


**SKÝRINGAR**

- ☐ STJÓRNSTÓÐ
- ☐ HANDBÖÐ
- ☐ SÍRNA
- ☐ REYKSKYLIARI OPTISKUR
- ☐ REYKSKYLIARI JONISKUR
- ☐ HITASKYLIARI
- ☐ SKAMMHALPISVÖRN
- ☐ MURBASEGUL

LAGNIR SÉU LAGDAR Í RENNUR 20x30 mm LÖGD Á LOFT Eða TVEGG  
 INN Á LOFT AD SKYLIURUM OG NIBUR Í HANDBÖÐA OG BLÖLLUR SÉ 20x17 mm RENNA  
 KERFIÐ STYRIR ENGU ÖÐRU EN MURBUM  
 STRENGUR SÉ J-YGGU 20x0,6 mm<sup>2</sup>  
 BRUNAPÉTTA SKAL Á MELLU ELDHÖLFA

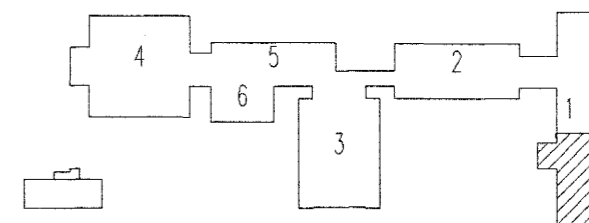

Brunamálastofnun  
 ríkisins  
**YFIRFARIÐ**

- 7 DES. 2001

Sbr. bréf 7. des. 2001.  
 Baldur Friðriksson *BF*

**VSI** Verkfræðistofa Snorra Ingimarssonar ehf.  
 HAMRABORG 11 200 KÓPAVOGUR SIMI 544 4060 FAX 564 4098

VIÐISTAÐASKÓLI			
H. DE	HRAUNTUNGU 7 HAFNARFIRÐI		
T. DE	ELDVÍÐVÖRUNARKERFI 2. HÆÐ		
DAGS. apríl. 2000	MKV. 1:100	Verk: 00.110\VIDI2B1D\HLUTI-2	Samþ: