


JÁRN Í PLÖTU YFIR NEDRI HÆÐ
GRUNNMYND
MKV. 1:50

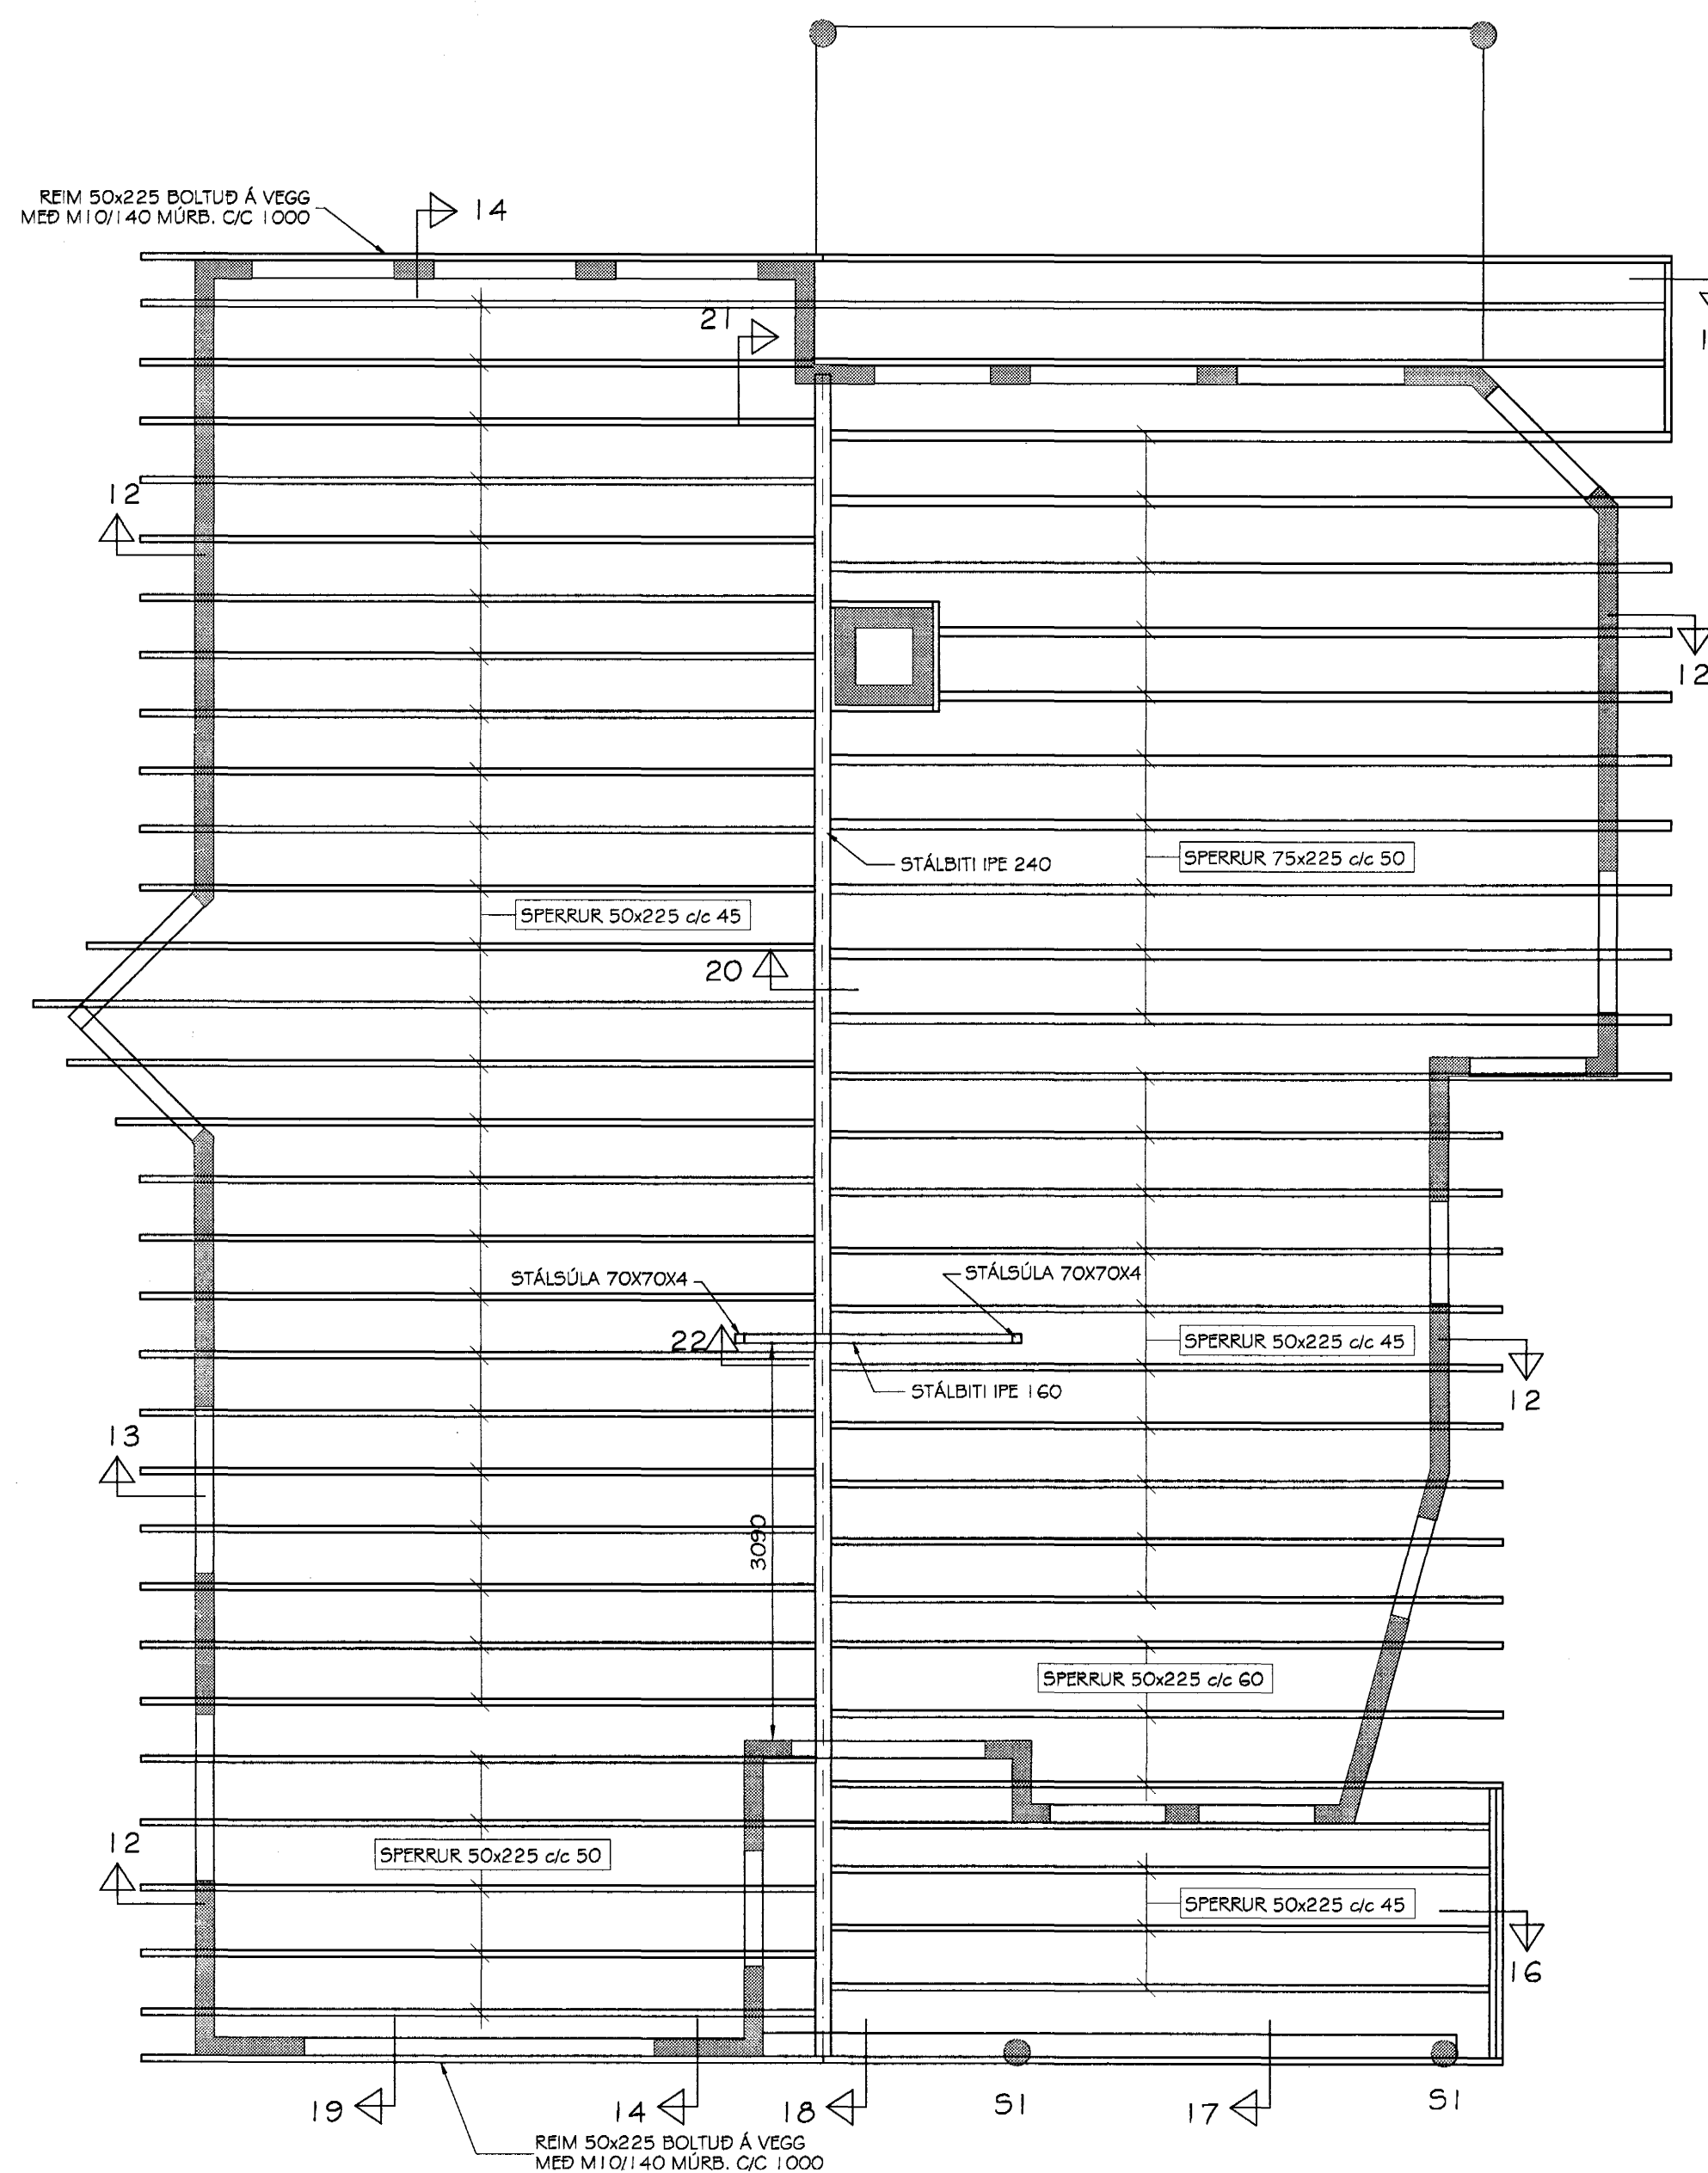

GRUNNMYND ÞAKVIÐA
MKV. 1:50

TILVÍSANIR:

SJÁ ALVENNAR SKÝRINGAR Á TEIKNINGU NR. 0.
SJÁ SMÍÐ Í BURÐARVIRKI Á TEIKNINGUM NR. 5 OG 6

SKÝRINGAR VIÐ JÁRN Í PLÖTU:

JÁRNBENDING STEYPTRA VEGGJA:
STEYPTA INNVEGGI SKAL JÁRNBENDA MED EINFÖLDU NETI #K10 C/C 30 ER KOMI Í MIÐJAN VEGG.
STEYPTA ÚTVEGGI ER KOMA AÐ JARÐVEGI (200 MM ÞYKKIR VEGGI) SKAL JÁRNBENDA MED TVÖFÖLDU NETI #K10 C/C 25.
AÐRA STEYPTA ÚTVEGGI SKAL JÁRNBENDA MED EINFÖLDU NETI #K10 C/C 25 ER KOMI Í YTRI BRÚN VEGGJA.
UMHVERFIS ÖLL MÚROP KOMI 2K12 ER NÁI MINNST 5 SM. ÚT FYRIR OP NEMA AÐ ANNAD KOMI FRAM Á TEIKNINGUM.

STEINSTEYPA SKAL STANDAST KRÖFUR UM 5250.

ÞAR SEM MERKT ER A Í ÚTHORNUM PLÖTU SKAL SETJA AUKABENDINGU Í BÁÐAR BRÚNIR PLÖTU #K10 C/C 25 L=140.

SKÝRINGAR VIÐ ÞAKVIÐI:

ALLT TIMBUR Í ÞAKI SKAL STANDAST KRÖFUR UM K18.
ALLAR FESTINGAR Í ÞAKI SKULU VERA GALVANISERADA EDA RYDFRÍAR.
BORÐAKLÆÐNINGU SKAL NEGLA VIÐ HVERJA SPERRU MED 3 STK. 3" NÓGLUM.
UM NEGLINGU Á ÞAKPAPPA OG ÞAKJÁRNI SKAL FARA EFTIR LEIÐBEININGUM Á VIÐEIGANDI RB-BLADI.
STÁLSÚLUR OG STÁLBITA SKAL ELDVORJA A.M.K. EIGO MED T.D. ELDVARNARMÁLNINGU

A: 05.11.2001.
SPERRUM BREYTT.

Sampykkt þann
12 NOV. 2001
Byggingufulltrúinn í þessum
F.H. Sigurðarur Halldórsson
Baldvin Ólafsson

G. BALDVIN ÓLAFSSON
BYGGINGATEKNIFRÆÐINGUR
DVERGHAMRAR 17, 112 REYKJAVÍK, Sími 567-5475/897-2111

HÖRGSHOLT 19
HAFNARFIRÐI

Tekningarheiti: JÁRN Í PLÖTU YFIR NEDRI HÆÐ
GRUNNMYND ÞAKVIÐA

Dagur	20.08.2001	Kvæði	1:50
Hannað BÓ	Teknað BÓ	Samb.	
Verkt.	Tekn.nr. 2	Breyt.nr. A	