


HITALAGNIR  
GRUNNMYND NEDRI HÆÐAR  
MKV. 1:50

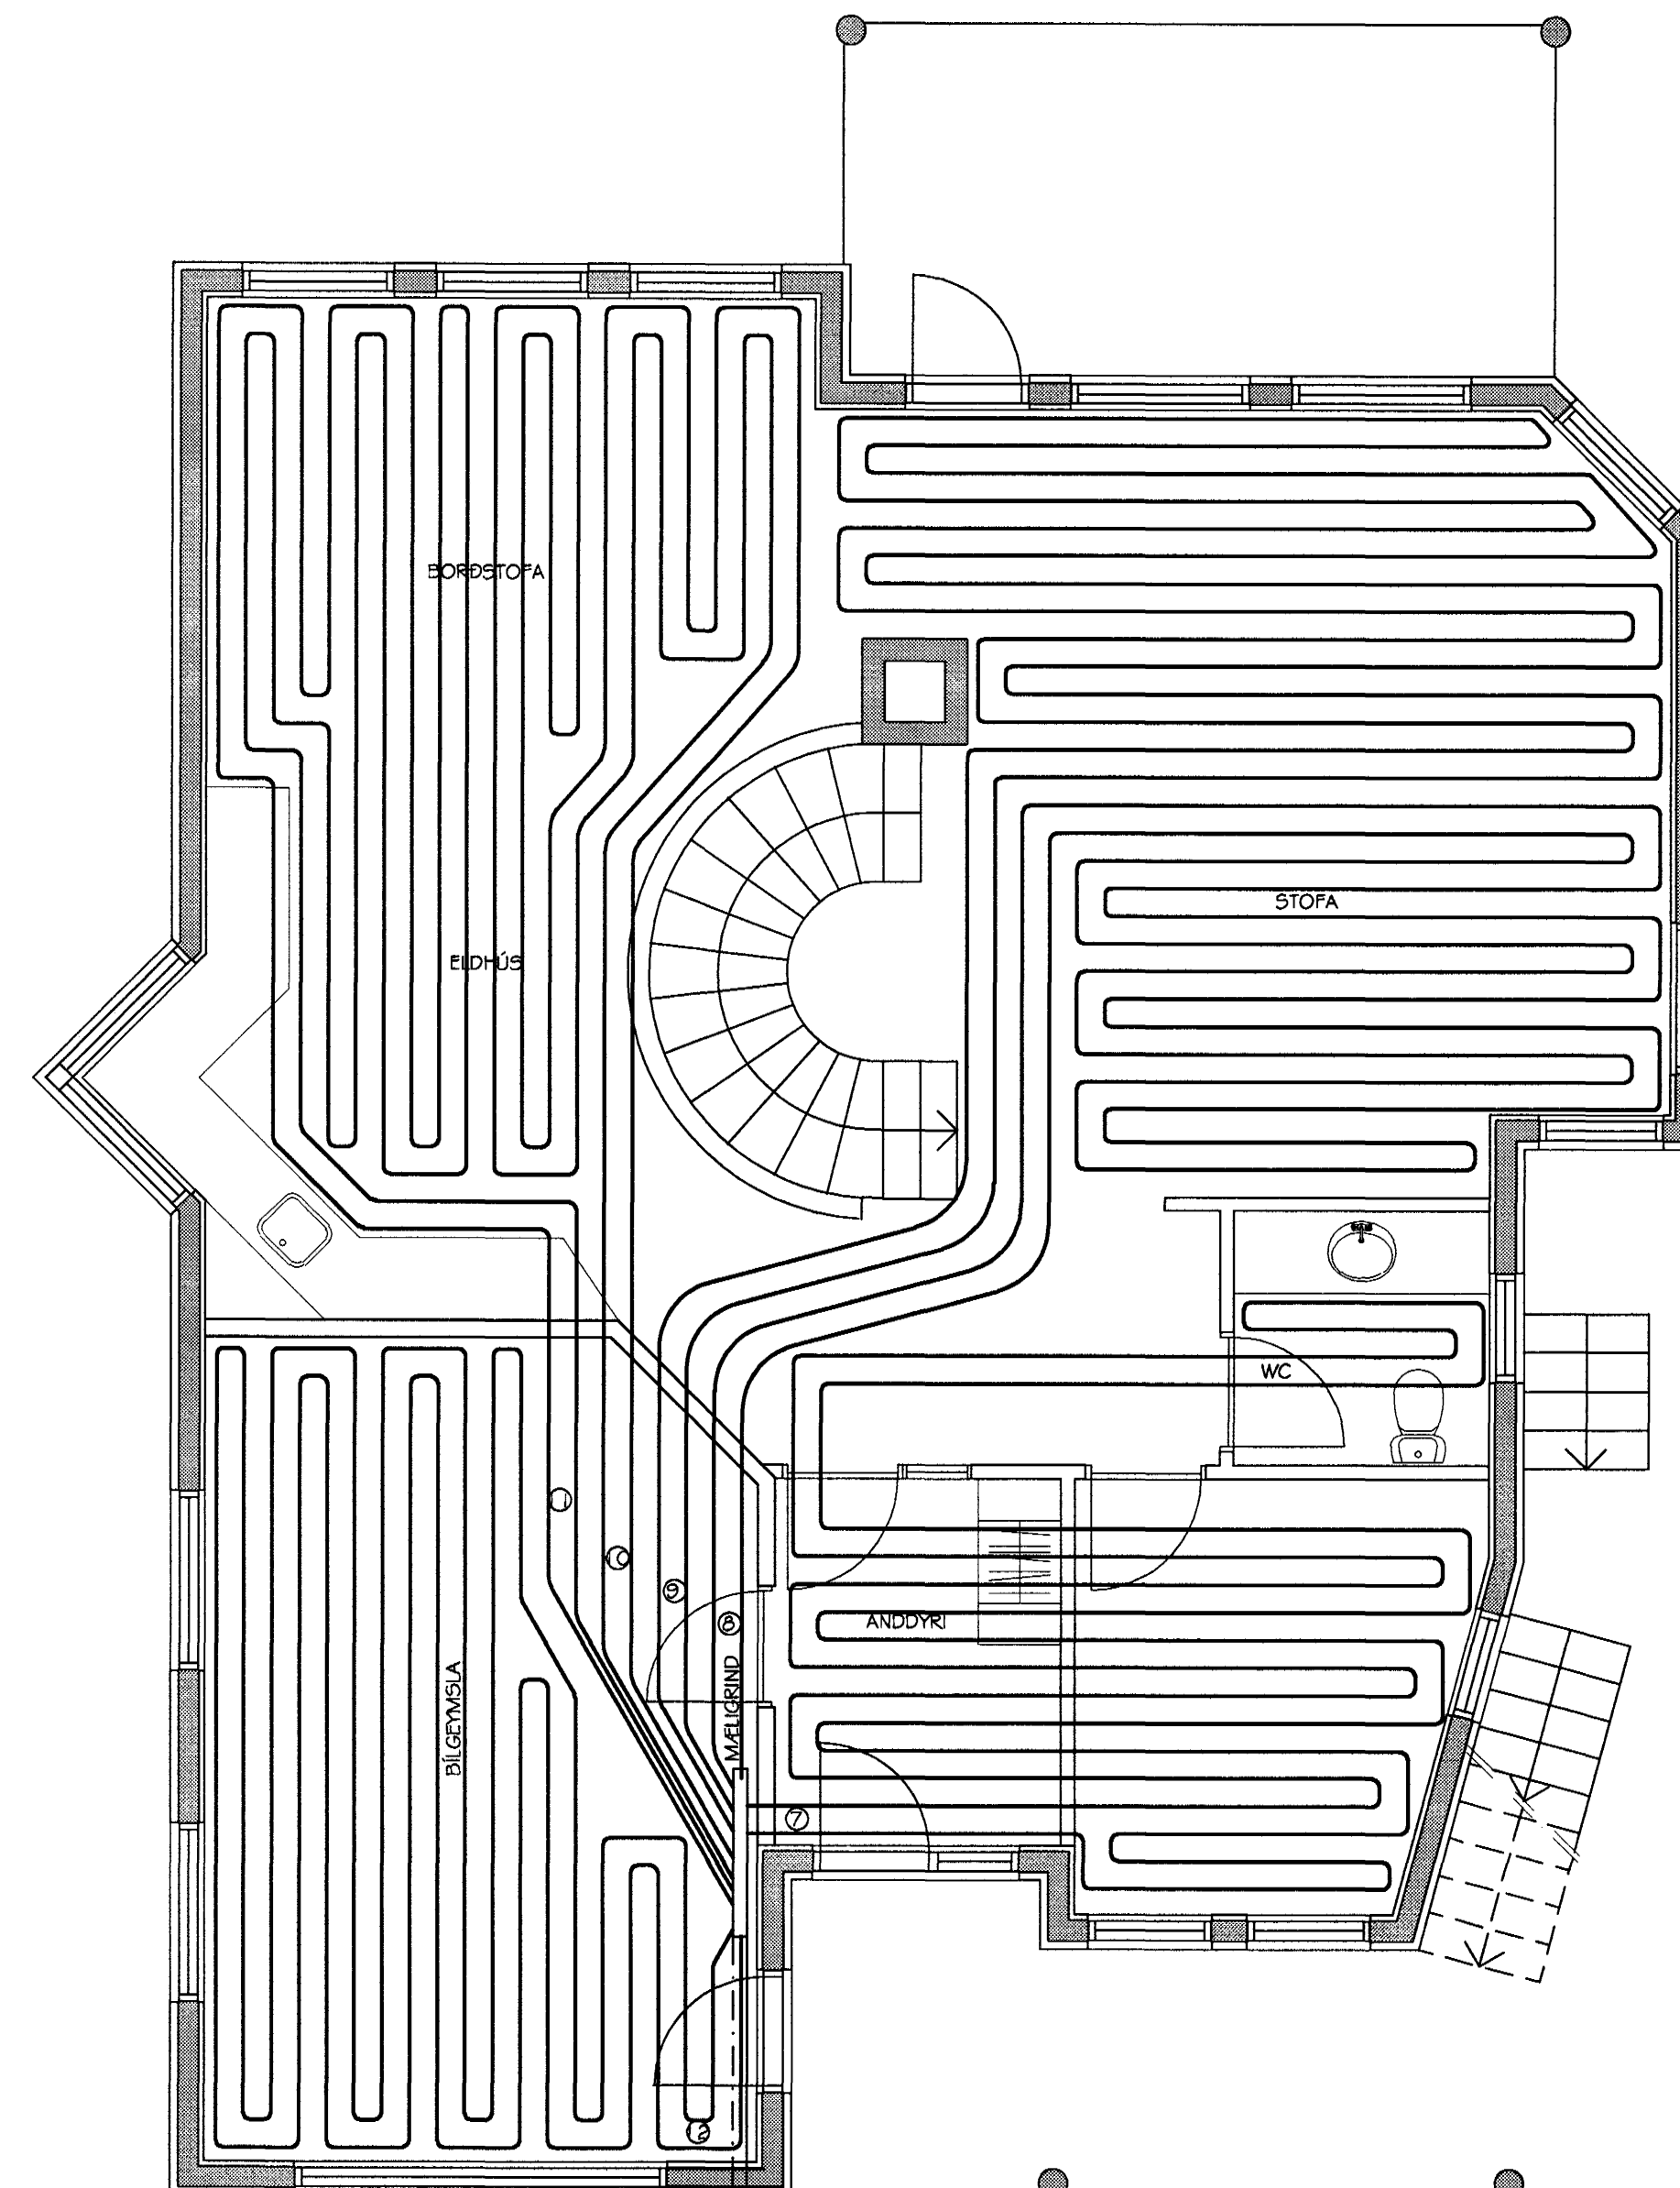

HITALAGNIR  
GRUNNMYND EFRI HÆÐAR  
MKV. 1:50

TILVÍSANIR:  
SJÁ ALMENNAR SKÝRINGAR Á TEIKNINGU NR. 700/  
SJÁ RÚMMYNDIR OG OFNATÓFLU Á TEIKNINGU NR. 802.

*Hvar eru þessar tölur?*

*G. Baldvin Ólason*  
**G. BALDVIN ÓLASON**  
BYGGINGATEKNIFRÁBINGUR  
DVERGHAMRAR 17, 112 REYKJAVÍK, Sími 567-5475/897-2111

**HÖRGSHOLT 19**  
**HAFNARFIRÐI**

Tekningarheiti: HITALAGNIR  
GRUNNMYNDIR

Dag: 20.08.2001 Kvæði: 1:50

Hannað BÓ Teknað BÓ Samþ.

Verk: Tekn.nr. **3** Brýl.nr.