


ADGANGSKORTAKERFI – KERFISMYND

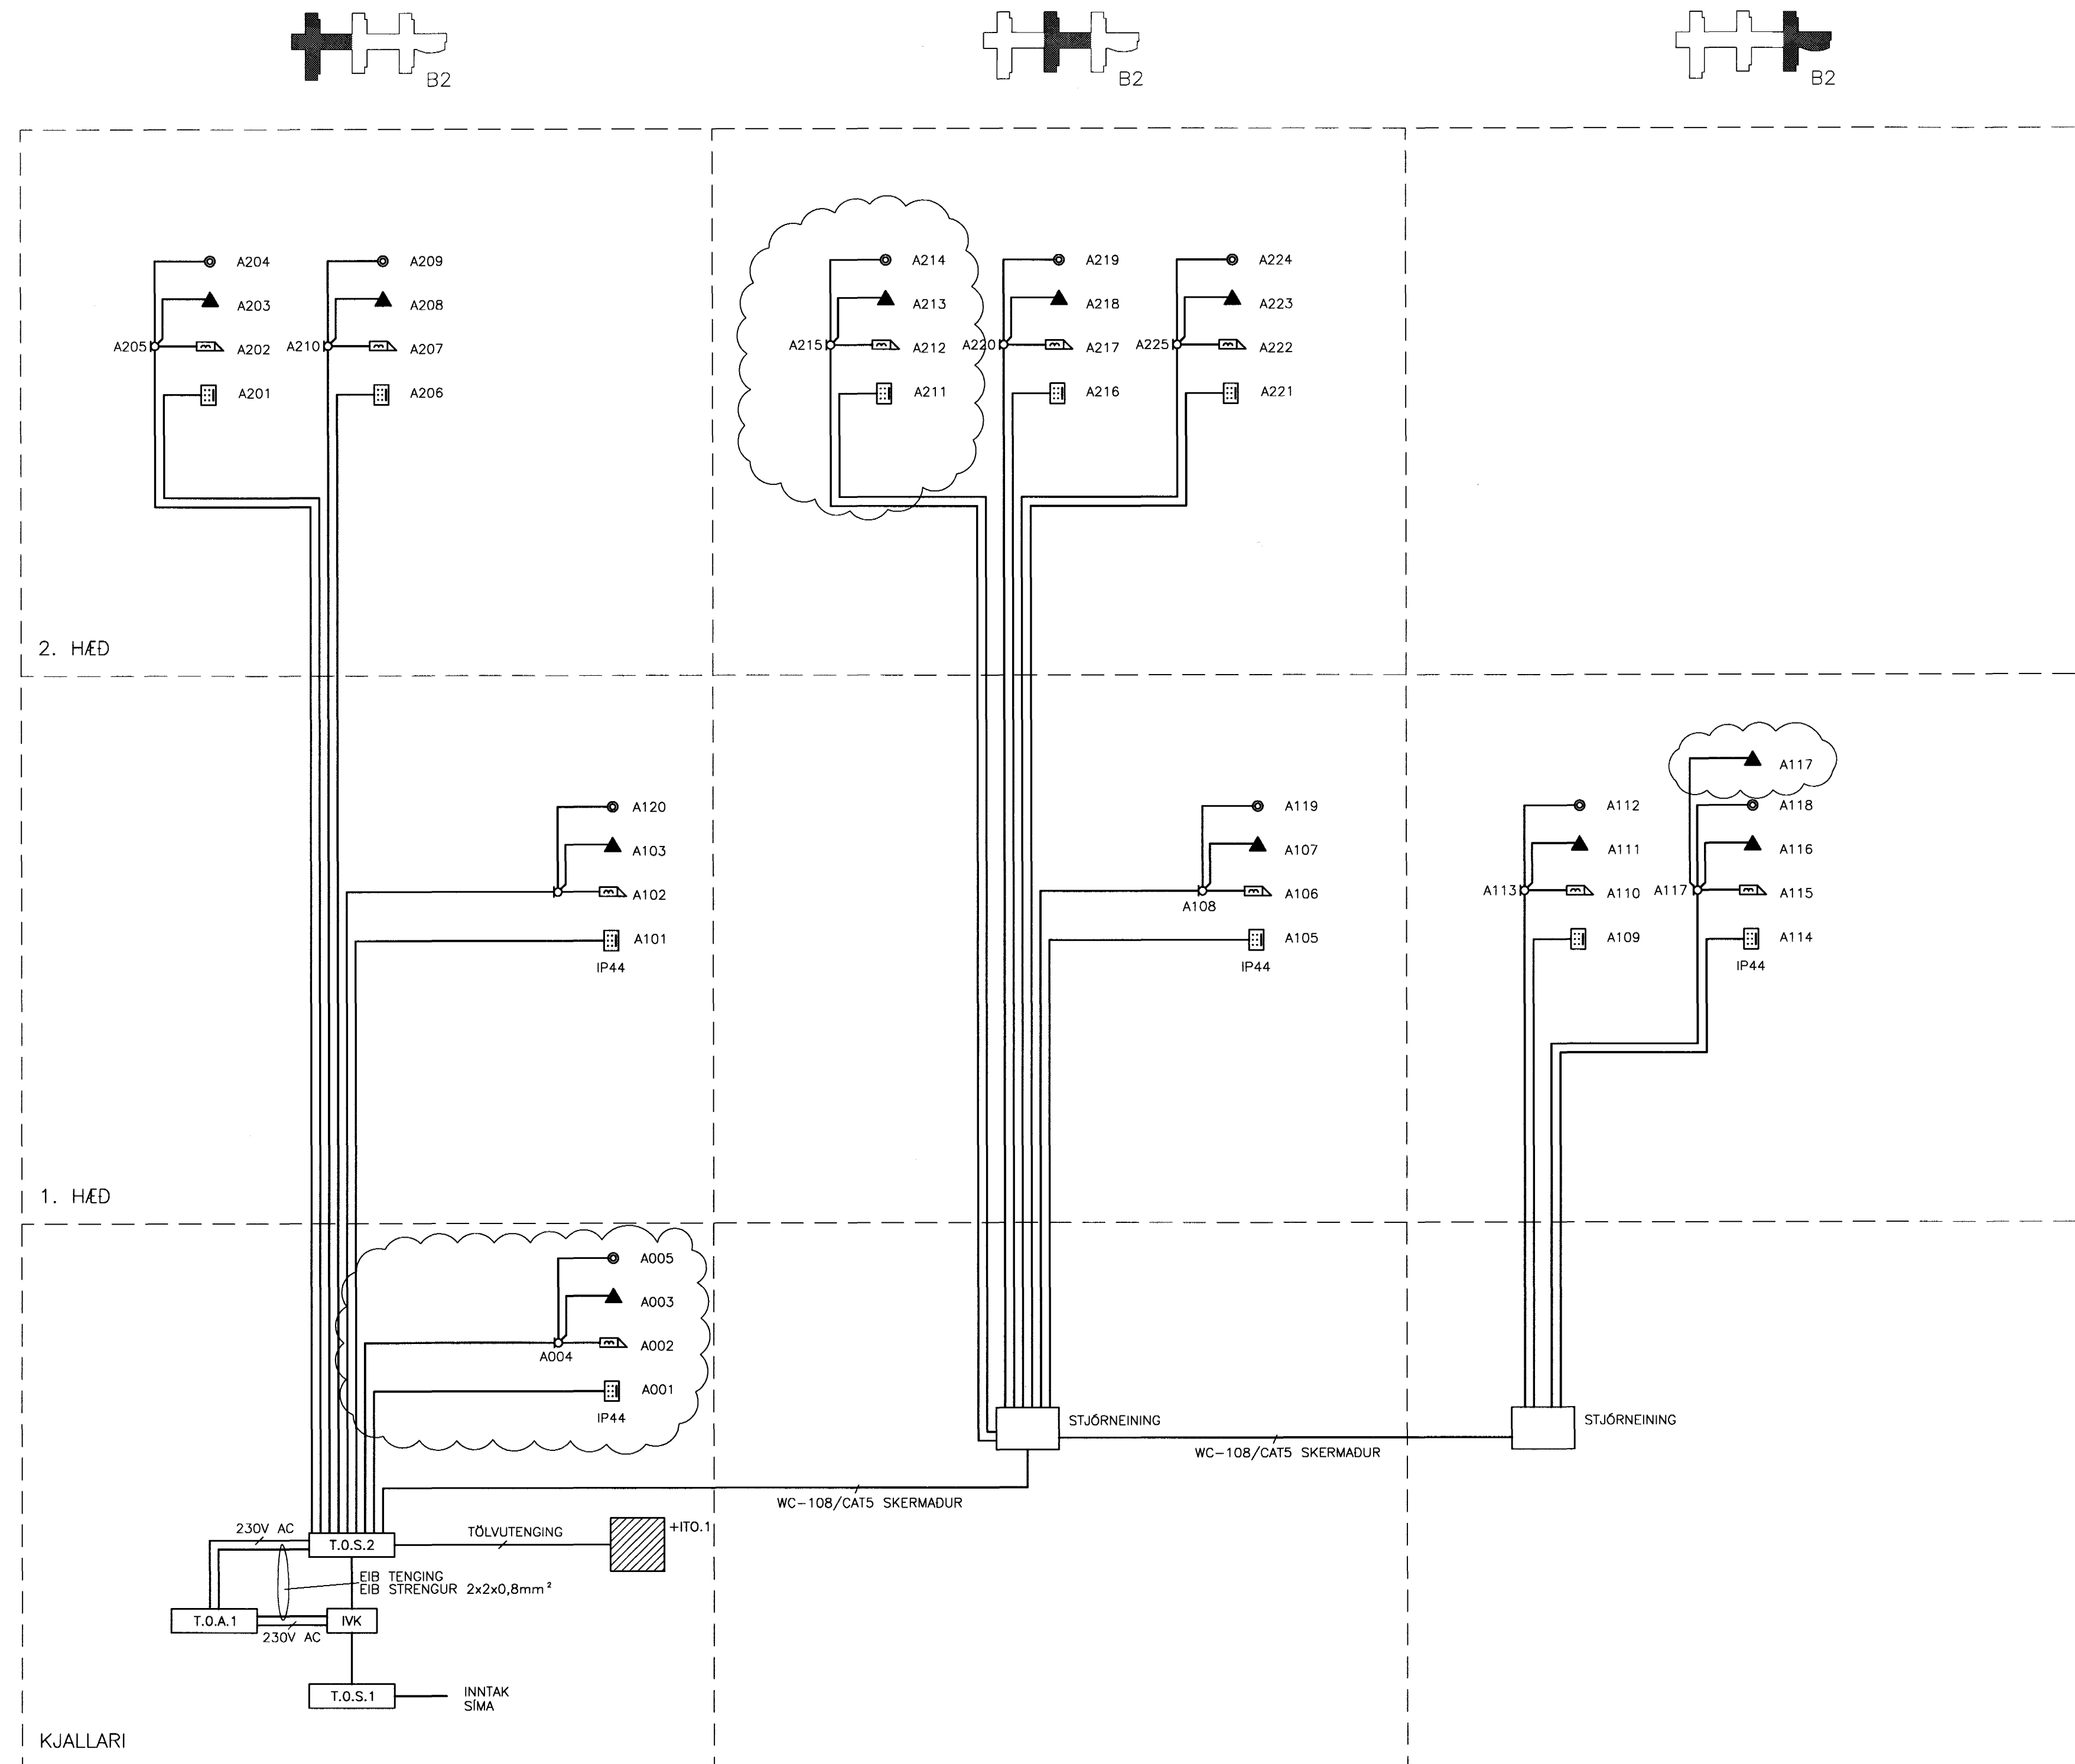

ATHUGASEMDIR:


- STRENGUR FRÁ KORTALESARA AD STJÓRNEINGU: WC-108 EDA CAT5 SKERMADUR (4x2x0,5mm<sup>2</sup>)
- STRENGUR FRÁ TENGIDÓS (HNAPPUR, NEMI, SEGURJÁRN) AD STJÓRNEINGU: CAT5 (4x2x0,5mm<sup>2</sup>)
- STRENGUR FRÁ HNAPP, NEMA, SEGURJÁRN AD TENGIDÓS: 2x2x0,5mm

SKÝRINGAR:

- IP44 KORTALESARI MED TALNALÁS, IP44, H:1600
- KORTALESARI MED TALNALÁS, H:1600
- SEGULJÁRN Í HURD 12V DC
- HURDARNEMI
- ÞRÝSTIROFI, H:1100
- TENGIDÓS MED FIKTVÖRN, OFAN VID NIDURTEKID LOFT
- T.O.S.2 TENGISKÁPUR FYRIR STJÓRNEINGAR ADGANGSKORTAKERFIS
- MK STJÓRNSTÖÐ INNBROTAVIÐVÖRUNARKERFIS
- A 105 HLAUPANDI NÖMER ENINGAR HÆÐ HÓSSINS SEM ENING ER Á GERD ENINGAR (ADGANGSKORTAKERFI)

15/103 SC 071070-5069

|     |          |                                 |        |        |
|-----|----------|---------------------------------|--------|--------|
| B   | 07.07.03 | HURDARNEMI A117                 | JJ     | LL     |
| A   | 13.06.03 | STJÓRNEING, STRENGUR OG HNAPPAR | JJ     | LL     |
| BR. | DAGS.    | ÞREYTING                        | REIKN. | TEIKN. |

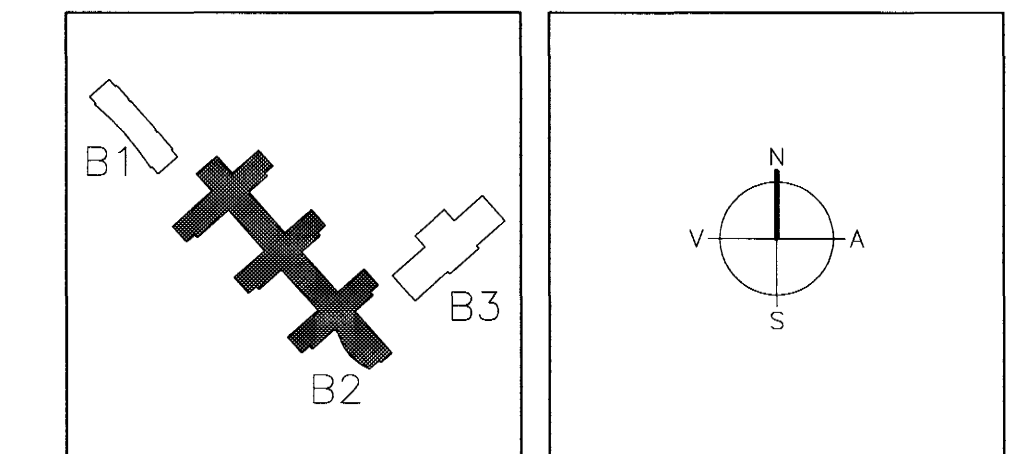

**ARKITEKTAR** FINNUR BJÖRGVINSSON  
BERGSTADASTRÆTI 10, RVK. HILMAR ÞÓR BJÖRNSSON  
sími: 551-1460, netfang: arkitekt@isholf.is SÍGRÍÐUR ÓLAFSDÓTTIR

**LANDMÖTUN** EINAR E. SÆMUNDSEN  
INGIBJÖRG KRISTJÁNSDÓTTIR  
MARGRET SIGURDARDÓTTIR  
NYRPLAVEGUR 6 - 200 KÖPAVOGUR - SÍMI: 554 5300 - FAX: 554 5300 - NETFANG: landmotun@landmotun.is

**VSÓ RÁÐGJÖF**  
BORÐARTONI 20, 105 REYKJAVÍK, SÍMI 585-9000, SÍMBREYF 585-9010, NETFANG vs@vs.is  
SÓLVANGSVEGUR 4  
LÆKJARSKÓLI

|  |   |
|--|---|
| RAFORKLVRKI<br>ADGANGSKORTAKERFI<br>KERFISMYND | HANNAÐ/TEIKN. JJ/005<br>ATH. <i>[Signature]</i><br>SAMÞYKKT <i>[Signature]</i><br>KT. 110806-7789 |
| KVARDI<br>VERKNR. 00258                        | REYKJAVÍK<br>TEIKN. NR. B2-R13-VK-001<br>BR. B  |