TAFLA T.1.G.6

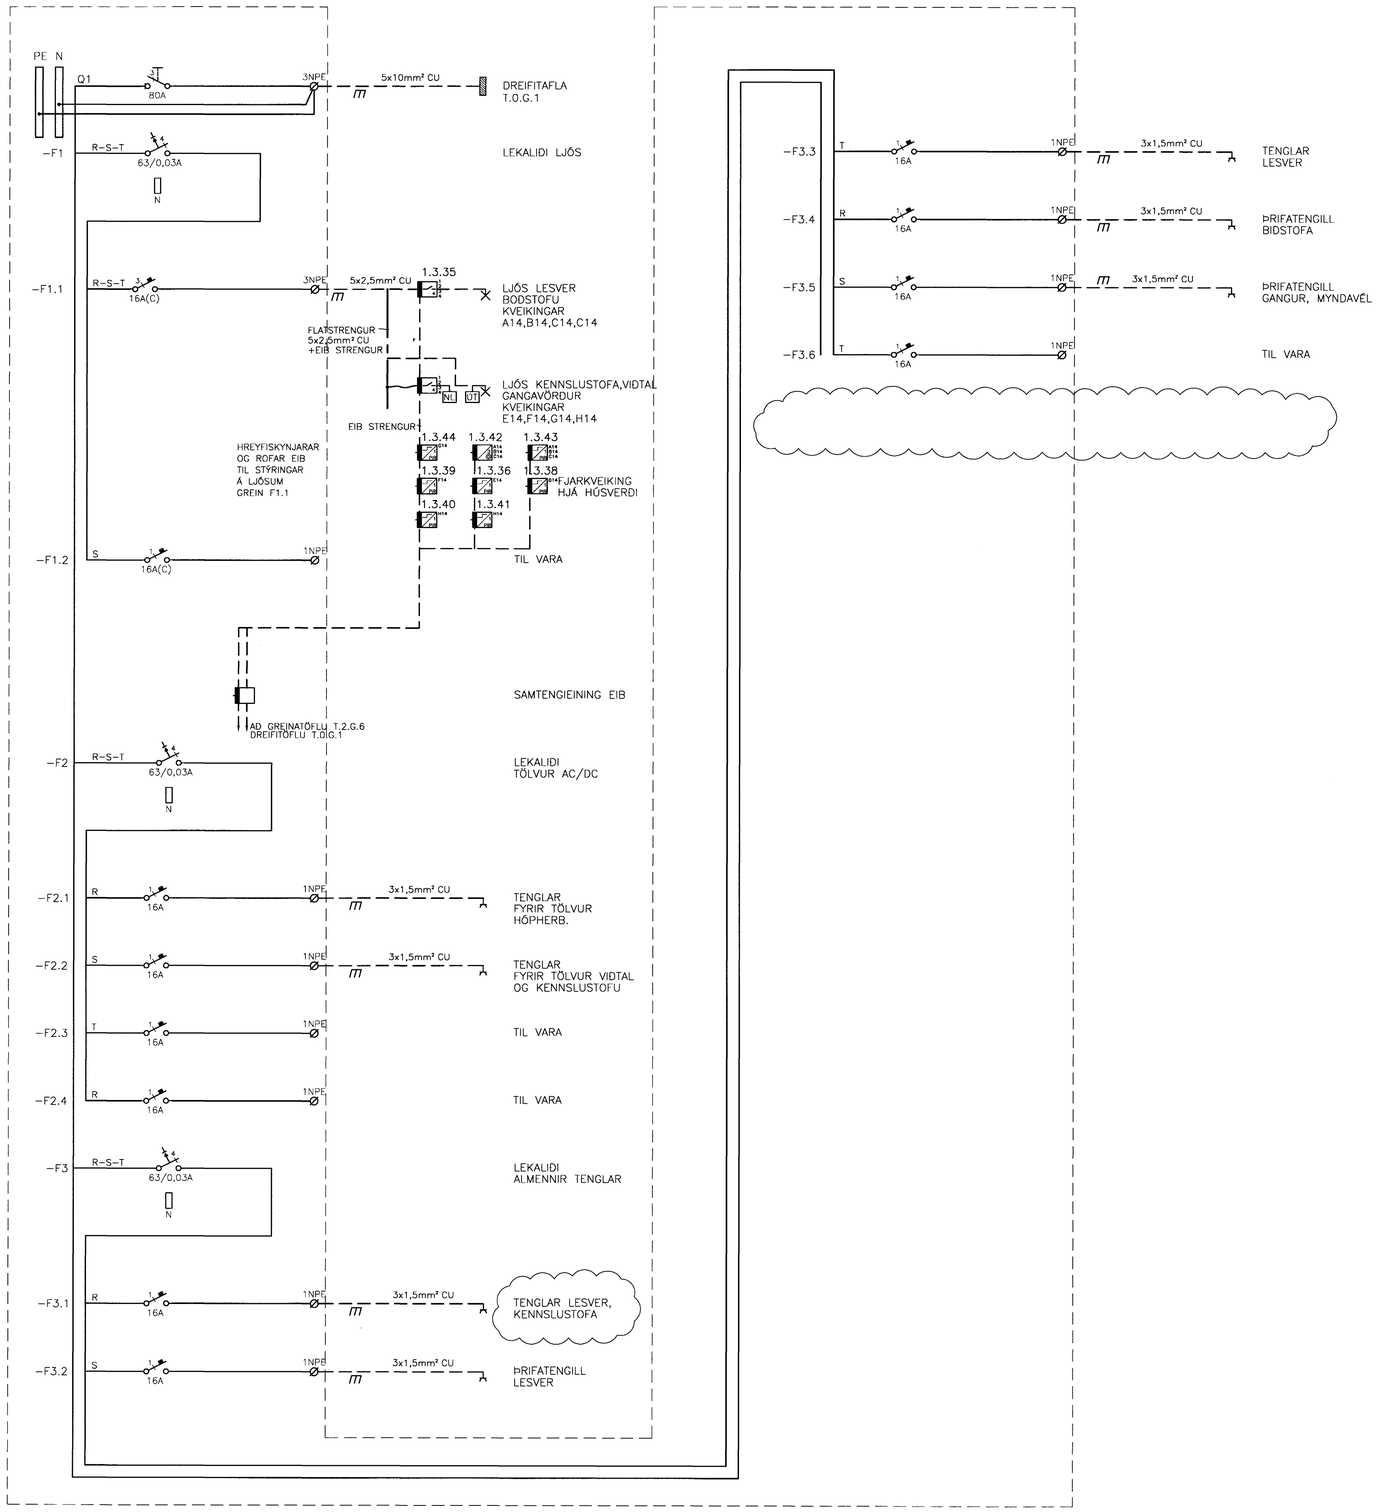

15/7/03 SÓ 07/070-5069

BR.	DAGS.	BREYTING	REIKN.	TEIKN.
A	26.03.03		JJ	LL

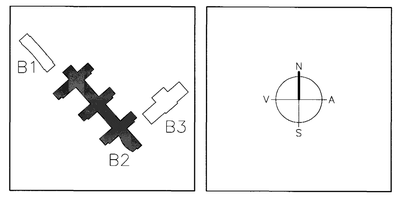

ARKITEKTAR
BERGSTAÐASTRÆTI 10, RVK.
sími:551-1460, netfang:arkitekt@isholf.is
FINNUR BJÖRGVINSSON
HILMAR ÞÓR BJÖRNSSON
SIGRÍÐUR ÓLAFSDÓTTIR

LANDMÓTUN
EINAR E. SÆMUNDSEN
INGIBJÖRG KRISTJÁNSDÓTTIR
MARGRÉT SIGURÐARDÓTTIR
NYBÝLAVEGUR 6 - 200 KÓPAVOGUR - SÍMI: 554 5300 - FAX: 554 5360 - NETFANG: landmotun@landmotun.is

VSÓ RÁÐGJÖF
BORGARTÚNI 20, 105 REYKJAVÍK, SÍMI 585-9000, SÍMBRÉF 585-9010, NETFANG vso@vso.is

SÓLVANGSVEGUR 4
LÆKJASKÓLI

RAFORKUVIRKI	HANNAÐ/TEIKN.	JJ/LL
EINLÍNUMYND	ATH.	
GREINATAFLA 1. HÆÐ	SAMÞYKKT	
T.1.G.6	KT.	110856-7769
KVARÐI	REYKJAVÍK	15.05.2002

VERKNR.	TEIKN. NR.	BR.
00258	B2-R1-VE1-006	A

00258/t/raf/tullnaðarhönnun/gildar_teikn/B2-R1-VE1-006