TAFLA T.2.G.2

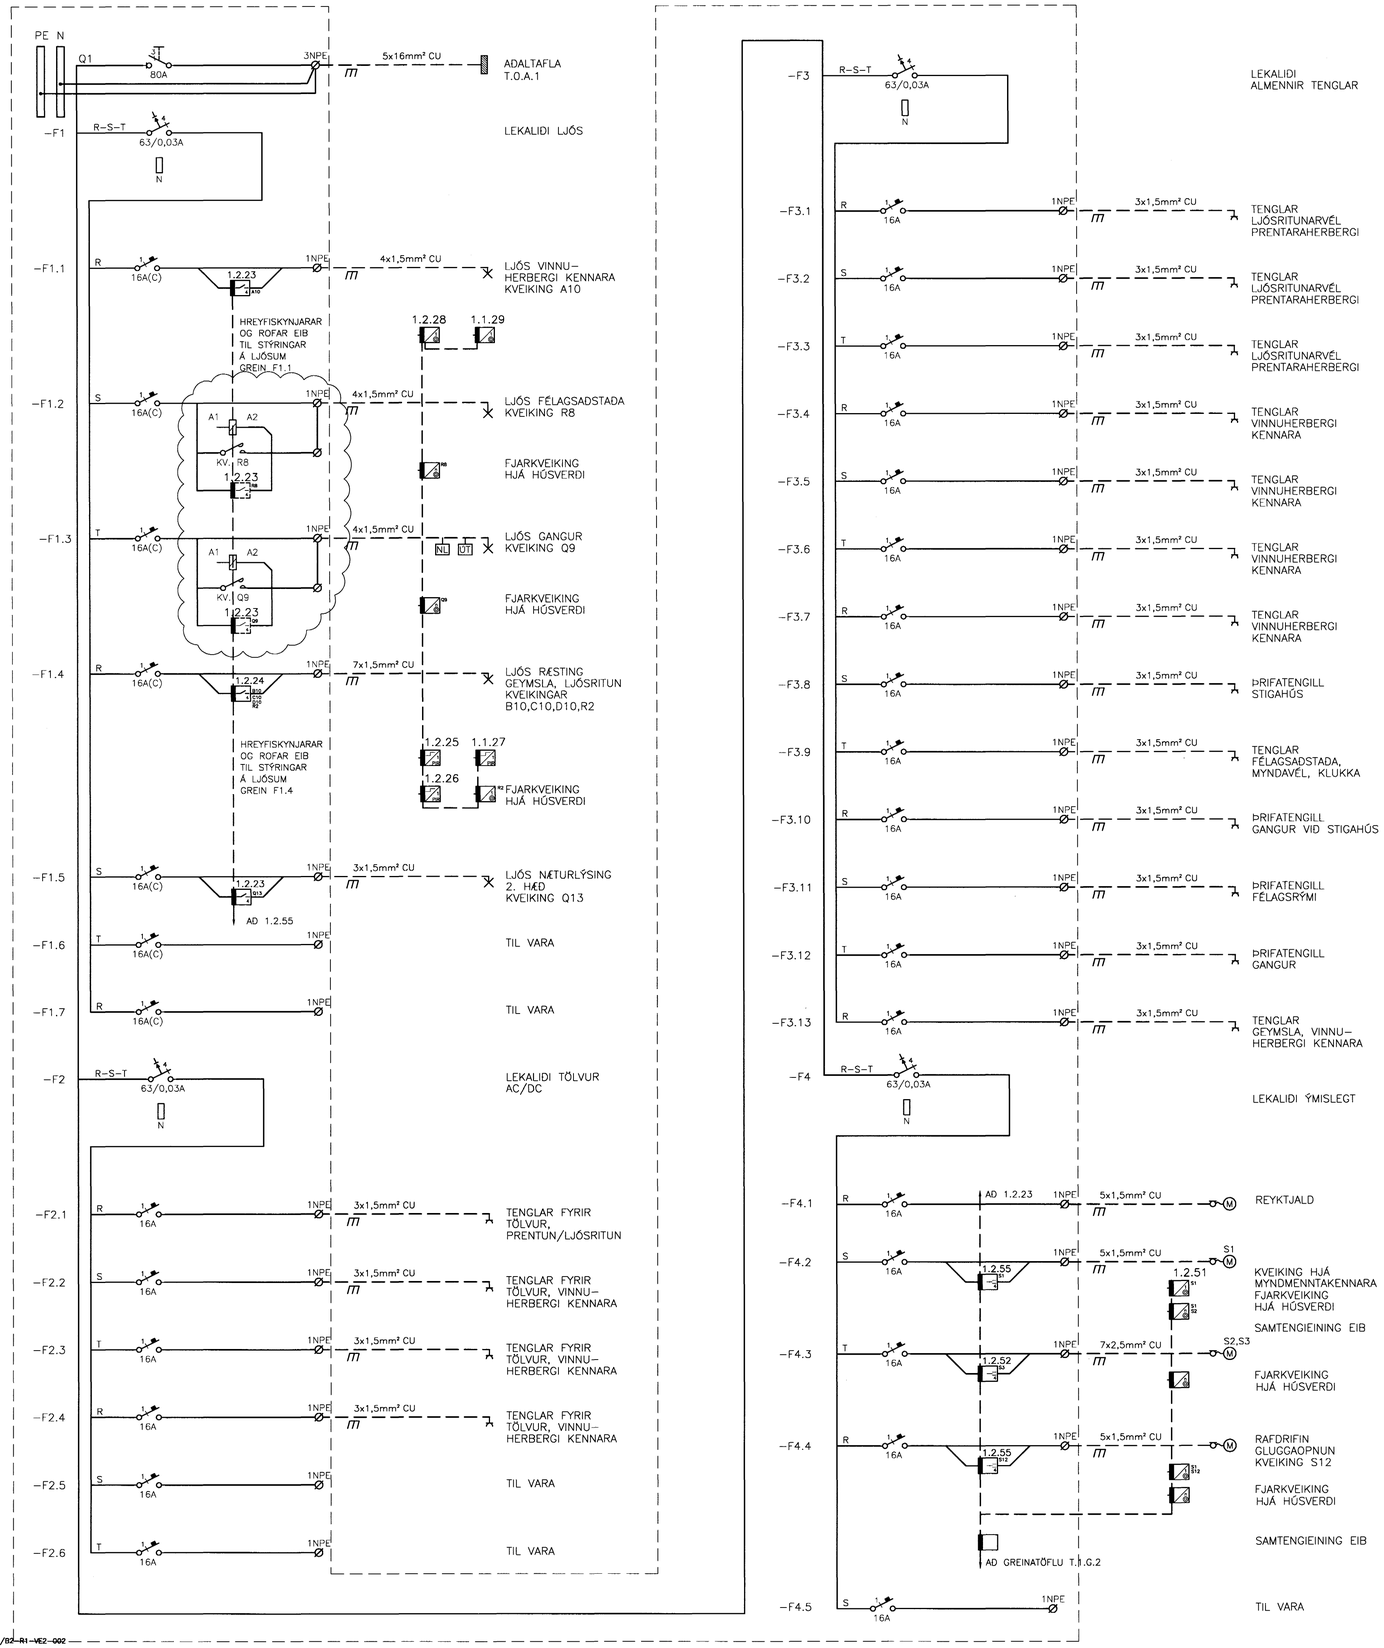

00258/t/raf/fullnaðarhönnun/gildar_teikn/B2-R1-VE2-002

15/7/03 SÖ 071070-5069

B	07.07.03 VIÐBÓT SPÖLUROFAR 16A–230V	JJ	LL
A	26.03.03	JJ	LL
BR.	DAGS. BREYTING	REIKN.	TEIKN.

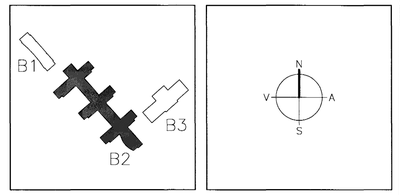

ARKITEKTAR
BERGSTAÐASTRÆTI 10, RVK.
sími:551-1460, netfang:arkitekt@isholf.is
FINNUR BJÖRGVINSSON
HILMAR ÞÓR BJÖRNSSON
SIGRÍÐUR ÓLAFSDÓTTIR

LANDMÓTUN
EINAR E. SÆMUNDSEN
INGIBJÖRG KRISTJÁNSDÓTTIR
MARGRÉT SIGURÐARDÓTTIR
NYBÝLAVEGUR 8 - 200 KÓPAVOGUR - SÍMI: 554 5300 - FAX: 554 5360 - NETFANG: landmotun@landmotun.is

VSÓ RÁÐGJÖF
BORGARTÚN 20, 105 REYKJAVÍK, SÍMI 585–9000, SÍMBRÉF 585–9010, NETFANG vso@vso.is

SÓLVANGSVEGUR 4
LÆKJASKÓLI

RAFORKUVIRKI	HANNAÐ/TEIKN.	JJ/LL
EINLÍNUMYND	ATH.	
GREINATAFLA 2. HÆÐ	SAMÞYKKT	
T.2.G.2	KT.	110856–7769
KVARDI	REYKJAVÍK	15.05.2002
VERKNR.	TEIKN. NR.	BR.
00258	B2-R1-VE2-002	B