


ATHUGASEMDIR OG SKÝRINGAR SJÁ TEIKNINGU B2-R0-VA-001

15/1/03 SE 071070-5069

A 16.07.03 TENGIL FÆRDIR  
BR. DAGS. BREYTING

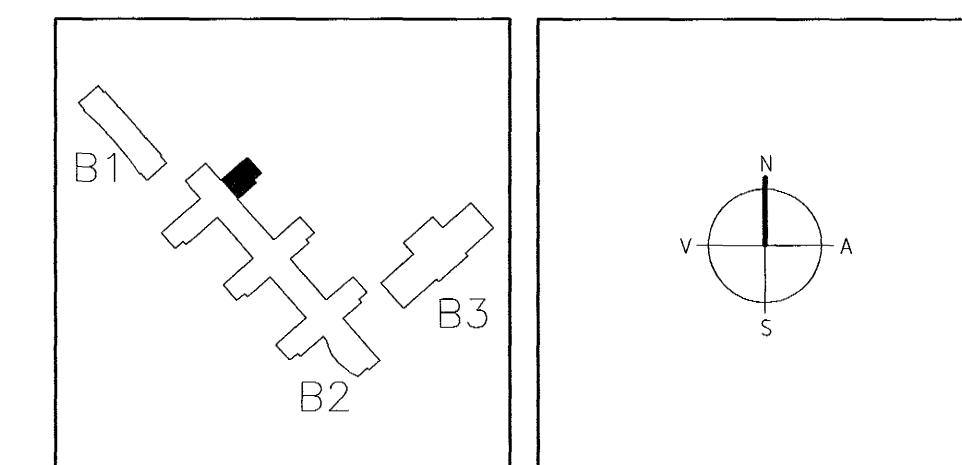

**ARKITEKTAR** FINNUR BJÖRGVINSSON  
BERGSTADASTRÆTI 10, RÚK. HILMAR ÞÓR BJÖRNSSON  
sími:551-1460, netfang:arkitekt@ishoff.is SIGRÍÐUR ÓLAFSDÓTTIR

**LANDMÖTUN** EINAR E. SÆMUNDSEN  
INGIBJÖRG KRISTJÁNSDÓTTIR  
MARGRÉT SIGURDÓTTIR

**VSÓ RÁÐGJÖF**  
BORGARTONI 20, 105 REYKJAVÍK, SÍMI 585-9000, SÍMBREYF 585-9010, NETFANG vs@vso.is

**SÓLVANGSVEGUR 4**  
LÆKJARSKÓLI

RAFORKUVIRKI HANNA/TEKNI. JÚL  
LÁGSPENNNA ATH. E  
GRUNNMYND 1. HÆÐ SAMÞRÖKT. Sa

KV. 1:50 REYKJAVÍK 110056-7769

VERKNR. 00258 TEKNI. NR. B2-R1-VG1-001 BR.