GRUNNMYND 1.HÆÐ 1:50

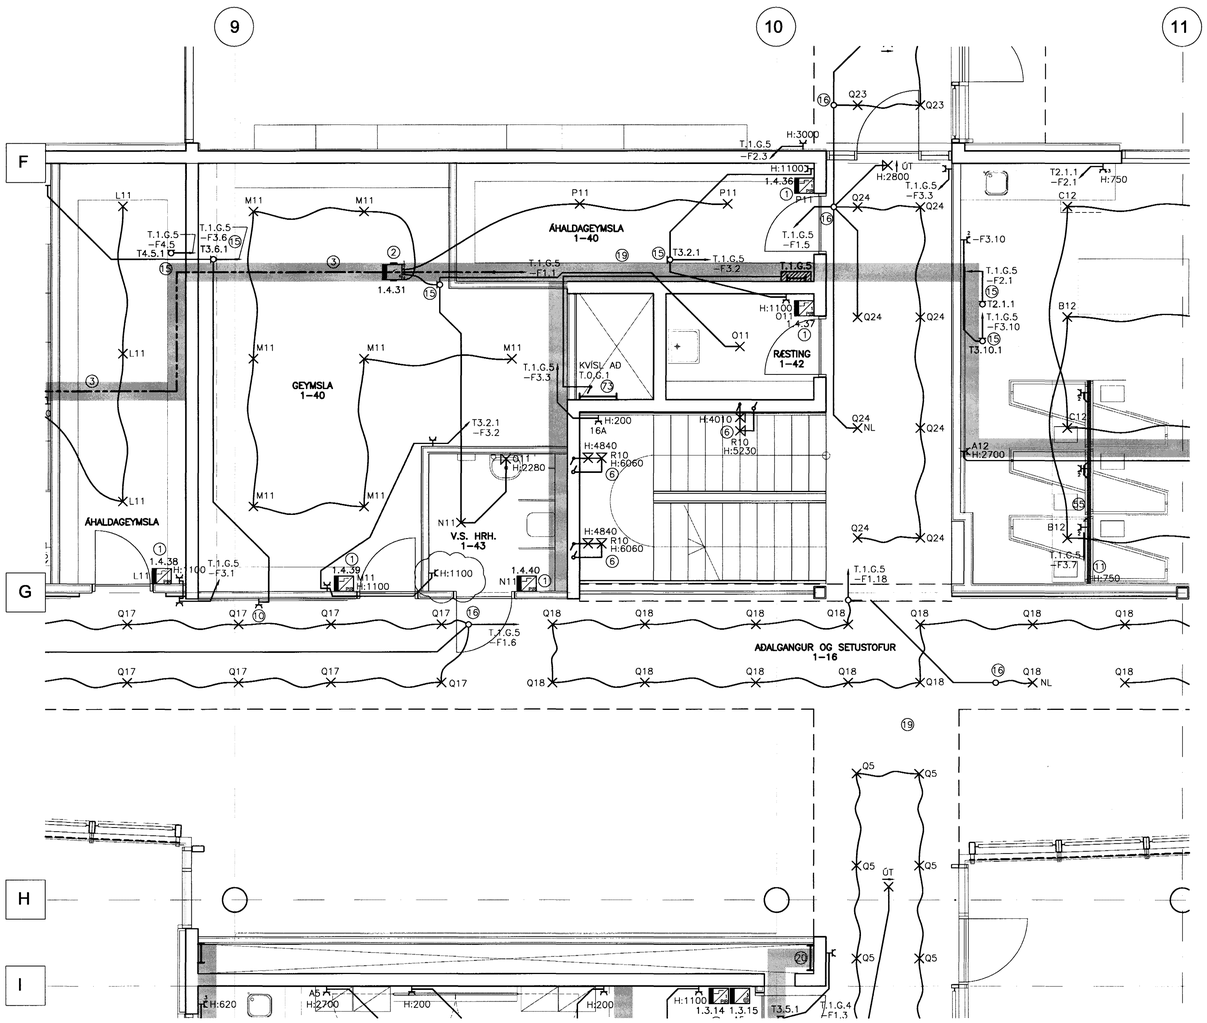

ATHUGASEMDIR OG SKÝRINGAR SJÁ TEIKNINGU B2–R0–VA–001

15/7/03 SÆ 01070-5069

BR.	DAGS.	BREYTING	REIKN.	TEIKN.
A	26.03.03	ÝMSAR BREYTINGAR	JJ	LL

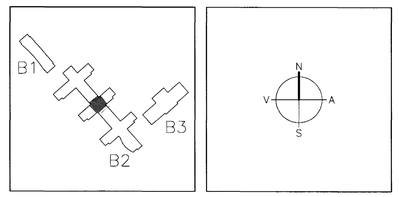

ARKITEKTAR
BERGSTAÐASTRÆTI 10, RVK.
sími:551-1460, netfang:arkitekt@isholf.is
FINNUR BJÖRGVINSSON
HILMAR ÞÓR BJÖRNSSON
SIGRÍÐUR ÓLAFSDÓTTIR

LANDMÓTUN
EINAR E. SÆMUNDSEN
INGIBJÖRG KRISTJÁNSDÓTTIR
MARGRÉT SIGURÐARDÓTTIR
NÝBÝLAVEGUR 6 - 200 KÓPAVOGUR - SÍMI: 554 5300 - FAX: 554 5360 - NETFANG: landmotun@landmotun.is

VSÓ RÁÐGJÖF
BORGARTÚNI 20, 105 REYKJAVÍK, SÍMI 585–9000, SÍMBRÉF 585–9010, NETFANG vso@vso.is

SÓLVANGSVEGUR 4
LÆKJARSKÓLI

RAFORKUVIRKI
LÁGSPENNA
GRUNNMYND 1. HÆÐ

HANNAÐ/TEIKN.	JJ/LL
ATH.	
SAMÞYKKT	
KT.	110856–7769
KVARÐI 1:50	REYKJAVÍK 15.05.2002
VERKNR.	TEIKN. NR. BR.
00258	B2-R1-VG1-006 A

S:\2000\00258\t\ref\fullnaðarhönnun\gildar_teikn\B2-R1-VG1-001_012