



GRUNNMYND 1.HÆÐ 1:50

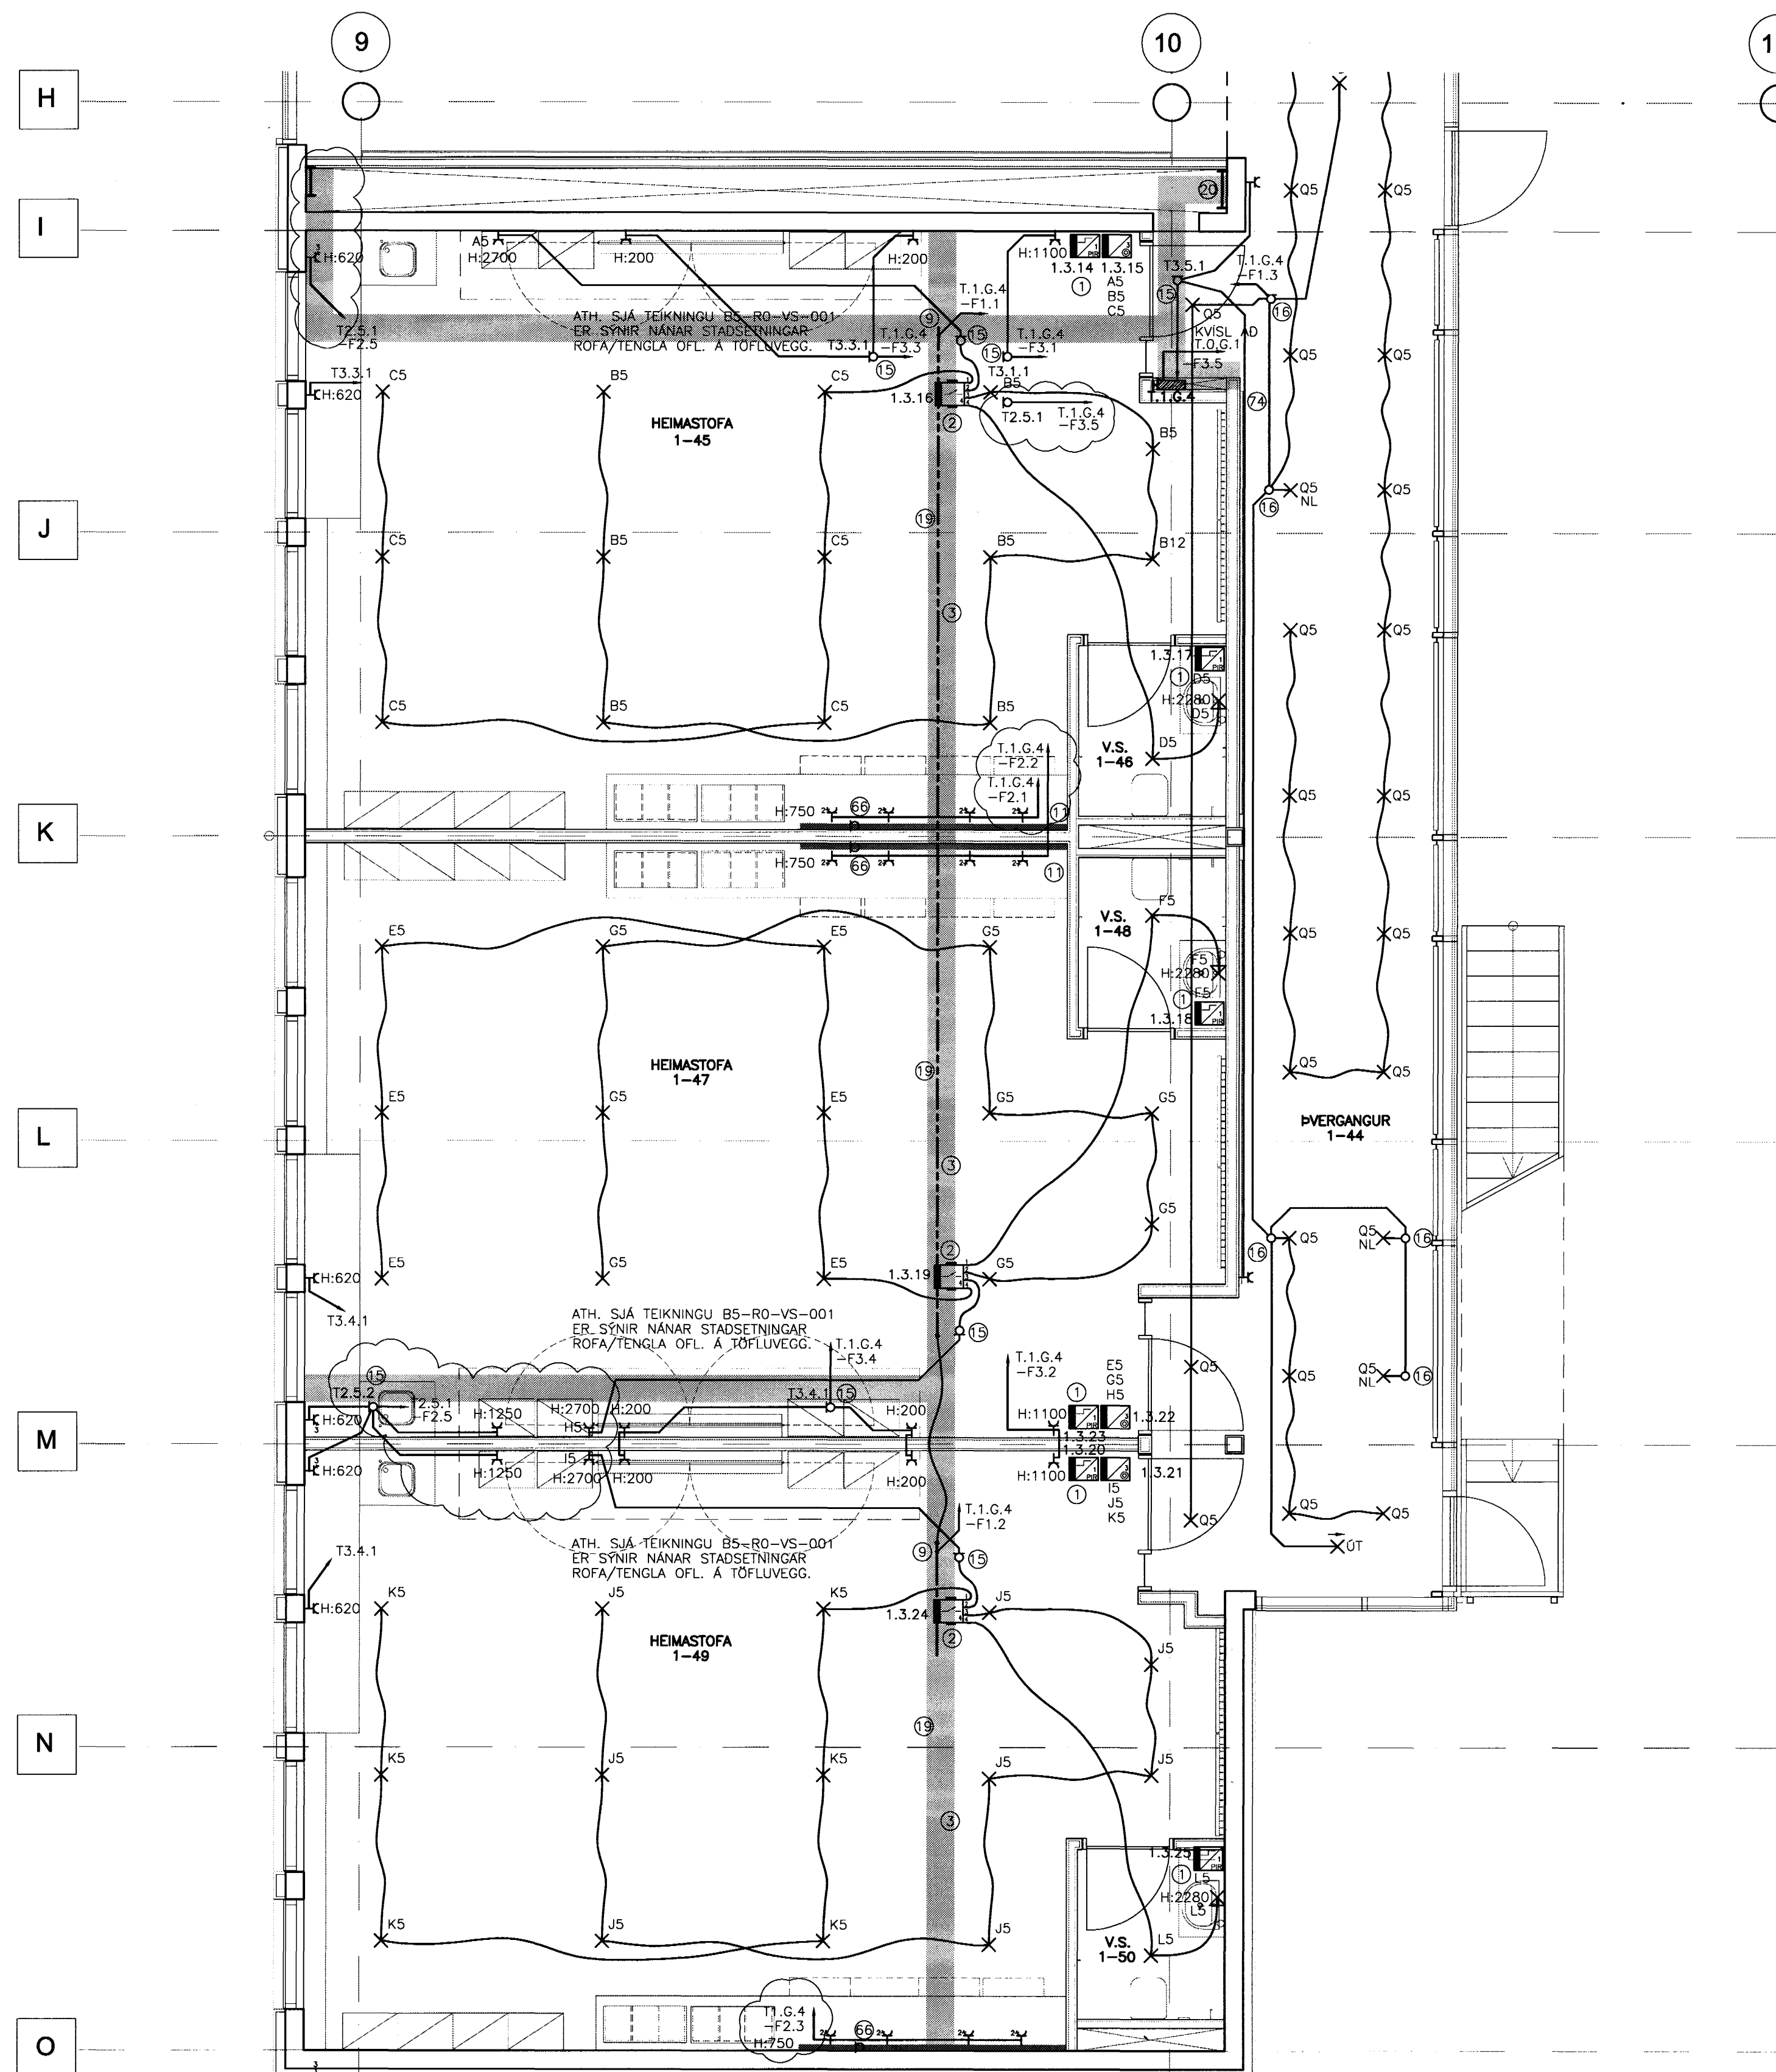

ATHUGASEMDIR OG SKÝRINGAR SJÁ TEIKNINGU B2-R0-VA-001

15/7/03 SC 071070-5069

A	26.03.03	YMJAR BREYTINGAR	JJ	LL
BR.	DAGS.	BREYTING	REKNI.	TEIKN.

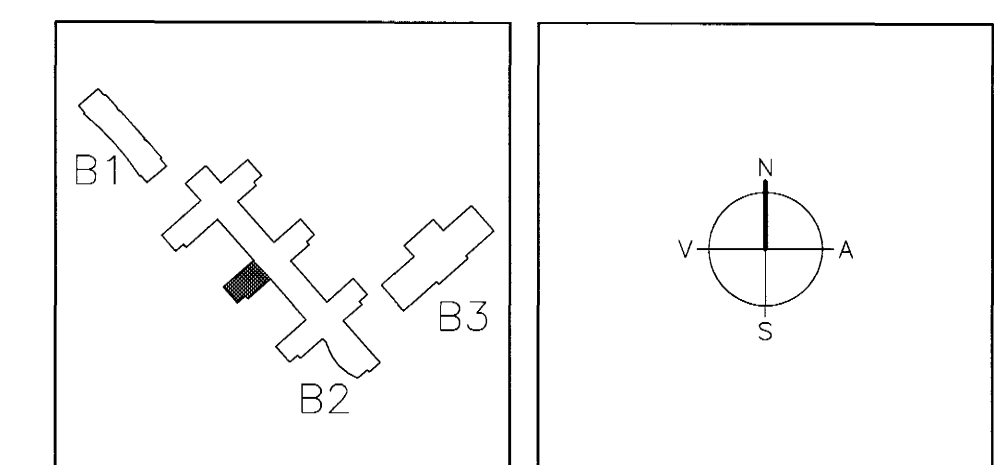

ARKITEKTAR FINNUR BJÖRGVINSSON
 BERGSTADASTRÆTI 10, RÚK
 sími: 551-1460, netfang: arkitekt@ishoff.is
HILMAR ÞÓR BJÖRNSSON
SIGRÍÐUR ÓLAFSDÓTTIR

LANDMÖTLUN EINAR E. SÆMUNDSEN
 INGBJÖRG KRISTJÁNSDÓTTIR
 MARGRÉT SIGURDARDÓTTIR
 NYTRÍLAVEGUR 6 - 200 KOPAVOGUR - Sími: 554 5300 - Fax: 554 5380 - Netfang: landmour@landmour.is

VSÓ RÁÐGJÖF
 BORGARTONI 20, 105 REYKJAVÍK, Sími: 585-9000, Símbref: 585-9010, Netfang: vs@vs.is
SÓLVANGSVEGUR 4
LÆKJARSKÓLI

RAFORKLUMRKI	HANNAÐ/TEKN.	JJ/LL
LÁGSPENNA	ATH.	
GRUNNMYND 1. HÆÐ	SAMÞYKKT	
	KT.	110856-7789
	REYKJAVÍK	15.05.2002

KVARDI 1:50
 VERKNR. 00258
 TEKN. NR. B2-R1-VG1-007
 BR. A