


ATHUGASEMDIR OG SKÝRINGAR SJÁ TEIKNINGU B2-R0-VA-001

15/7/03 SC 071070-5069

A	15.07.02	RETT STAÐSETNING LÖSUA	JJ	GÖS
BR.	DAGS	BREYTING	REIKN.	TEIKN.

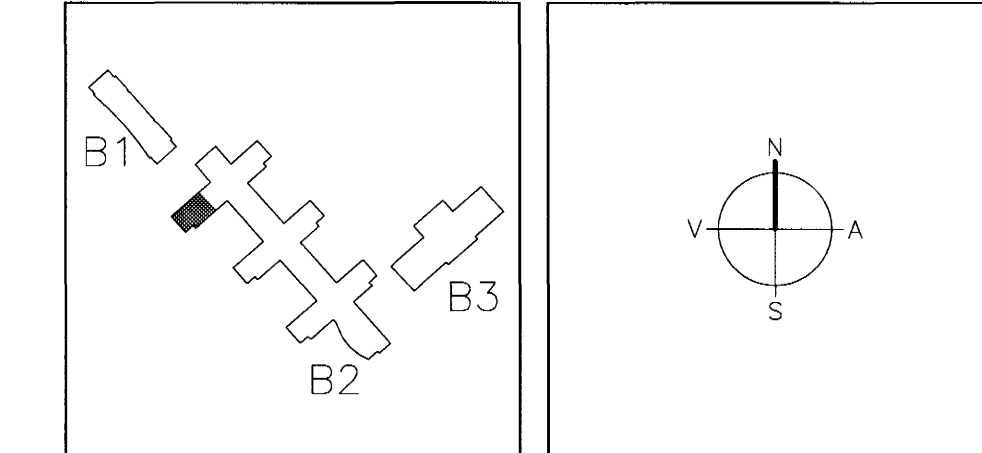

ARKITEKTAR
BERGSTADASTRÆTI 10, RVK.
sími: 551-1480, netfang: arkitekt@ishoff.is

FINNUR BJÖRGVINSSON
HILMAR ÞÓR BJÖRNSSON
SIGRÍÐUR ÓLAFSDÓTTIR

LANDMÖTUN. NÝTJAFLEGGUR 0-200 KOPAVOGUR. Sími: 554 6300 - FAX: 554 5380 - NETFANG: landmotun@landmotun.is

EINAR E. SÆMUNDSEN
INGIBJÖRG KRISTJÁNSDÓTTIR
MARGRÉT SIGURDÁRDÓTTIR

VSÓ RÁÐGJÖF
BORGARTÚNI 20, 105 REYKJAVÍK, SÍMI 585-9000, SÍMIBREYF 585-9010, NETFANG vsos@vso.is

SÓLVANGSVEGUR 4
LÆKJARSKÓLI

RAFORKLVRKJ	HANNAÐ/TEIKN.	JJ/LL
LÁGSPENNA	ATH. <i>sh</i>	
GRUNNMYND 2. HÆÐ	SAMÞYKKT	
	KT.	110858-7789
KVARDI 1:50	REYKJAVÍK	15.07.2002

VERKFR.	TEIKN. NR.	BR.
00258	B2-R1-VG2-003	A