



GRUNNMYND 2.HÆÐ 1:50

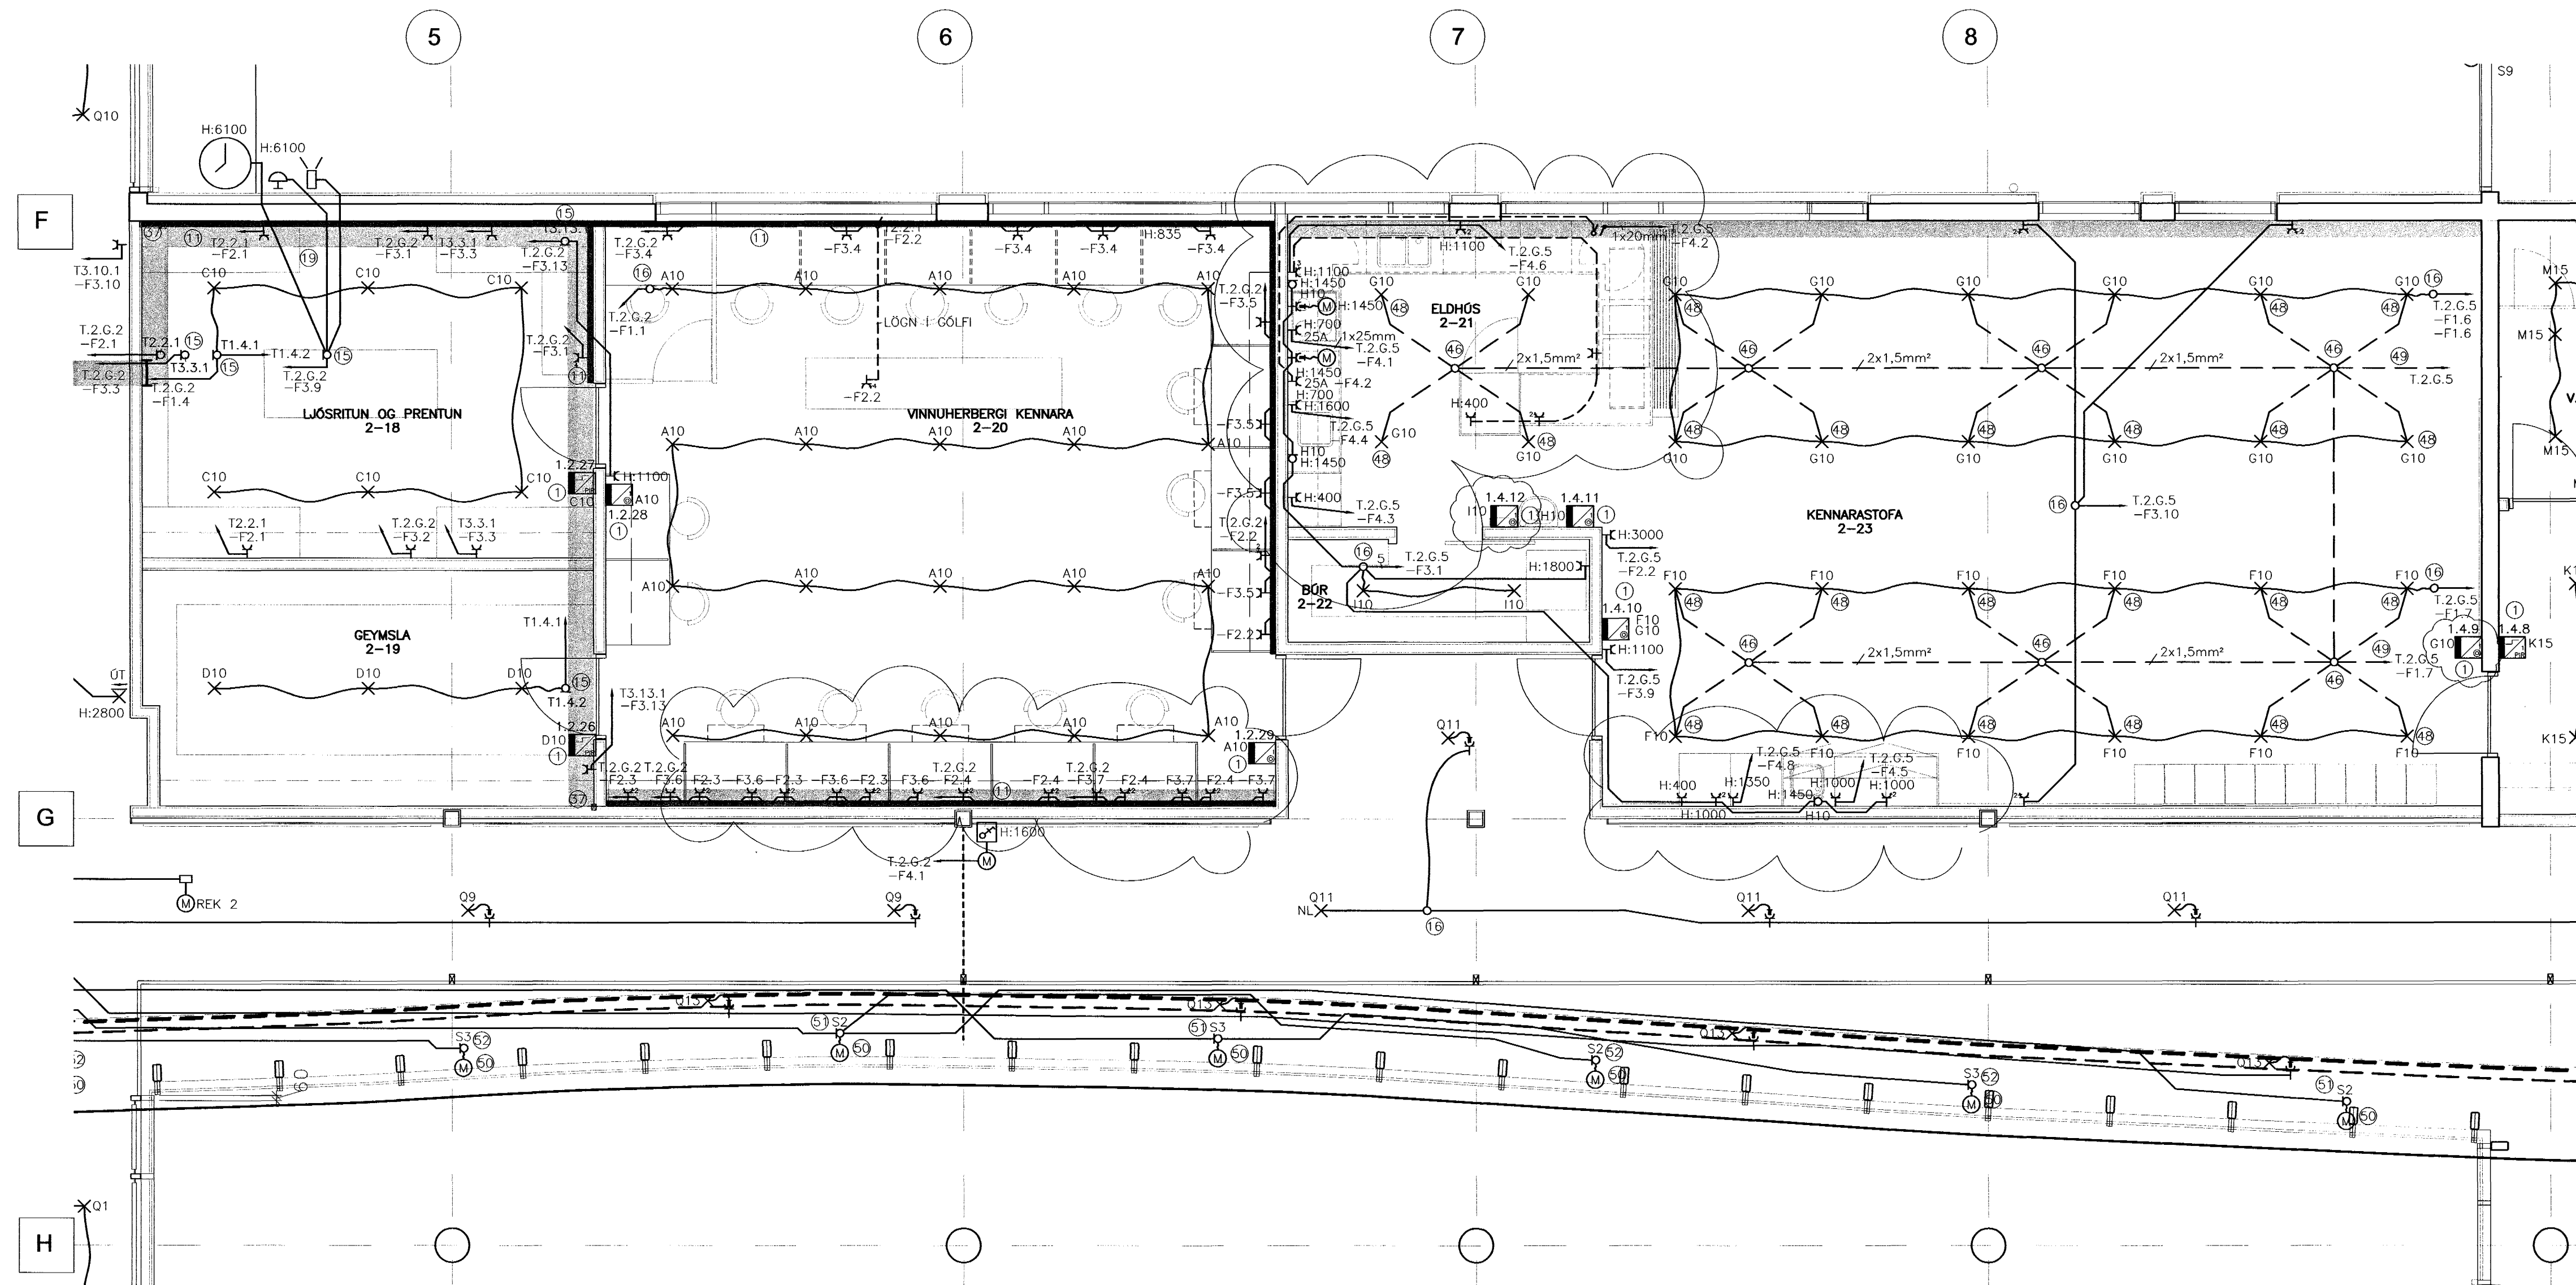

ATHUGASEMDIR OG SKÝRINGAR SJÁ TEIKNINGU B2-R0-VA-001
15/103 JC 011070-5069

B	26.06.03	TÝSAR BREYTINGAR	JJ	LL
A	26.03.03	TÝSAR BREYTINGAR	JJ	LL
BR.	DAGS.	BREYTING	REKNI.	TEIKN.

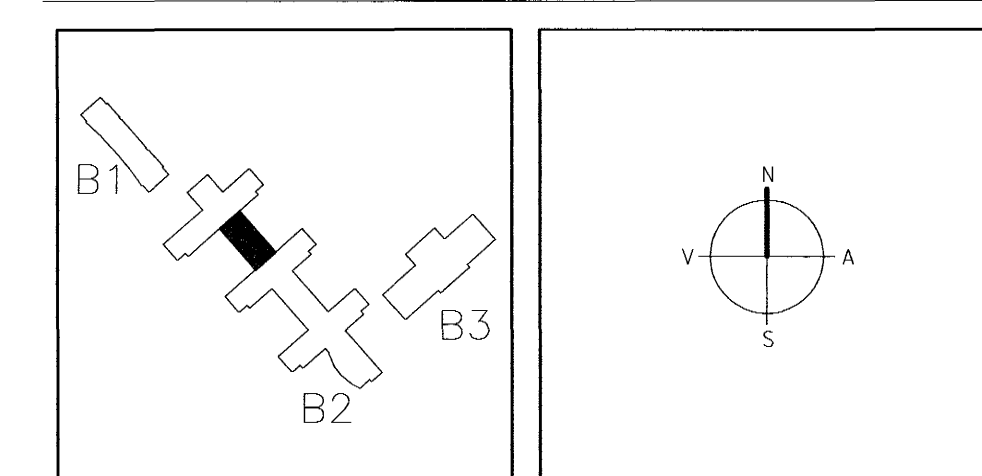

ARKITEKTAR
BERGSTADASTRÆTI 10, RVK.
sími:551-1460, netfang:arkitekt@ishoff.is

FINNUR BJÖRGVINSSON
HILMAR ÞÓR BJÖRNSSON
SIGRÍÐUR ÓLAFSDÓTTIR

LANDMÖTUN.
NYBYLAVEGLUR 6 - 200 KÖPÁVÖGUR - Sími: 554 5300 - Fax: 554 5300 - Netfang: landmotun@landmotun.is

VSÓ RÁÐGJÖF
DORGARTONI 20, 105 REYKJAVÍK, Sími 505-9000, Símbreyfi 505-9010, Netfang vs@vsio.is

SÓLVANGSVEGUR 4
LÆKJARSKÓLI

RAFORKLUMRKI	HANNAÐ/TEIKN.	JJ/LL
LÁGSPENNA	ATH. <i>EX</i>	
GRUNNMYND 2. HÆÐ	SMÁMYNKT	<i>SH</i>
	KT.	110856-7789

KVARDI 1:50
VERKFR. 00258

TEIKN. NR. B2-R1-VG2-004

REYKJAVÍK 15.07.2002