



GRUNNMYND 2.HÆÐ 1:50

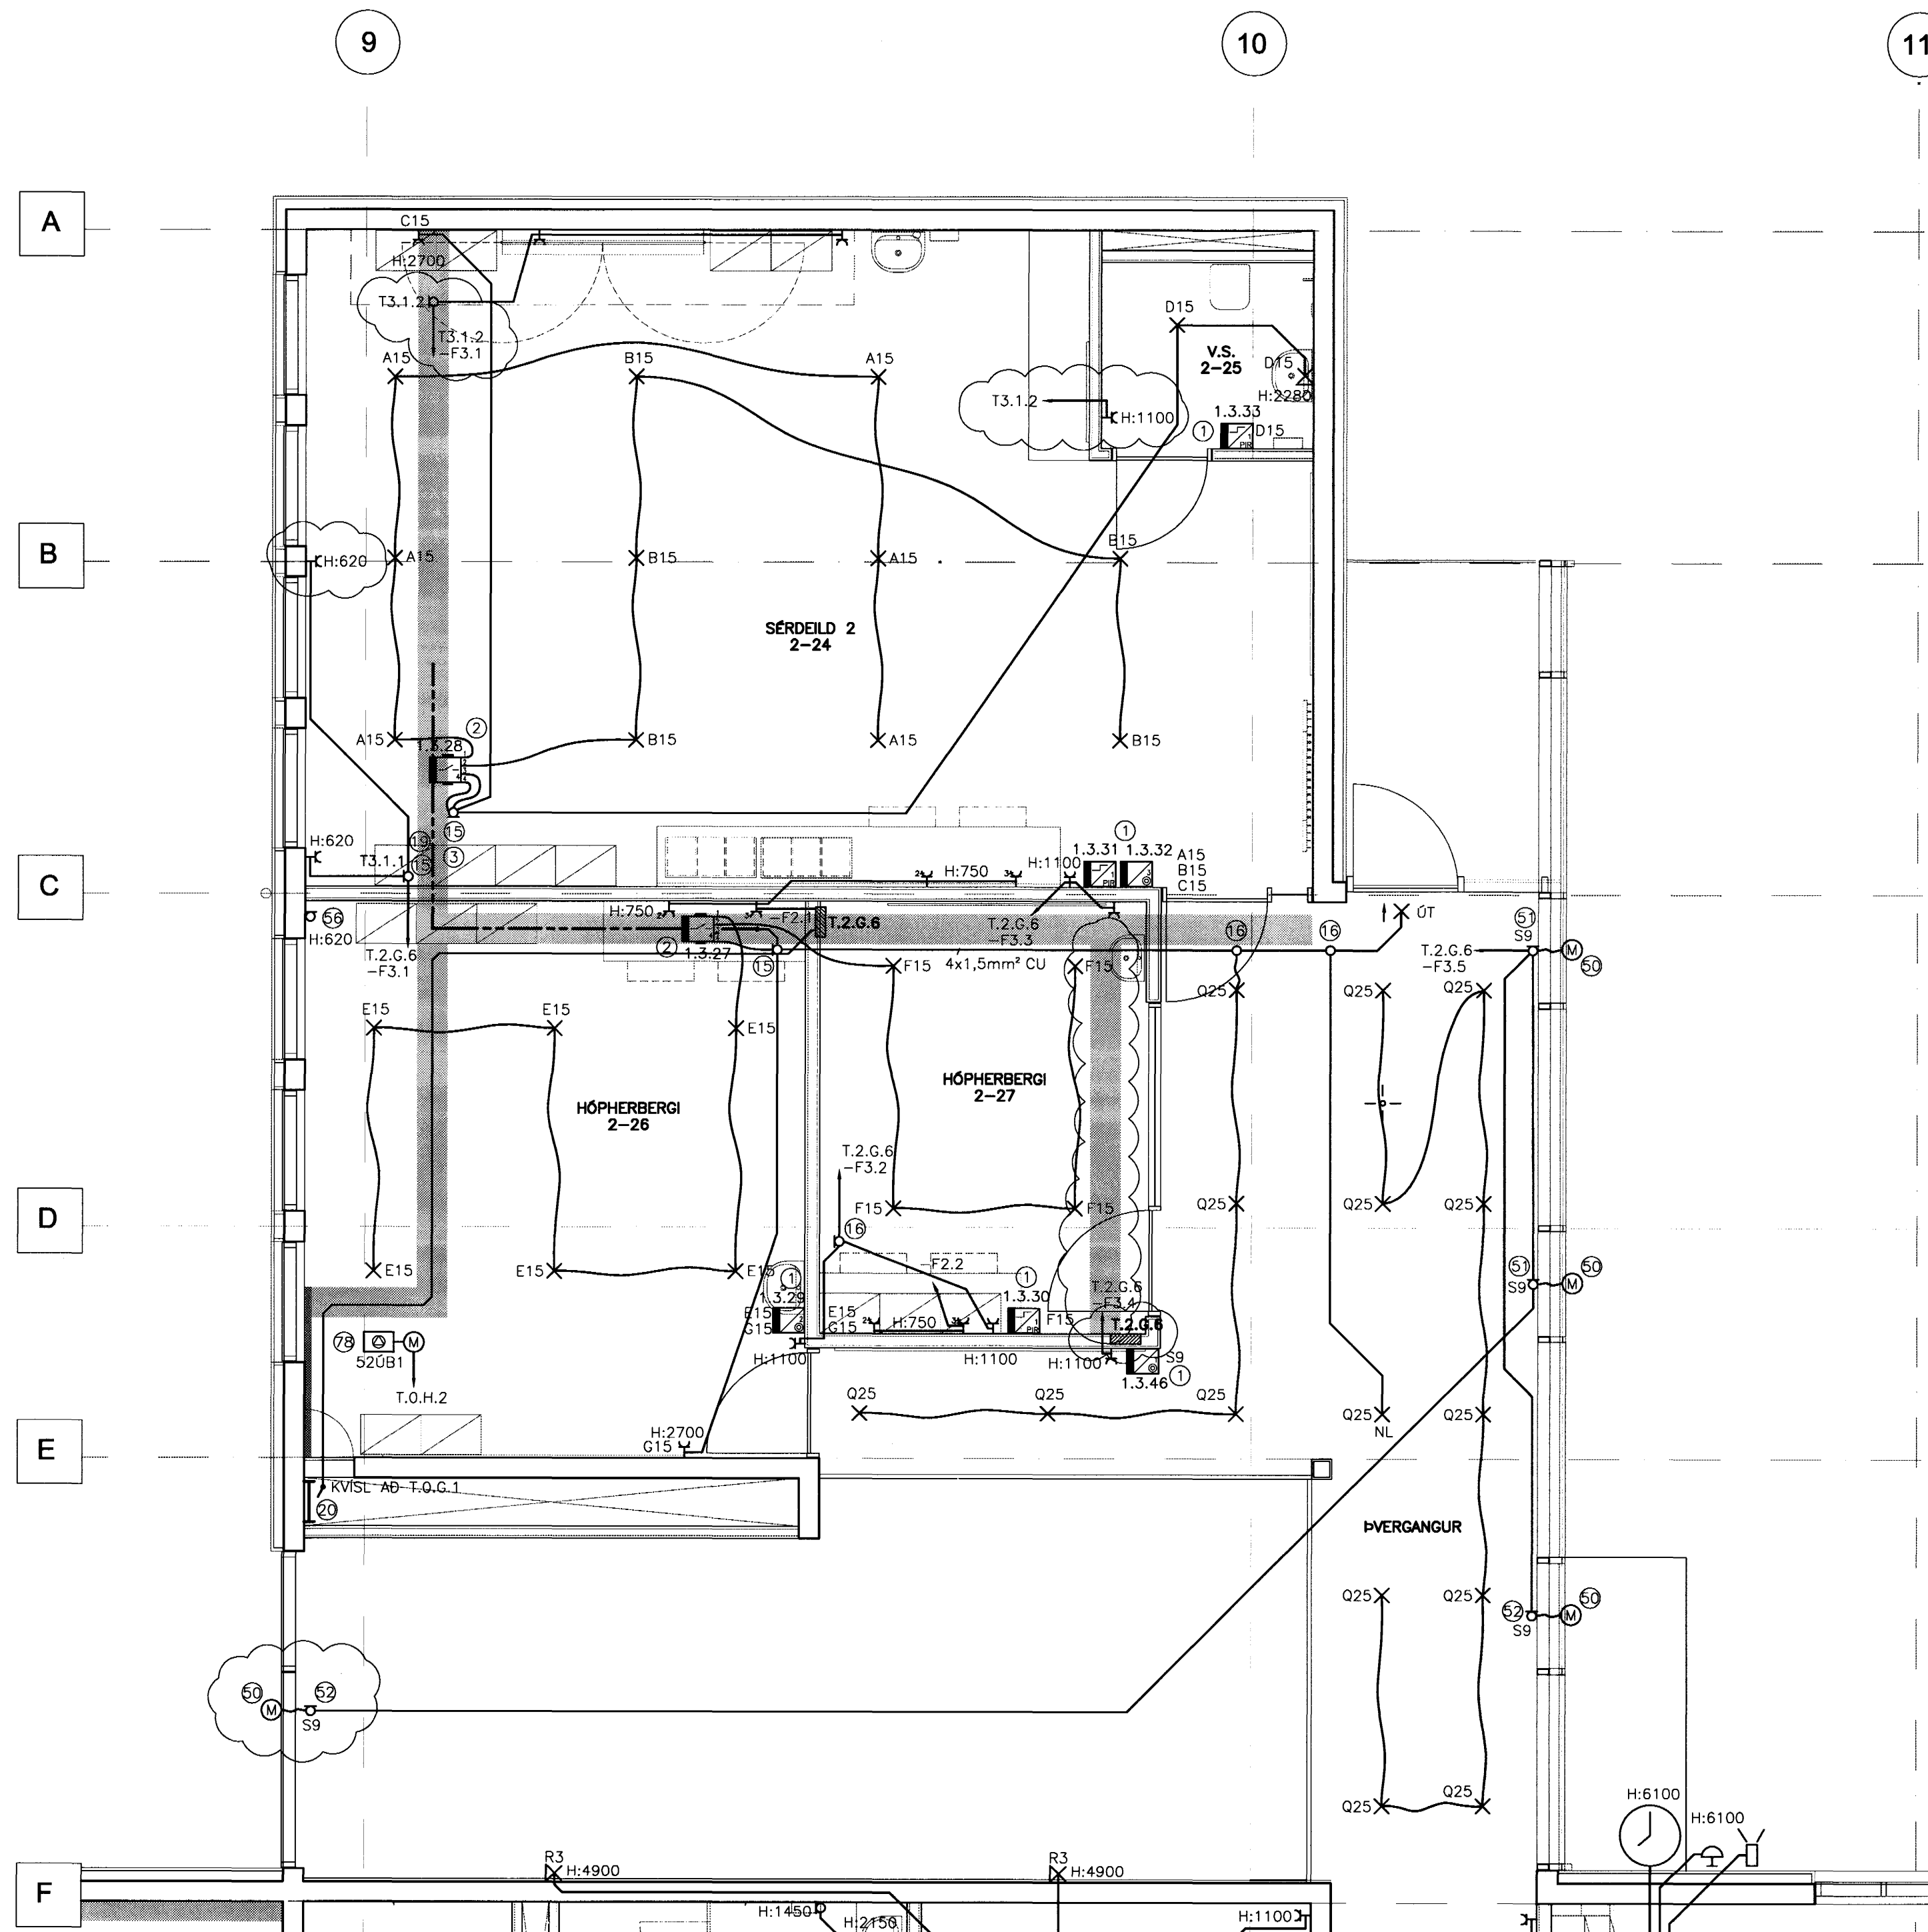

ATHUGASEMDIR OG SKÝRINGAR SJÁ TEIKNINGU B2-R0-VA-001

15/7/03 SC 071070-5069

BR.	DAGS.	BREYTING	REIKN.	TEIKN.
A	26.03.03	VMSAR BREYTINGAR	JJ	LL

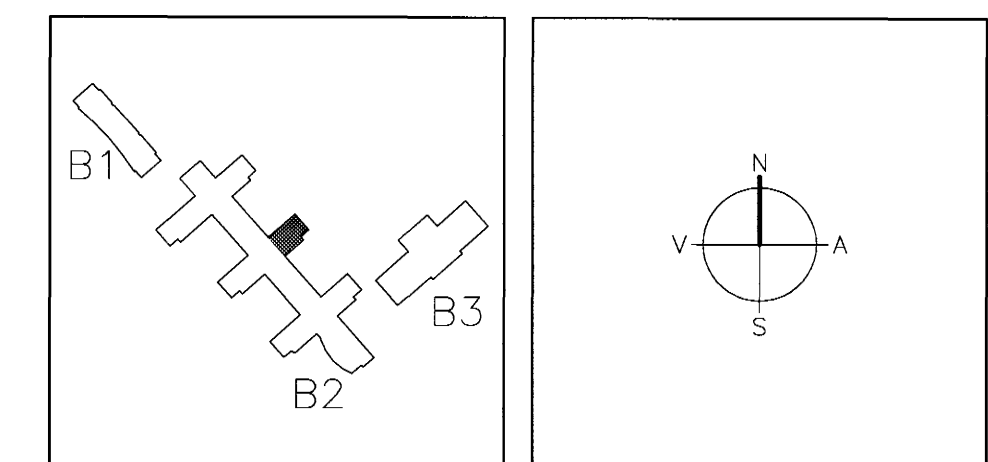

ARKITEKTAR
 BERGSTADASTRÆTI 10, RVK
 sími: 551-1450, netfang: arkitekti@isholf.is

FINNUR BJÖRGVINSSON
HILMAR ÞÓR BJÖRNSSON
SIGRÍÐUR ÓLAFSDÓTTIR

LANDMÖTUN.
 NYPLAVEGUR 9 - 200 KÖPAVOGUR. Sími: 554 9300 • Fax: 554 5380 • Netfang: landmotun@landmotun.is

EINAR E. SÆMUNDSEN
INGIBJÖRG KRISTJÁNSDÓTTIR
MARGRÉT SIGURDARDÓTTIR

VSÓ RÁÐGJÖF
 BORGARTÚNI 20, 105 REYKJAVÍK, Sími: 585-8000, Símbreyf: 585-9010, Netfang: vsos@vsos.is

SÖLVANGSVEGUR 4
LÆKJARSKÓLI

RAFORKUVRIRKI	HANNAÐ/TEIKN.	JJ/LL
LÁGSPENNA	ATH: <i>EA</i>	
GRUNNMYND 2. HÆÐ	SAMÞYKKT	<i>sc</i>
	KT.	110858-7789

KVARDI 1:50	REYKJAVÍK	15.07.2002
VERKFR.	TEIKN. NR.	BR.

00258 B2-R1-VG2-005 A