



GRUNNMYND 2.HÆÐ 1:50

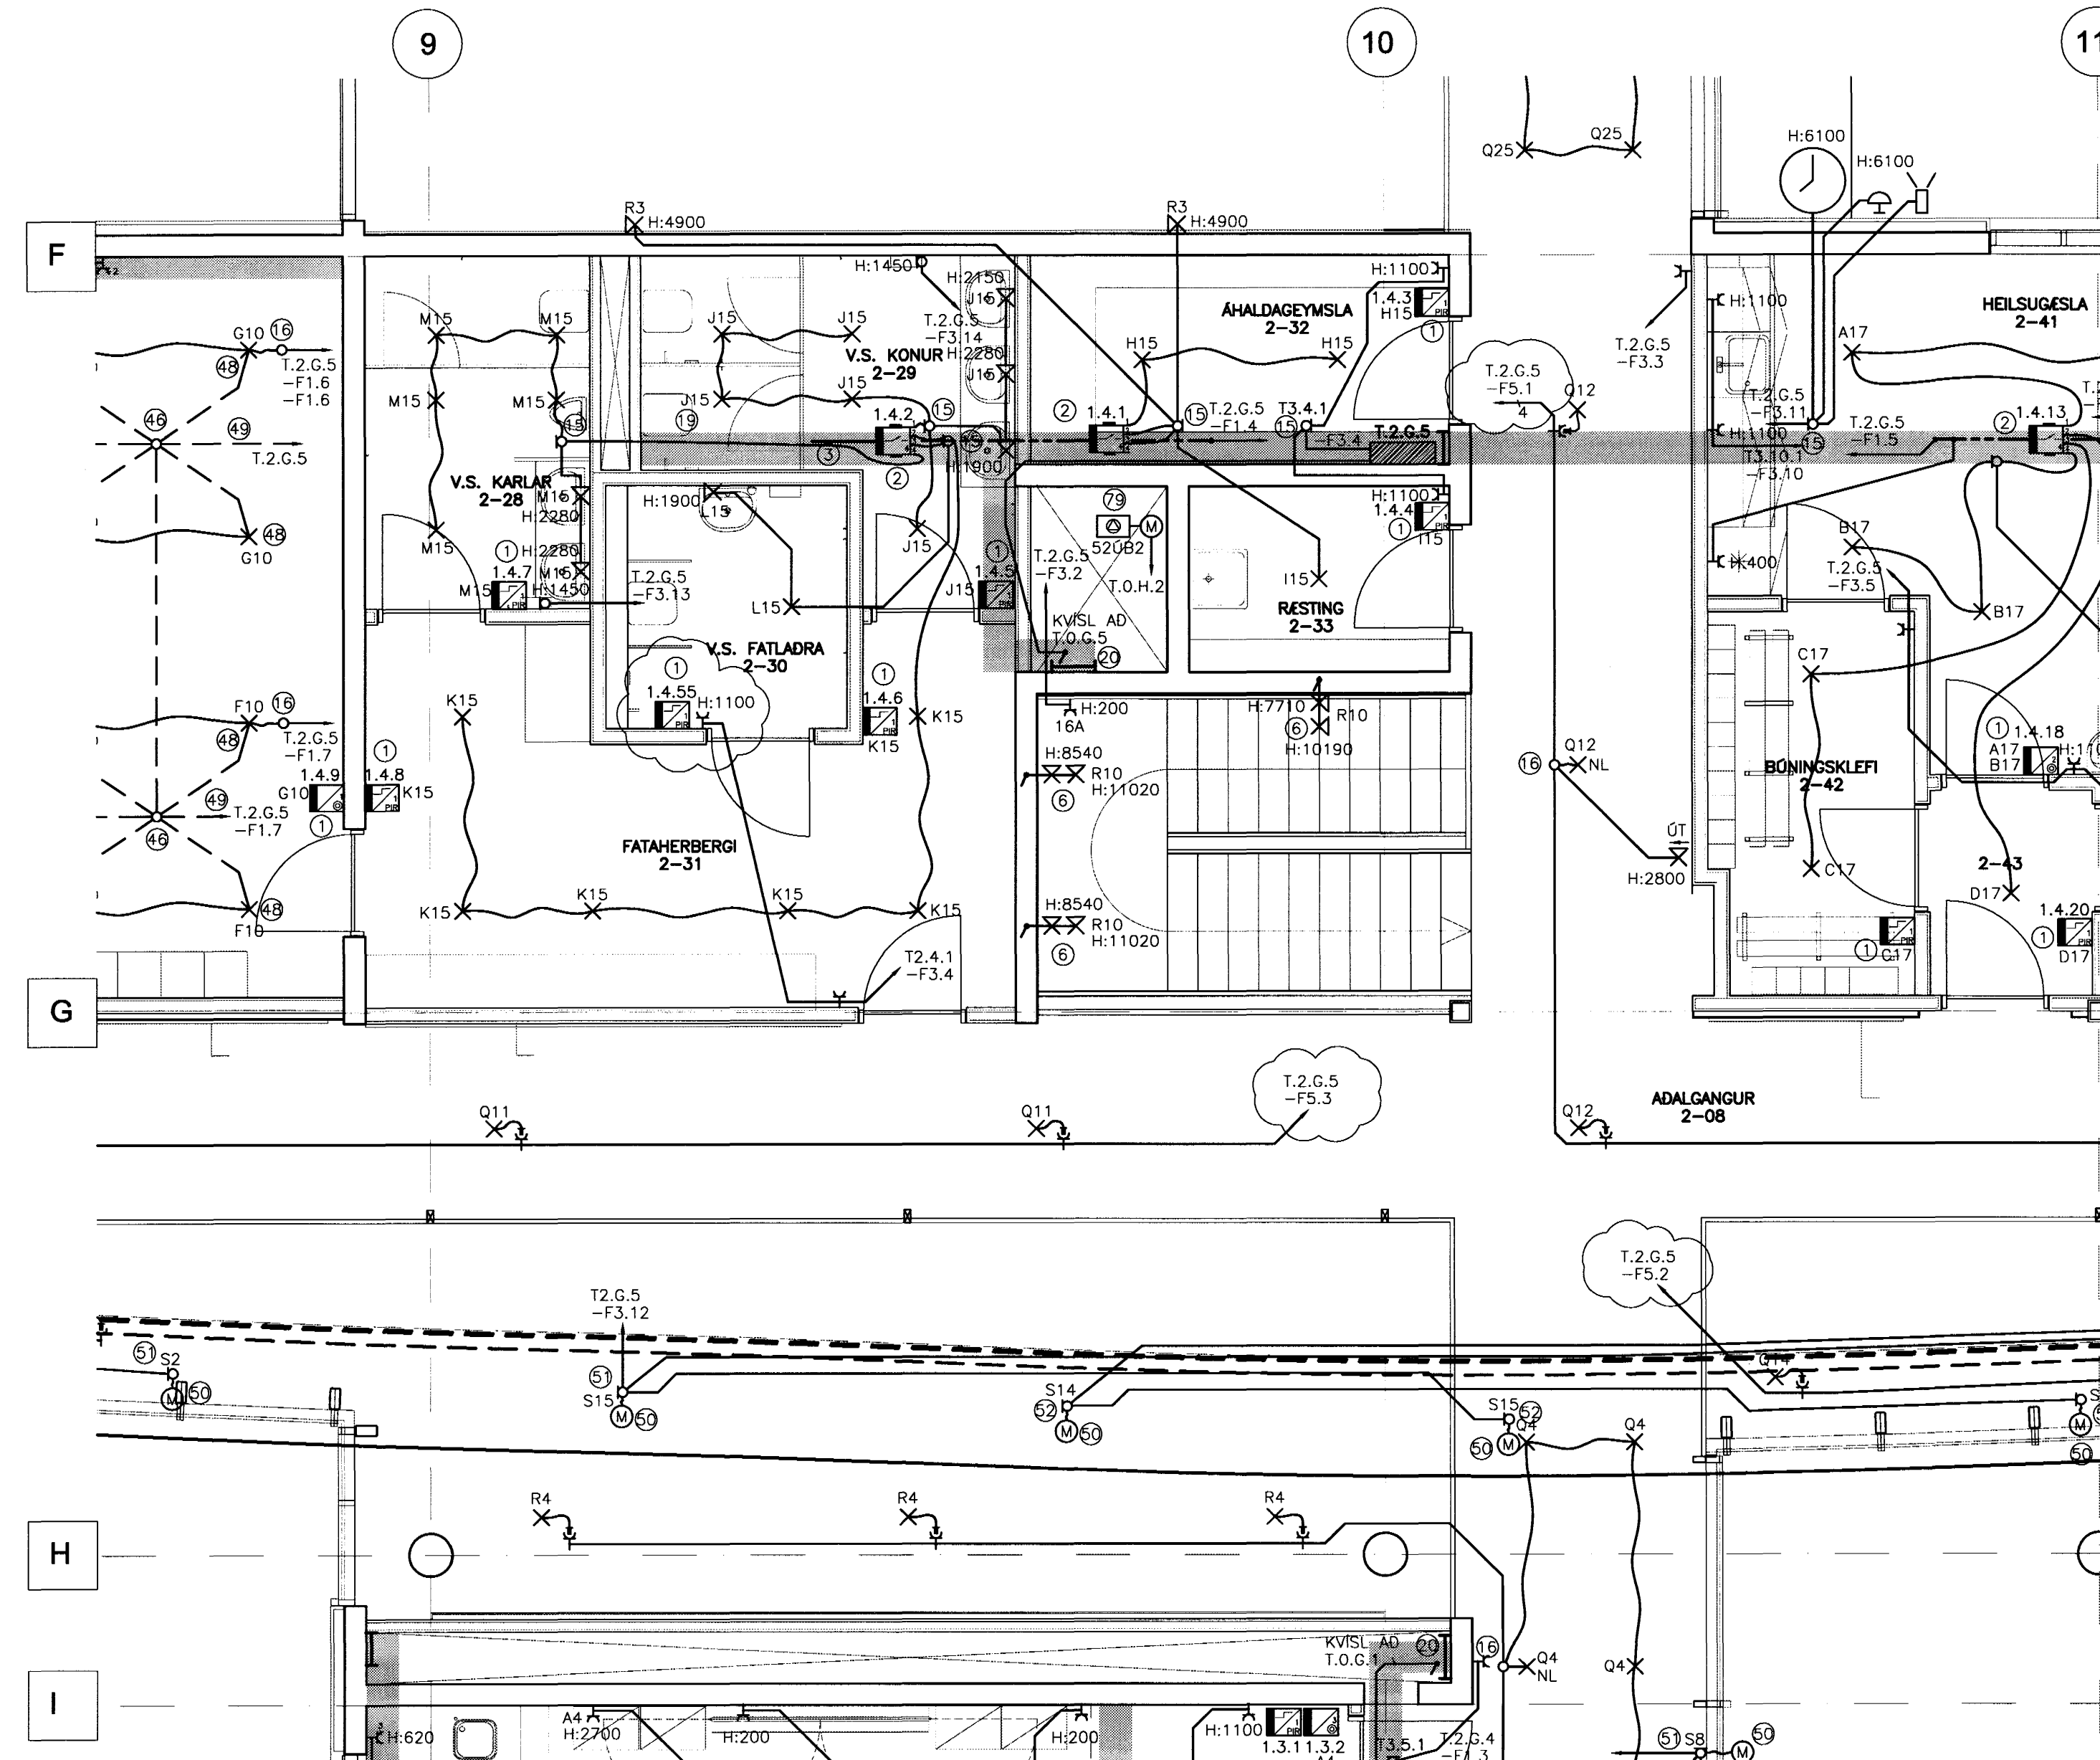

ATHUGASEMDIR OG SKÝRINGAR SJÁ TEIKNINGU B2-R0-VA-001

15/7/03 SC 071070-5069

BR.	DAGS.	BREYTING	REIKN.	TEIKN.
A	26.03.03	ÞMSAR BREYTINGAR		

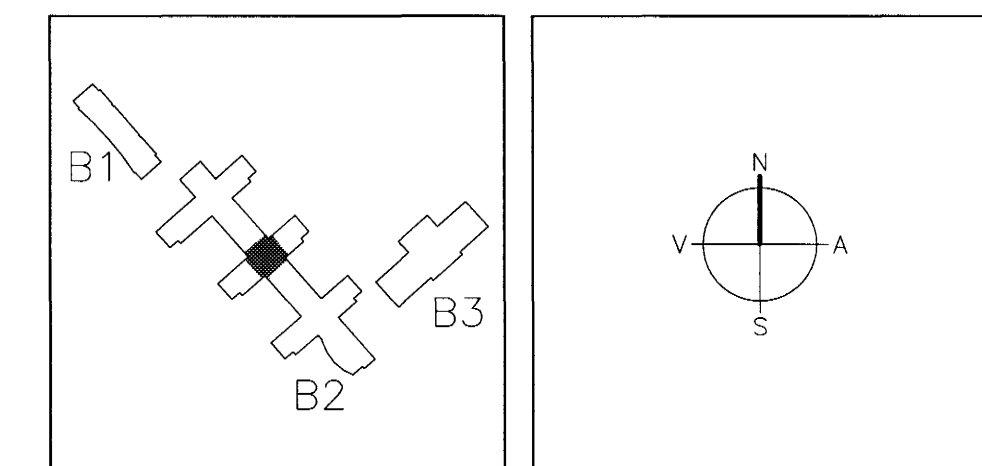

ARKITEKTAR
BERGSTADASTRÆTI 10, RVK
sími: 551-1460, netfang: arkitekt@isholf.is

FINNUR BJÖRGVINSSON
HILMAR ÞÓR BJÖRNSSON
SIGRÍÐUR ÓLAFSDÓTTIR

LANDMÖTUN.
HBYLLAVEGAR 6 - 200 KÖPAVOGUR - Sími: 554 5300 - FAX: 554 5360 - NETFANG: landmotun@landmotun.is

VSÓ RÁÐGJÖF
BORGARTÚNI 20, 105 REYKJAVÍK, Sími: 585-9000, Símbref: 585-9010, Netfang: vs@vs.is

SÓLVANGSVEGUR 4
LÆKJARSKÓLI

RAFORKLIVIRKI
LÁGSPENNA
GRUNNMYND 2. HÆÐ

HANND./TEIKN.
ATH. E
SAMÞYKKT
KT. *su*

KVARDI 1:50
VERNRN. 00258

TEIKN. NR. B2-R1-VG2-006

110656-7769
15.07.2002