



GRUNNMYND 2.HÆÐ 1:50

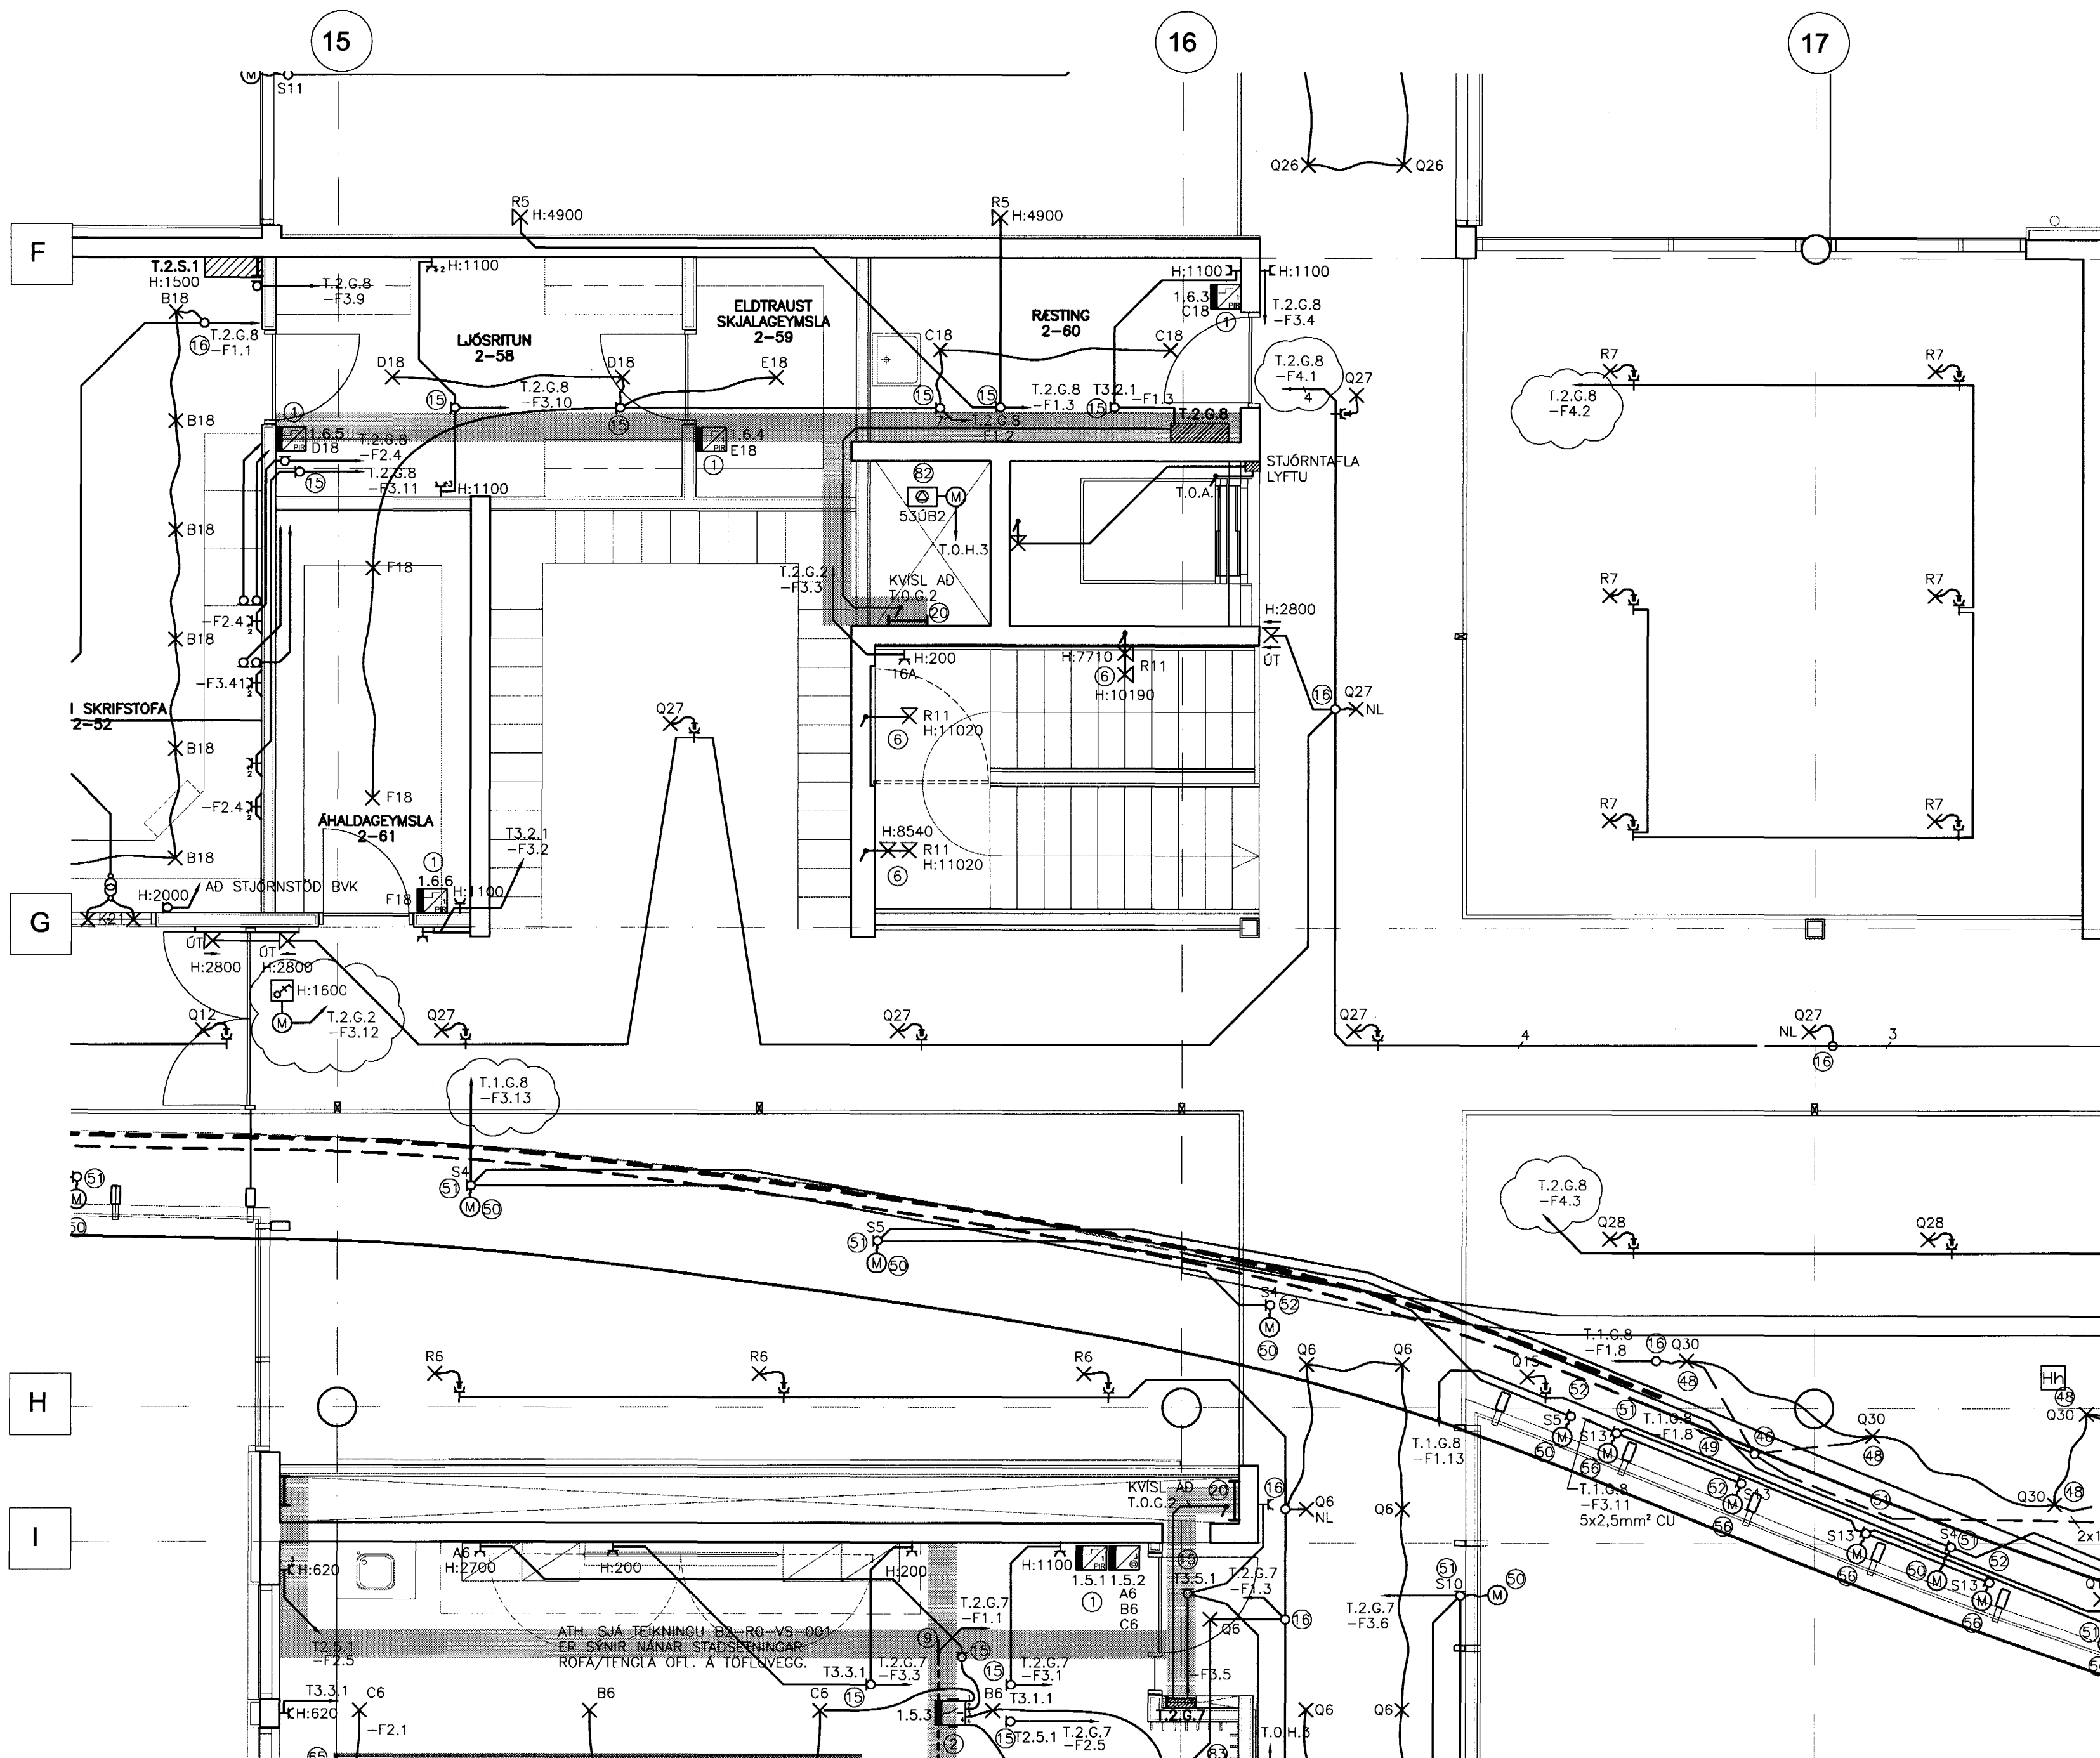

ATHUGASEMDIR OG SKÝRINGAR SJÁ TEIKNINGU B2-R0-VA-001

15/10/03 SC 01070-5069

A	26.03.03	YMSAR BREYTINGAR	JJ	LL
BR.	DAGS.	BREYTING	REKNI.	TEIKN.

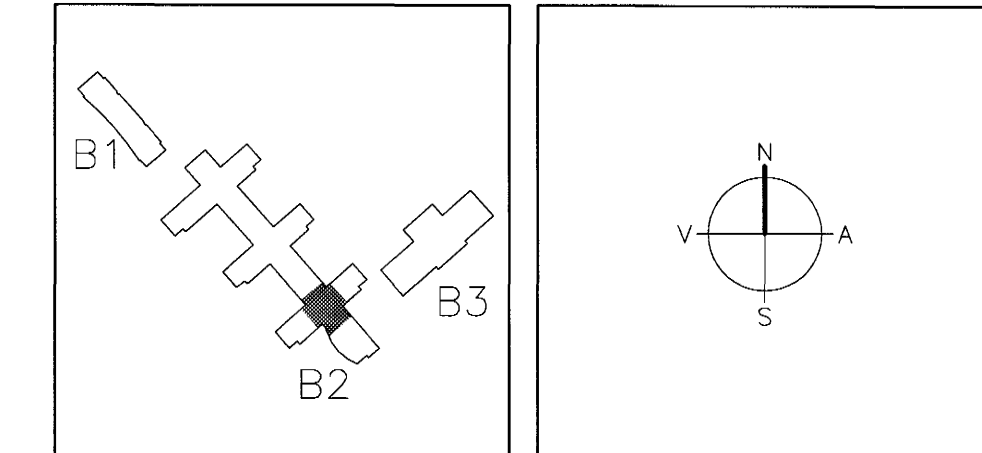

ARKITEKTAR FINNUR BJÖRGVINSSON
 BERGSTABASTRÆTI 10, RVK
 sími:551-1460, netfang:arkitekt@ishoff.is
HILMAR ÞÓR BJÖRNSSON
SIGRÍÐUR ÓLAFSDÓTTIR

LANDMÖTUN. EINAR E. SÆMUNDSEN
 INGIBJÖRG KRISTJÁNSDÓTTIR
 MARGRÉT SIGURDARDÓTTIR
 HVERJALAVUR 6 - 200 KOPAVOGUR - Sími: 554 5300 - FAX: 554 5360 - NETFANG: landmotun@landmotun.is

VSÓ RÁDGJÖF
 BORGARTÚNI 20, 105 REYKJAVÍK, Sími: 565-9000, Símbreyf: 565-9010, NETFANG: vs@vs.is

SÓLVANGSVEGUR 4
LÆKJARKÓLI

RAFORKUMRKI	HANNA/TEKN.	JJ/LL
LÁGSPENNA	ATH. <i>CS</i>	
GRUNNMYND 2. HÆÐ	SAMÞYKKT <i>SK</i>	
	KT.	110856-7789

KVARDI 1:50	REYKJAVÍK	15.07.2002
VERKNR.	TEIKN. NR.	BR.
00258	B2-R1-VG2-010	A