



GRUNNMYND 2.HÆÐ 1:50

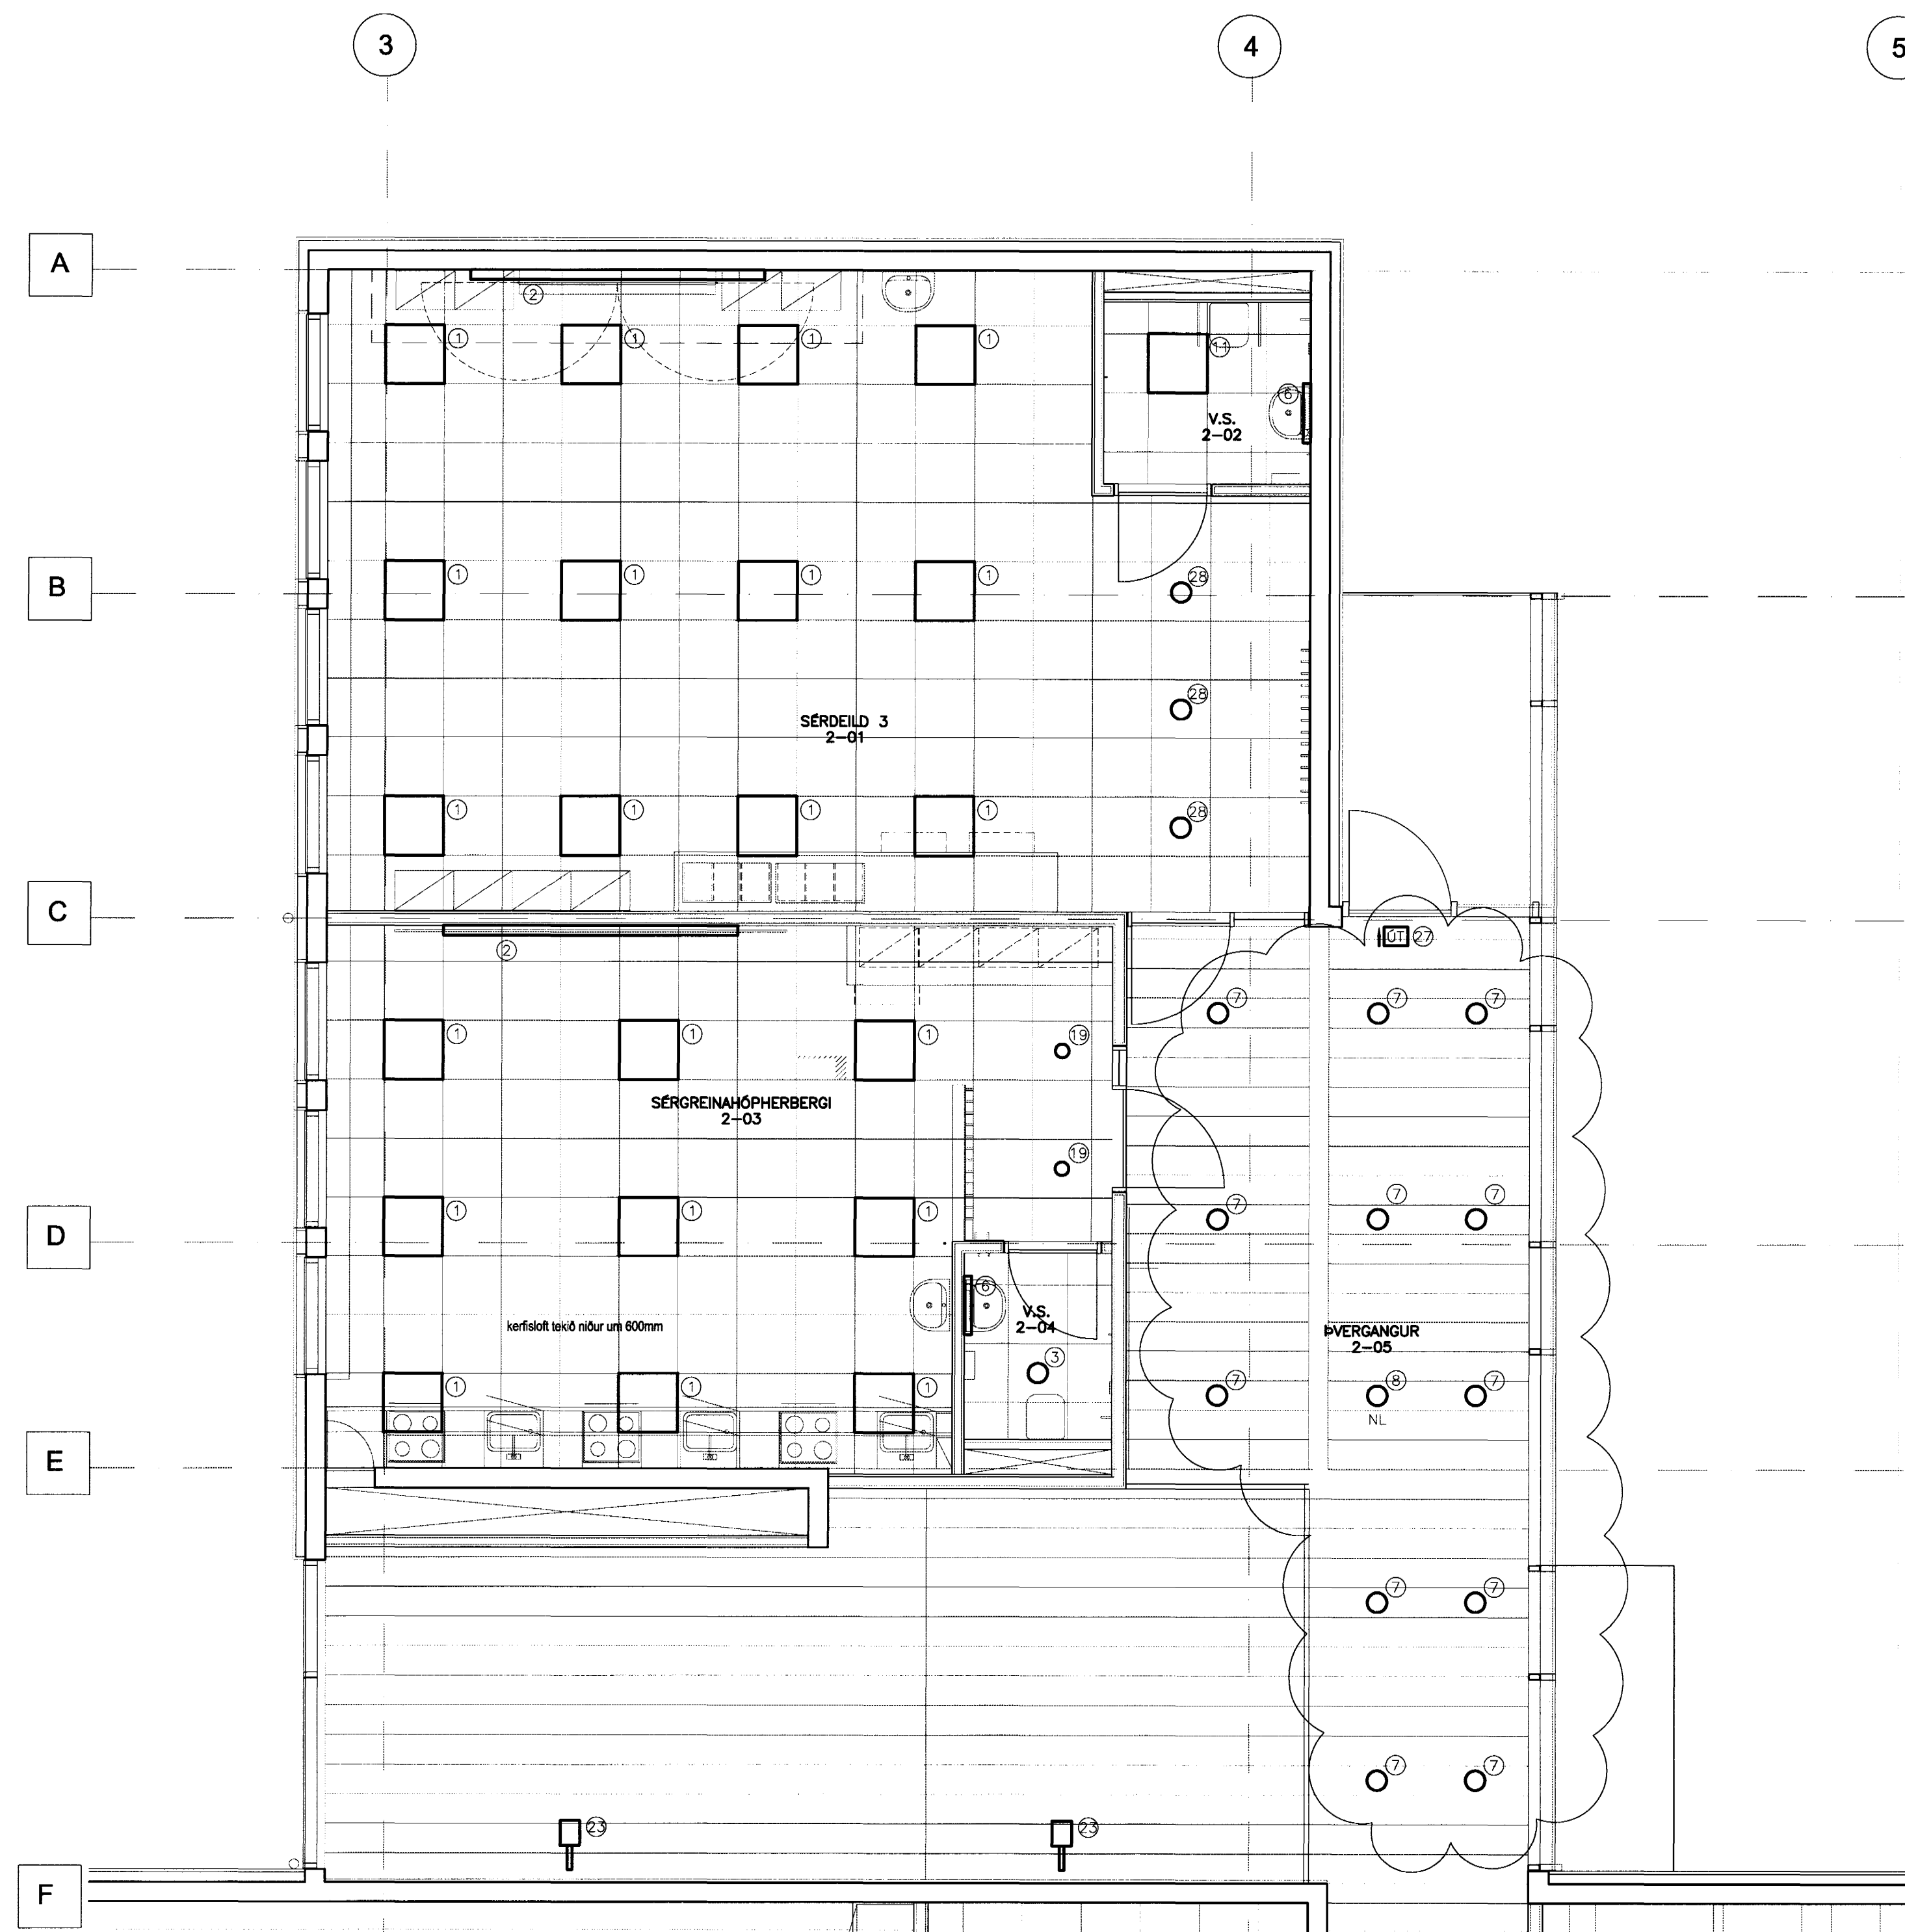

ATHUGASEMDIR OG SKÝRINGAR SJÁ TEIKNINGU B2-R0-VA-001

15/7/03 SC 071070-5069

A 15.07.02 RÉTTI STAÐSETNING Á LÖPUM Í LOFTAPANEL JJ GDS
BR. DAGS. BREYTING REIKN. TEIKN.

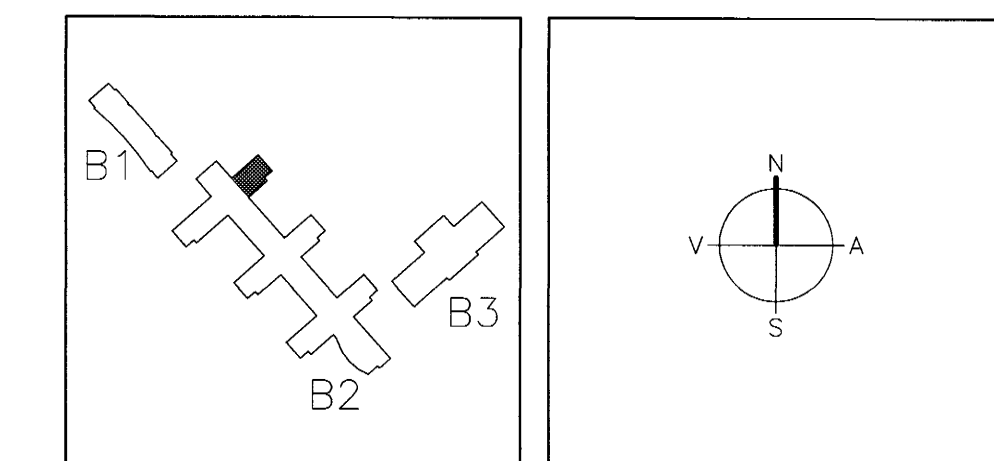

ARKITEKTAR FINNUR BJÖRGVINSSON
BERGSTAÐASTRÆTI 10, RVK. HILMAR ÞÓR BJÖRNSSON
sími: 551-1460, netfang: arkitekt@ishof.is SIGRÍÐUR ÓLAFSDÓTTIR

LANDMÓTUN. EINAR E. SÆMUNDSEN
INGIBJÖRG KRISTJÁNSDÓTTIR
MARGRÉT SIGURDÁRSDÓTTIR
NYBYLAVEGUR 6 - 200 KÖPAVOGUR - Sími: 554 5300 - Fax: 554 5300 - Netfang: landmotun@landmotun.is

VSÓ RÁÐGJÖF
BORGARTÚNI 20, 105 REYKJAVÍK, Sími: 585-9000, Símbref: 585-9010, Netfang: vs@vso.is

SÓLVANGSVEGUR 4
LÆKJARSKÓLI

RAFORKUMIRKI HANNAÐ/TEIKN. JJJ/L
LAMPAPLAN ATH. *EH*
GRUNNMYND 2. HÆÐ SAMÞYKKT *Sh*
KT. 110896-7700

KVARDI 1:50 REYKJAVÍK 15.07.2002
VERKNR. TEIKN. NR. BR.
00258 B2-R2-VG2-001 A