



GRUNNMYND 2.HÆÐ 1:50

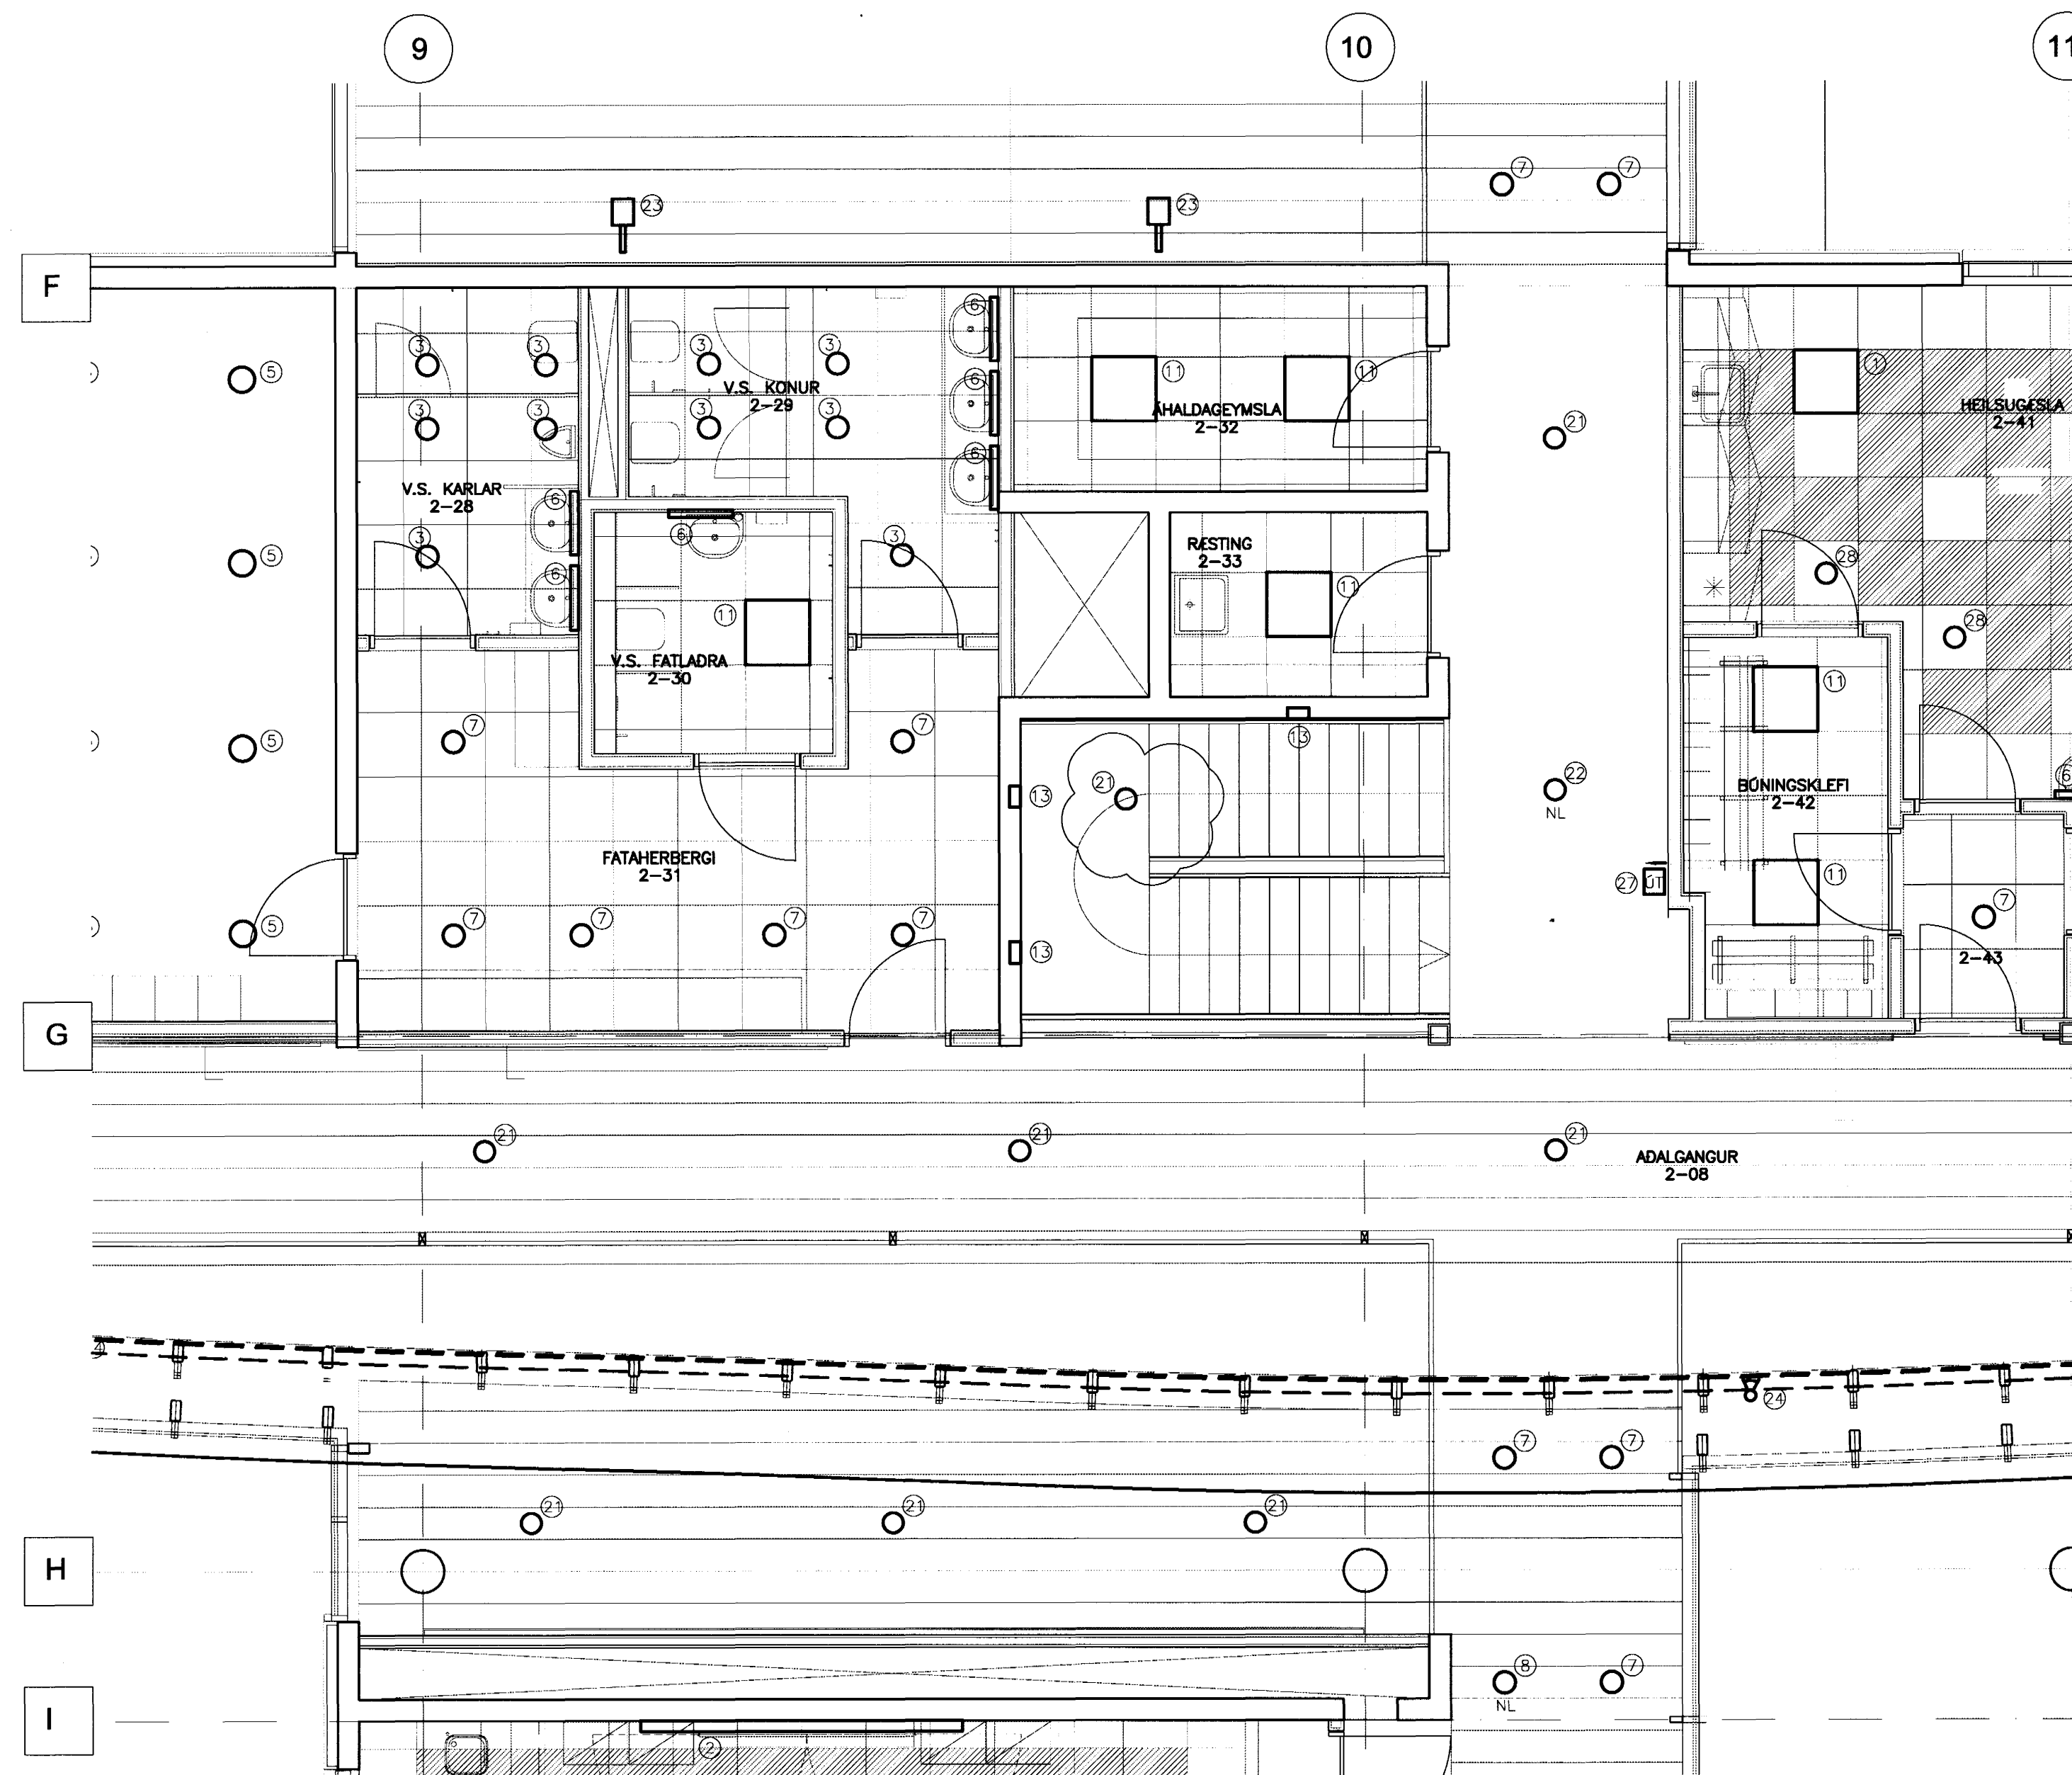

ATHUGASEMDIR OG SKÝRINGAR SJÁ TEIKNINGU B2-R0-VA-001

15/7/03 SJ 071070-5069

A 26.03.03 SAMRÆMING VIÐ LOFTPLÓN Á GÖNGUM JJ LL
BR. DAGS. BREYTING REIKN. TEIKN.

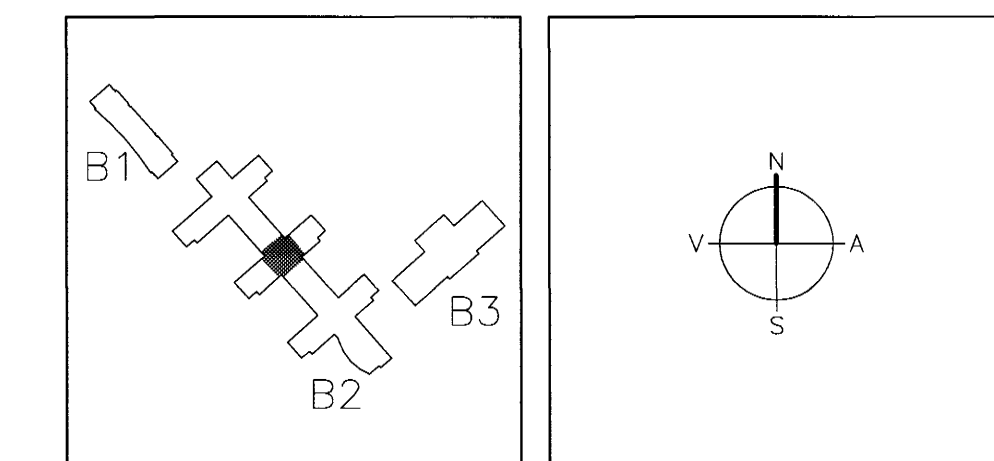

ARKITEKTAR FINNUR BJÖRGVINSSON
BERGSTADASTRÆTI 10, RVK. HILMAR ÞÓR BJÖRNSSON
sími: 551-1460, netfang: arkitekt@esholf.is SIGRÍÐUR ÓLAFSDÓTTIR

LANDMÓTUN HÝBYLVEGUR 6 - 200 KÓPAVOGUR - SÍMI: 554 5300 - FAK: 554 5360 - NETFANG: landmotun@landmotun.is
EINAR E. SÆMUNDSEN
INGIBJÖRG KRISTJÁNSDÓTTIR
MARGRÉT SIGURDARDÓTTIR

VSÓ RÁÐGJÖF
BORGARTÚNI 20, 105 REYKJAVÍK, SÍMI: 585-9000, SÍMBREF: 585-9010, NETFANG: vsor@vso.is

SÓLVANGSVEGUR 4
LÆKJARSKÓLI

RAFORKUVRIRKI HANNAÐ/TEIKN. JJ/LL
LAMPAPLAN ATH. SJ
GRUNNMYND 2. HÆÐ SAMBYGGT SJ

KV. 1:50 REYKJAVÍK 110856-7789
VERKNR. TEIKN. NR. 15.07.2002 BR.
00258 B2-R2-VG2-006 A