



GRUNNMYND 1.HÆÐ 1:50

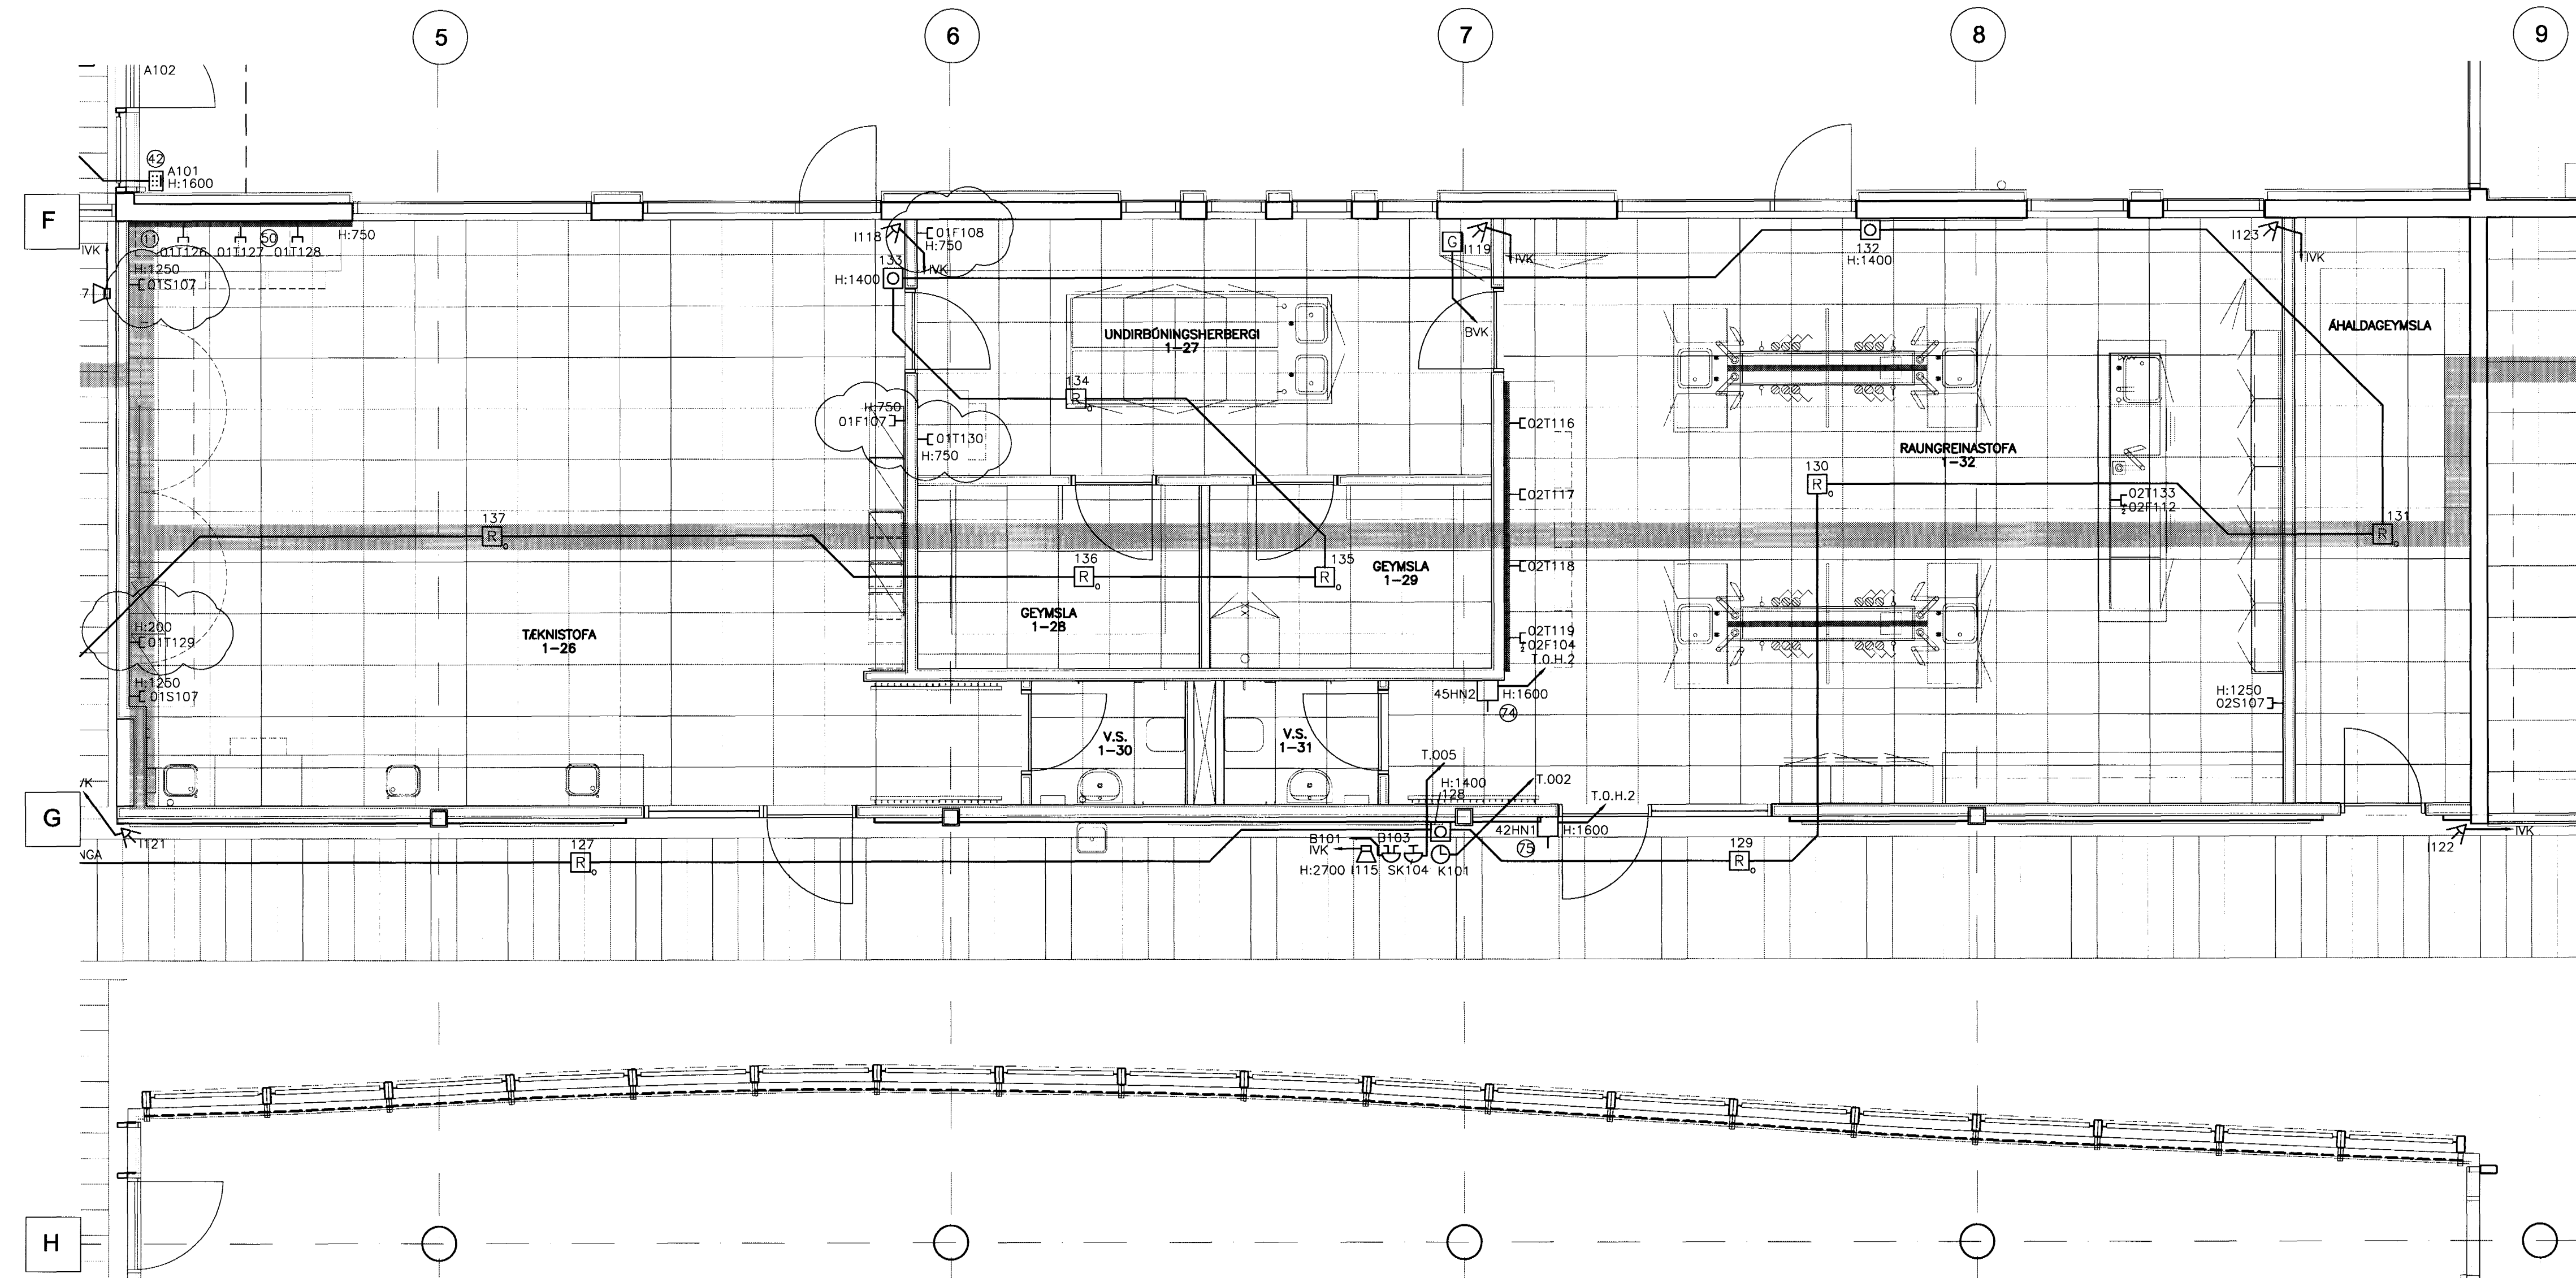

ATHUGASEMDIR OG SKÝRINGAR SJÁ TEIKNINGU B2-R0-VA-002

15/7/03 SC 01/070-5069

A 26.03.03 ÝMSAR BREYTINGAR JJ LL  
BR. DAGS. BREYTING REKNI. TEKNI.

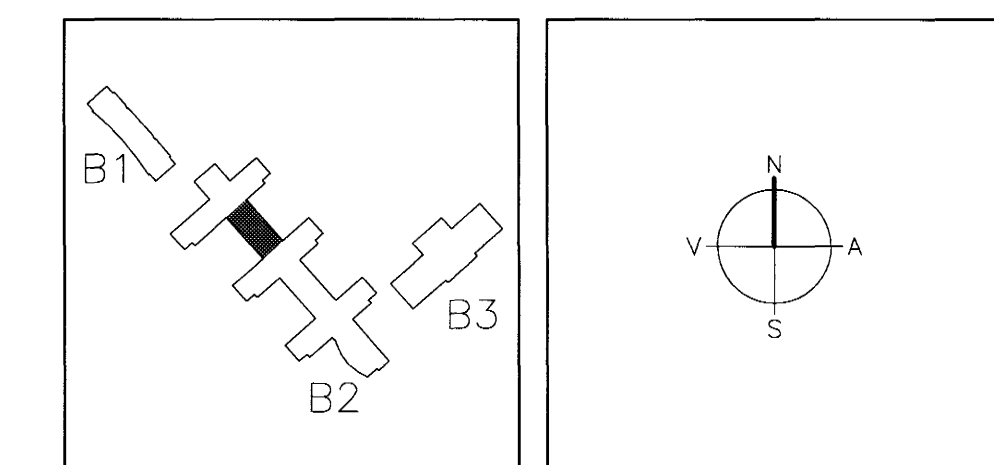

**ARKITEKTAR** FINNUR BJÖRGVINSSON  
BERGSTADASTRÆTI 10, RVK. HILMAR ÞÓR BJÖRNSSON  
sími:551-1460, netfang:arkitekt@isholf.is SÍGRÍÐUR ÓLAFSDÓTTIR

**LANDMÓTUN.** EINAR E. SÆMUNDSEN  
INGIBJÖRG KRISTJÁNSDÓTTIR  
MARGRÉT SÍGURDARDÓTTIR  
NÝRVAEGUR 6 - 200 KÓPAVOGUR - Sími: 554 5300 - Fax: 554 5300 - Netfang: landmotun@landmotun.is

**VSÓ RÁÐGJÖF**

ÞORRARTONI 20, 105 REYKJAVÍK, Sími: 585-9000, Símbreyti: 585-9010, Netfang: vso@vso.is

**SÓLVANGSVEGUR 4**  
**LÆKJARSKÓLI**

RAFORKUVRKI HANNAÐ/TEKNI JJ/LL  
SMÁSPENNA ATH. EKH  
GRUNNMYND 1. HÆÐ SAMÞYKKT SJ

KVARDI: 1:50 REYKJAVÍK 110856-7788  
VERKNR. TEKNI. NR. 15.06.2002

00258 B2-R3-VG1-004 A