
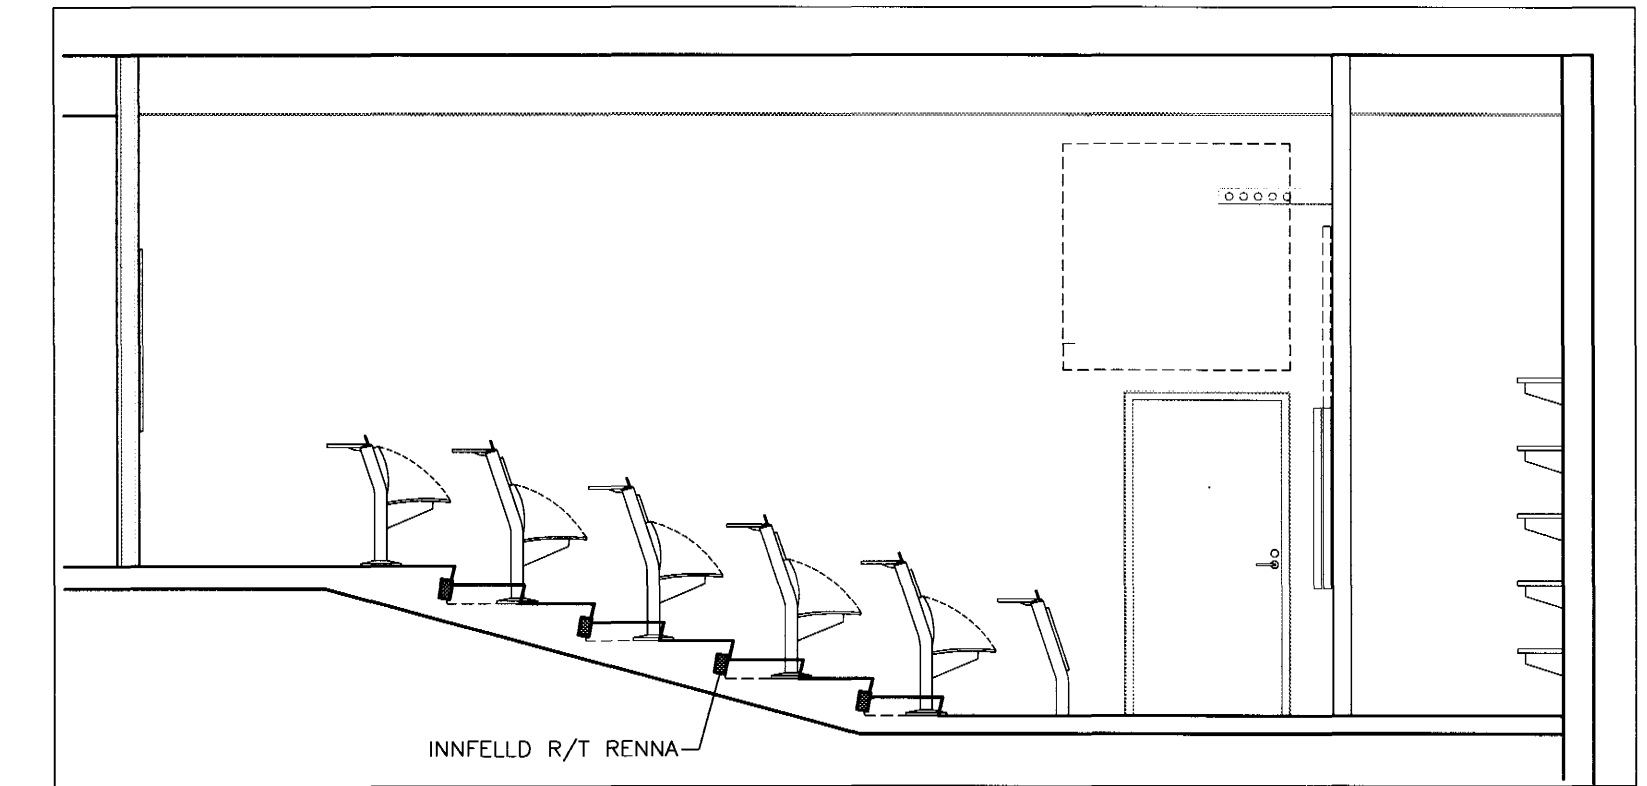


GRUNNMYND 1.HÆÐ 1:50


A SNID 1:50
VG1-001

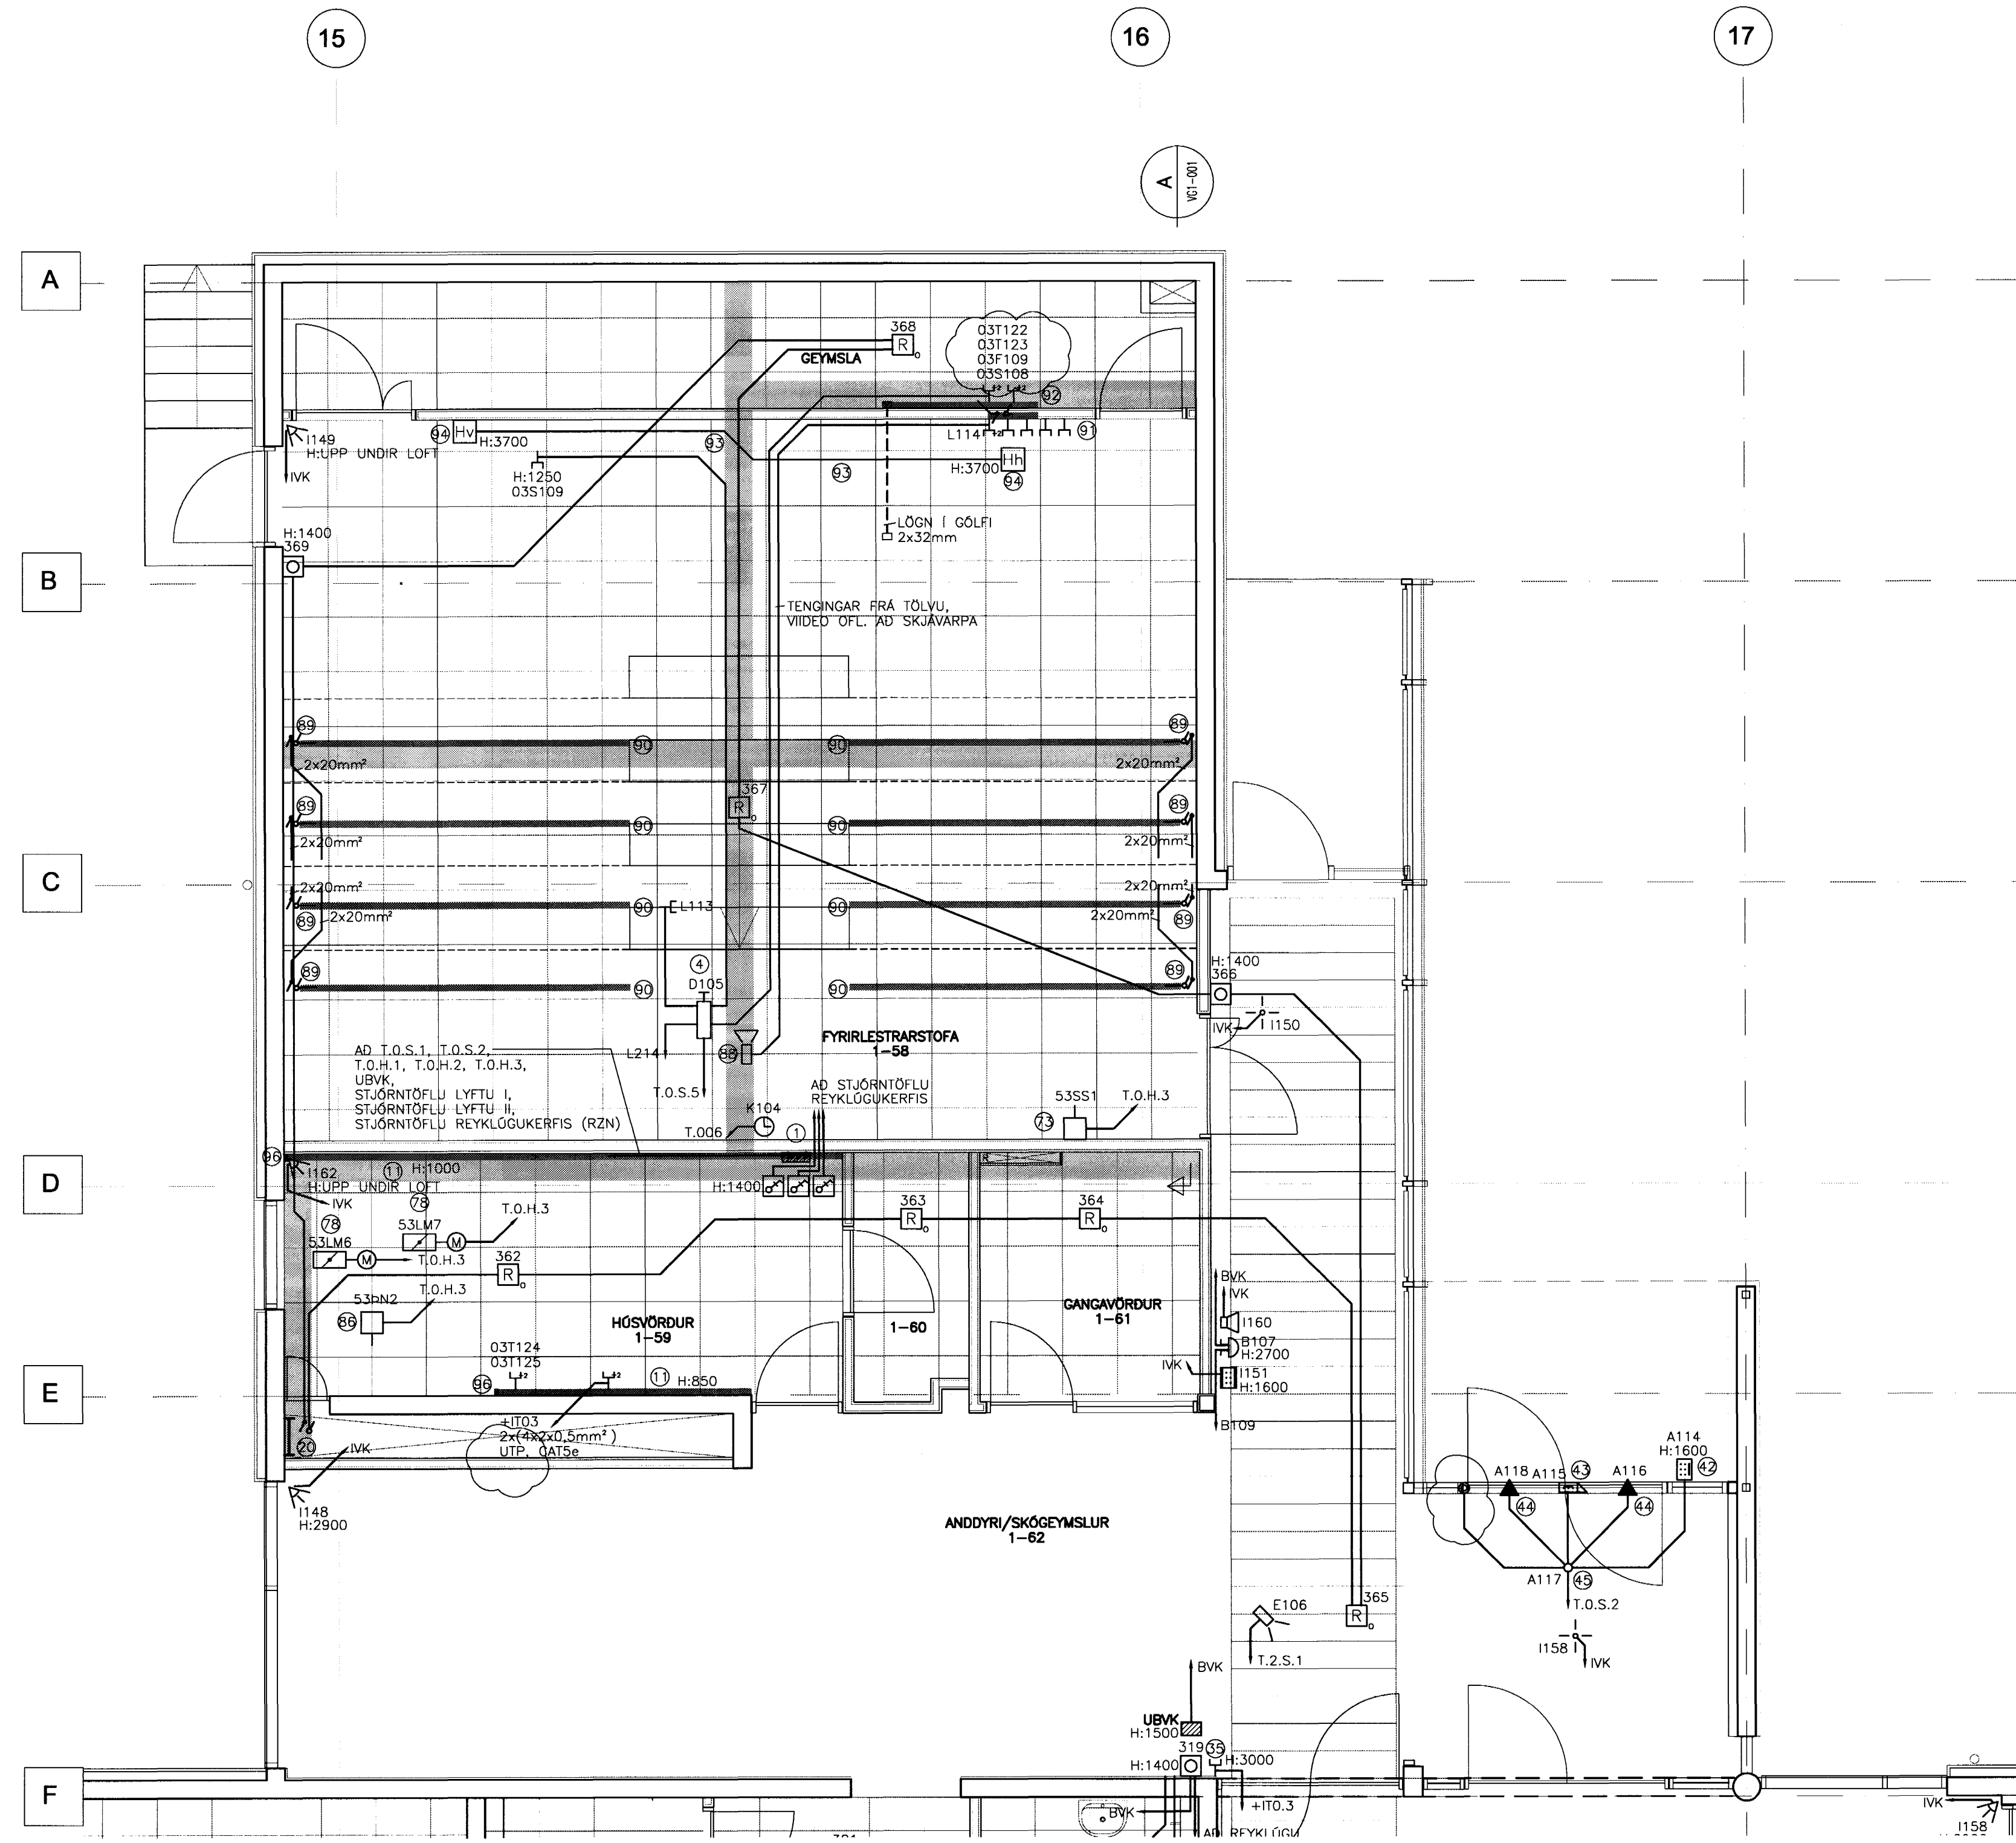

ATHUGASEMDIR OG SKÝRINGAR SJÁ TEIKNINGU B2-R0-VA-002

15/7/03 JC 071010-5169

C	07.07.03	BRÝSTROFI FYRIR OPNUN Á HURD	JJ	LL
B	26.03.03	YMJAR BREYTINGAR	JJ	LL
A	07.11.02	FYRIRLESTRARSAÐUR FULLHANNADUR	JJ	LL
BR	DAGS	BREYTING	REIKN	TEIKN

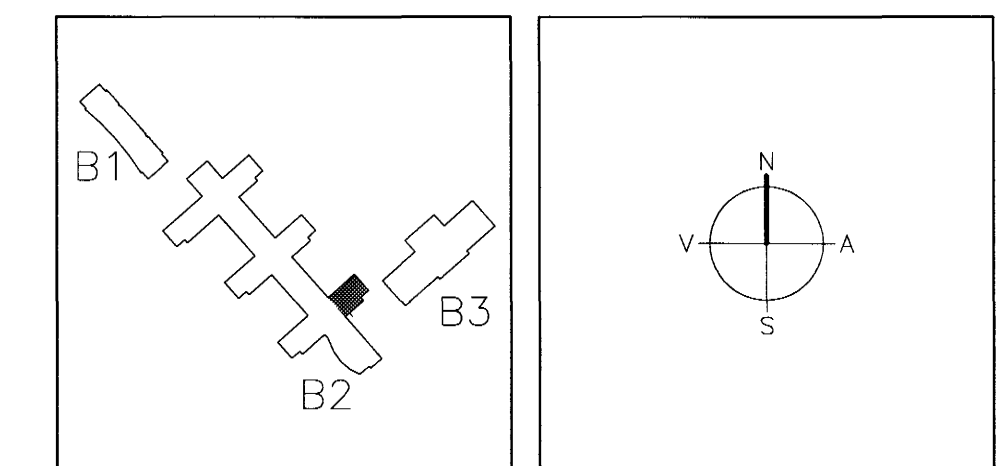

ARKITEKTAR FINNUR BJÖRGVINSSON
BERGSTARÁSTRÆTI 10, RVK
sími: 551-1460, netfang: arkitekti@ishof.is

HILMAR ÞÓR BJÖRNSSON
SIGRÍÐUR ÓLAFSDÓTTIR

LANDMÓTUN. HANNAÐ/TEIKN. EINAR E. SÆMUNDSEN
INGIBJÖRG KRISTJÁNSDÓTTIR
MARGRÉT SIGURDARDÓTTIR

VSO RÁÐGJÖF
BORGARTONI 20, 105 REYKJAVÍK, SÍMI 565-9000, SIMBRET 565-9010, NETFANG vso@vso.is

SÓLVANGSVEGUR 4
LÆKJARSKÓLI

RAFORKLIVIRKI	HANNAÐ/TEIKN.	JJ/LL
SMÁSPENNA	ATH.	su
GRUNNMYND 1. HÆÐ	SAMÞYKKT	
	KT.	110856-7788
KVARDI 1:50	REYKJAVÍK	15.05.2002

VERKNR. 00258 TEIKN. NR. B2-R3-VG1-009 BR. C