GRUNNMYND 2.HÆÐ 1:50

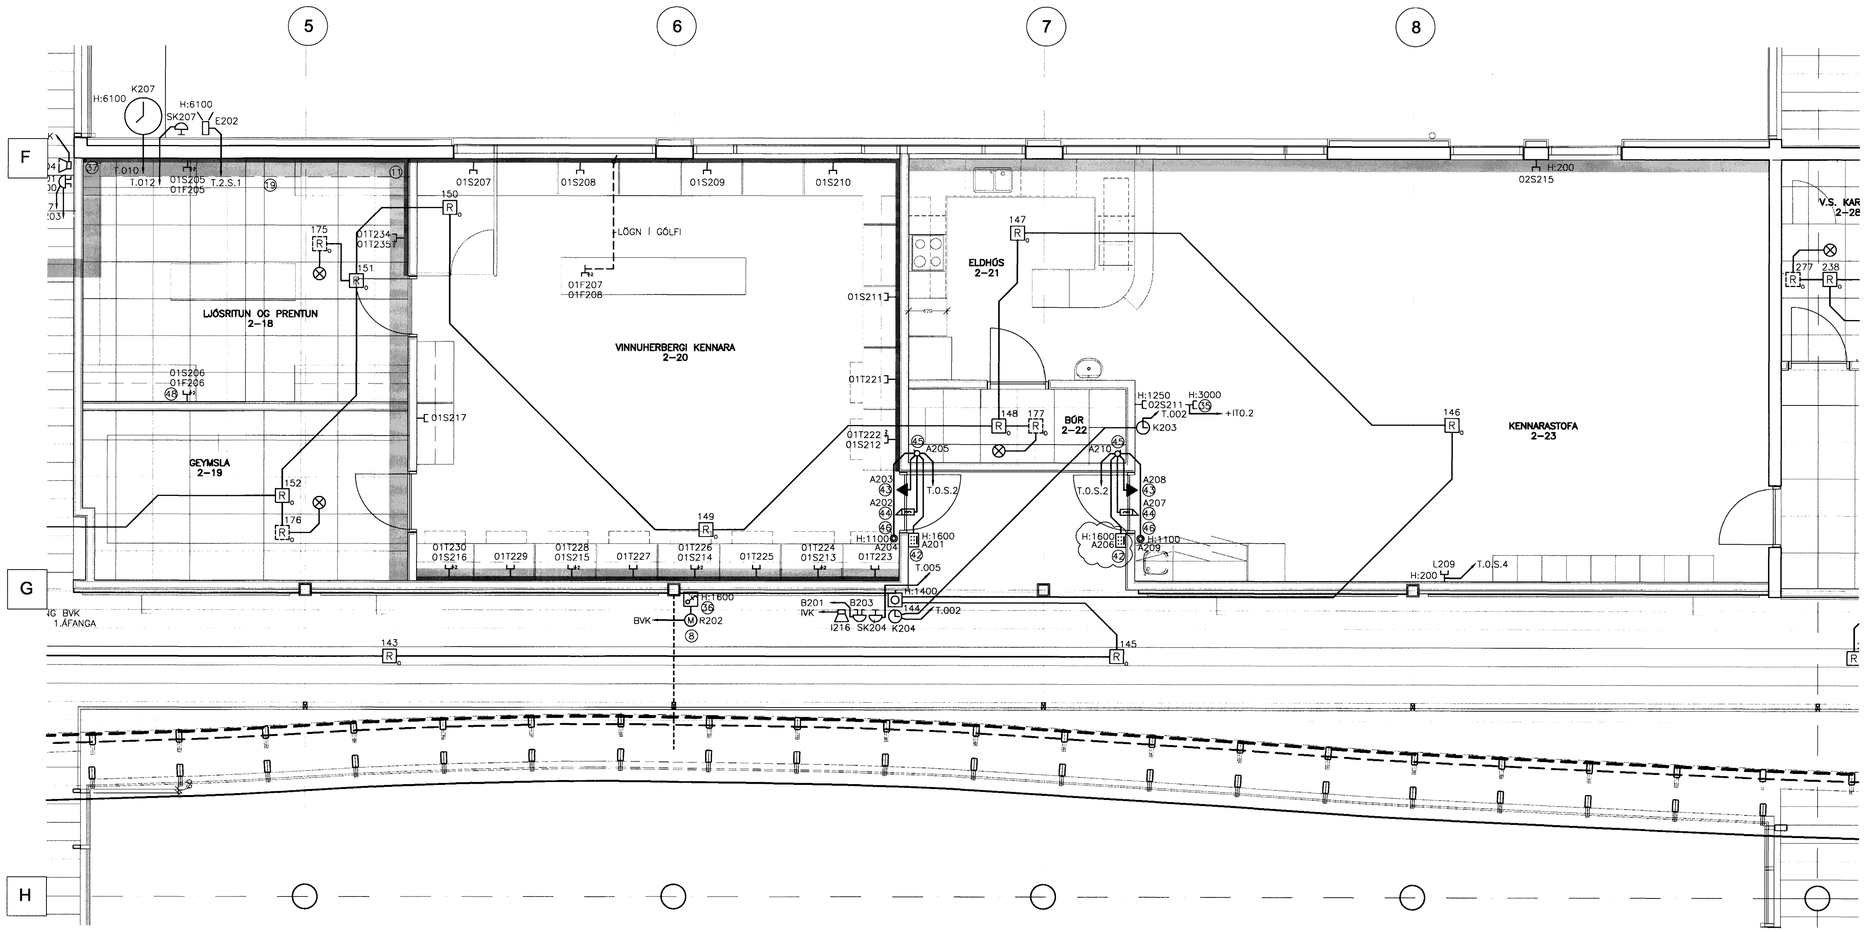

ATHUGASEMDIR OG SKÝRINGAR SJÁ TEIKNINGU B2-RO-VA-002

15/7/03 SC 071070-5069

BR.	DAGS.	BREYTING	TEIKN.	
B	07.07.03	NÚMERABREYTING Á AÐGANGSKORTAKERFI	JJ	VK
A	26.03.03	ÝMSAR BREYTINGAR	JJ	LL

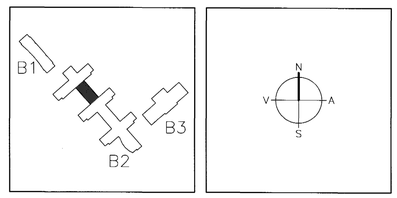

ARKITEKTAR
BERGSTAÐASTRÆTI 10, RVK.
sími:551-1460, netfang:arkitekt@isholf.is
FINNUR BJÖRGVINSSON
HILMAR ÞÓR BJÖRNSSON
SIGRÍÐUR ÓLAFSDÓTTIR

LANDMÓTUN
EINAR E. SÆMUNDSEN
INGIBJÖRG KRISTJÁNSDÓTTIR
MARGRÉT SIGURÐARDÓTTIR
NÝBÝLAVEGUR 6 - 200 KÓPAVOGUR - SÍMI: 554 5300 - FAX: 554 5360 - NETFANG: landmotun@landmotun.is

VSÓ RÁÐGJÖF
BORGARTÚNI 20, 105 REYKJAVÍK, SÍMI 585-9000, SÍMBRÉF 585-9010, NETFANG vso@vso.is

SÓLVANGSVEGUR 4
LÆKJARSKÓLI

RAFORKUVIRKI
SMÁSPENNA
GRUNNMYND 2. HÆÐ

HANNAÐ/TEIKN.	JJ/LL
ATH.	
SAMÞYKKT	
KT.	110856-7769
REYKJAVÍK	15.05.2002
KVARÐI	1:50
VERKNR.	00258
TEIKN. NR.	B2-R3-VG2-004
BR.	B

S:\2000\00258\t\rof\fullnaðarhönnun\gildar_teikn\B2-R3-VG2-001-012