


GRUNNMYND 2.HÆÐ 1:50

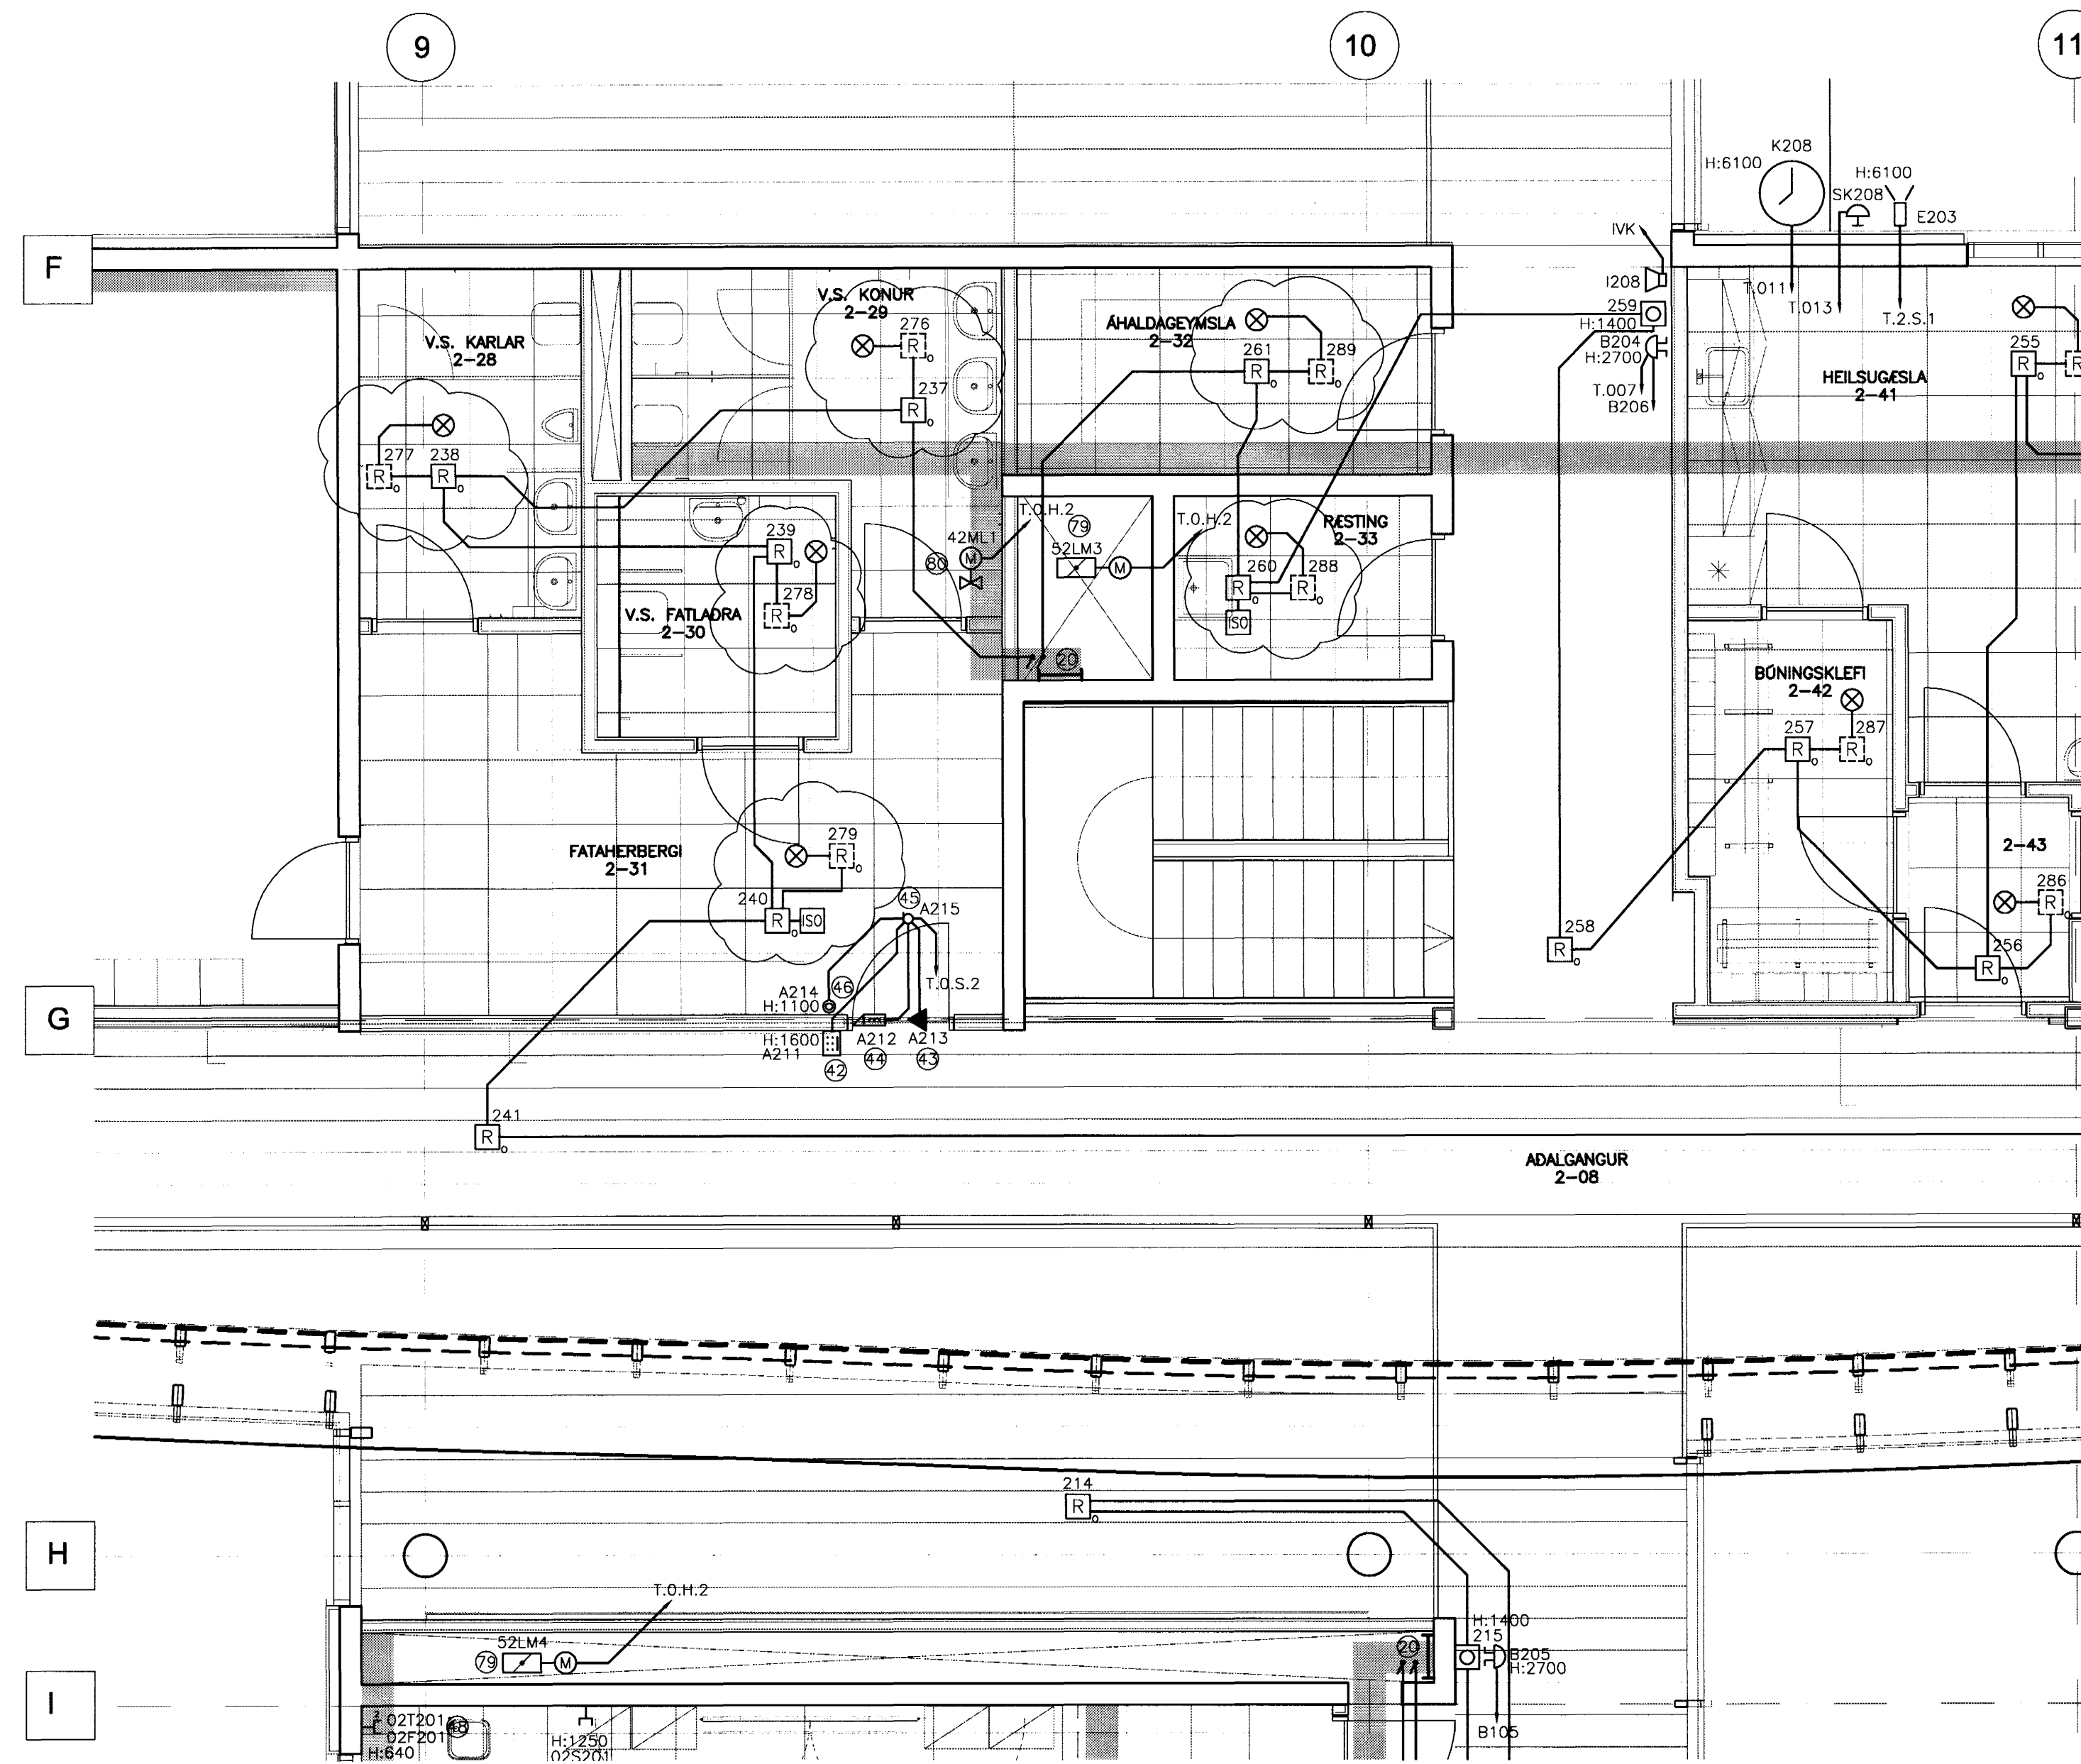


Byggingufulltrúi Hafnarfjarðar
Algrætt þann
27 OKT. 2003
Sigurbjartur Heiðarsson

ATHUGASEMDIR OG SKÝRINGAR SJA TEIKNINGU B2-R0-VA-002

15/01/03 SC 071010-5069

A 26.03.03 ÝMSAR BREYTINGAR JJ LL
BR. DASS. BREYTING REKNI. TEIKN.

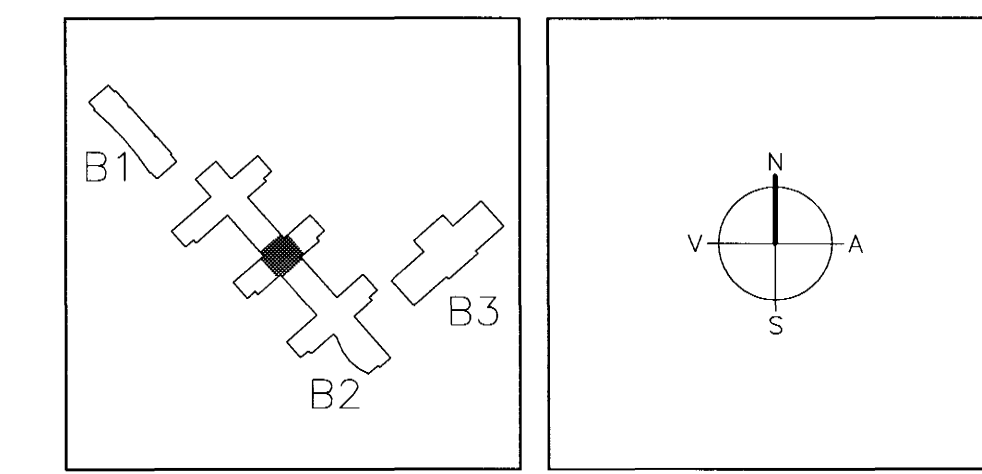

ARKITEKTAR FINNUR BJÖRGVINSSON
BERGSTADASTRÆTI 10, RVK HILMAR ÞÓR BJÖRNSSON
sími: 551-1460, netfang: arkitekti@shof.is SIGRÍÐUR ÓLAFSDÓTTIR

Byggingufulltrúi Hafnarfjarðar
Algrætt þann
27 OKT. 2003
Sigurbjartur Heiðarsson

LANDMÖTUN. EINAR E. SÆMUNDSEN
INGIBJÖRG KRISTJÁNSDÓTTIR
MARGRÉT SIGURDÁRDÓTTIR
NYBLAVEGUR 6 - 200 KÖPAVOGUR - SÍMI: 554 5300 - FAKS: 554 5300 - NETFANG: landmotun@landmotun.is

VSÓ RÁÐGJÖF
BORGHATTI 20, 105 REYKJAVÍK, SÍMI 585-9000, SÍMIR 585-9010, NETFANG vs@vs.is
SÓLVANGSVEGUR 4
LÆKJARSKÓLI

RAFORKUVRKI HANNAÐ/TEKNI. JI/LL
SMÁSPENNA ATH. EJK
GRUNNMYND 2. HÆÐ SAMÞYKKT SJK
KT. 110856-7789

KVARDI 1:50 REYKJAVÍK 15.09.2002
VERNRN. BR.
00258 B2-R3-VG2-006 A