



GRUNNMYND 2.HÆÐ 1:50

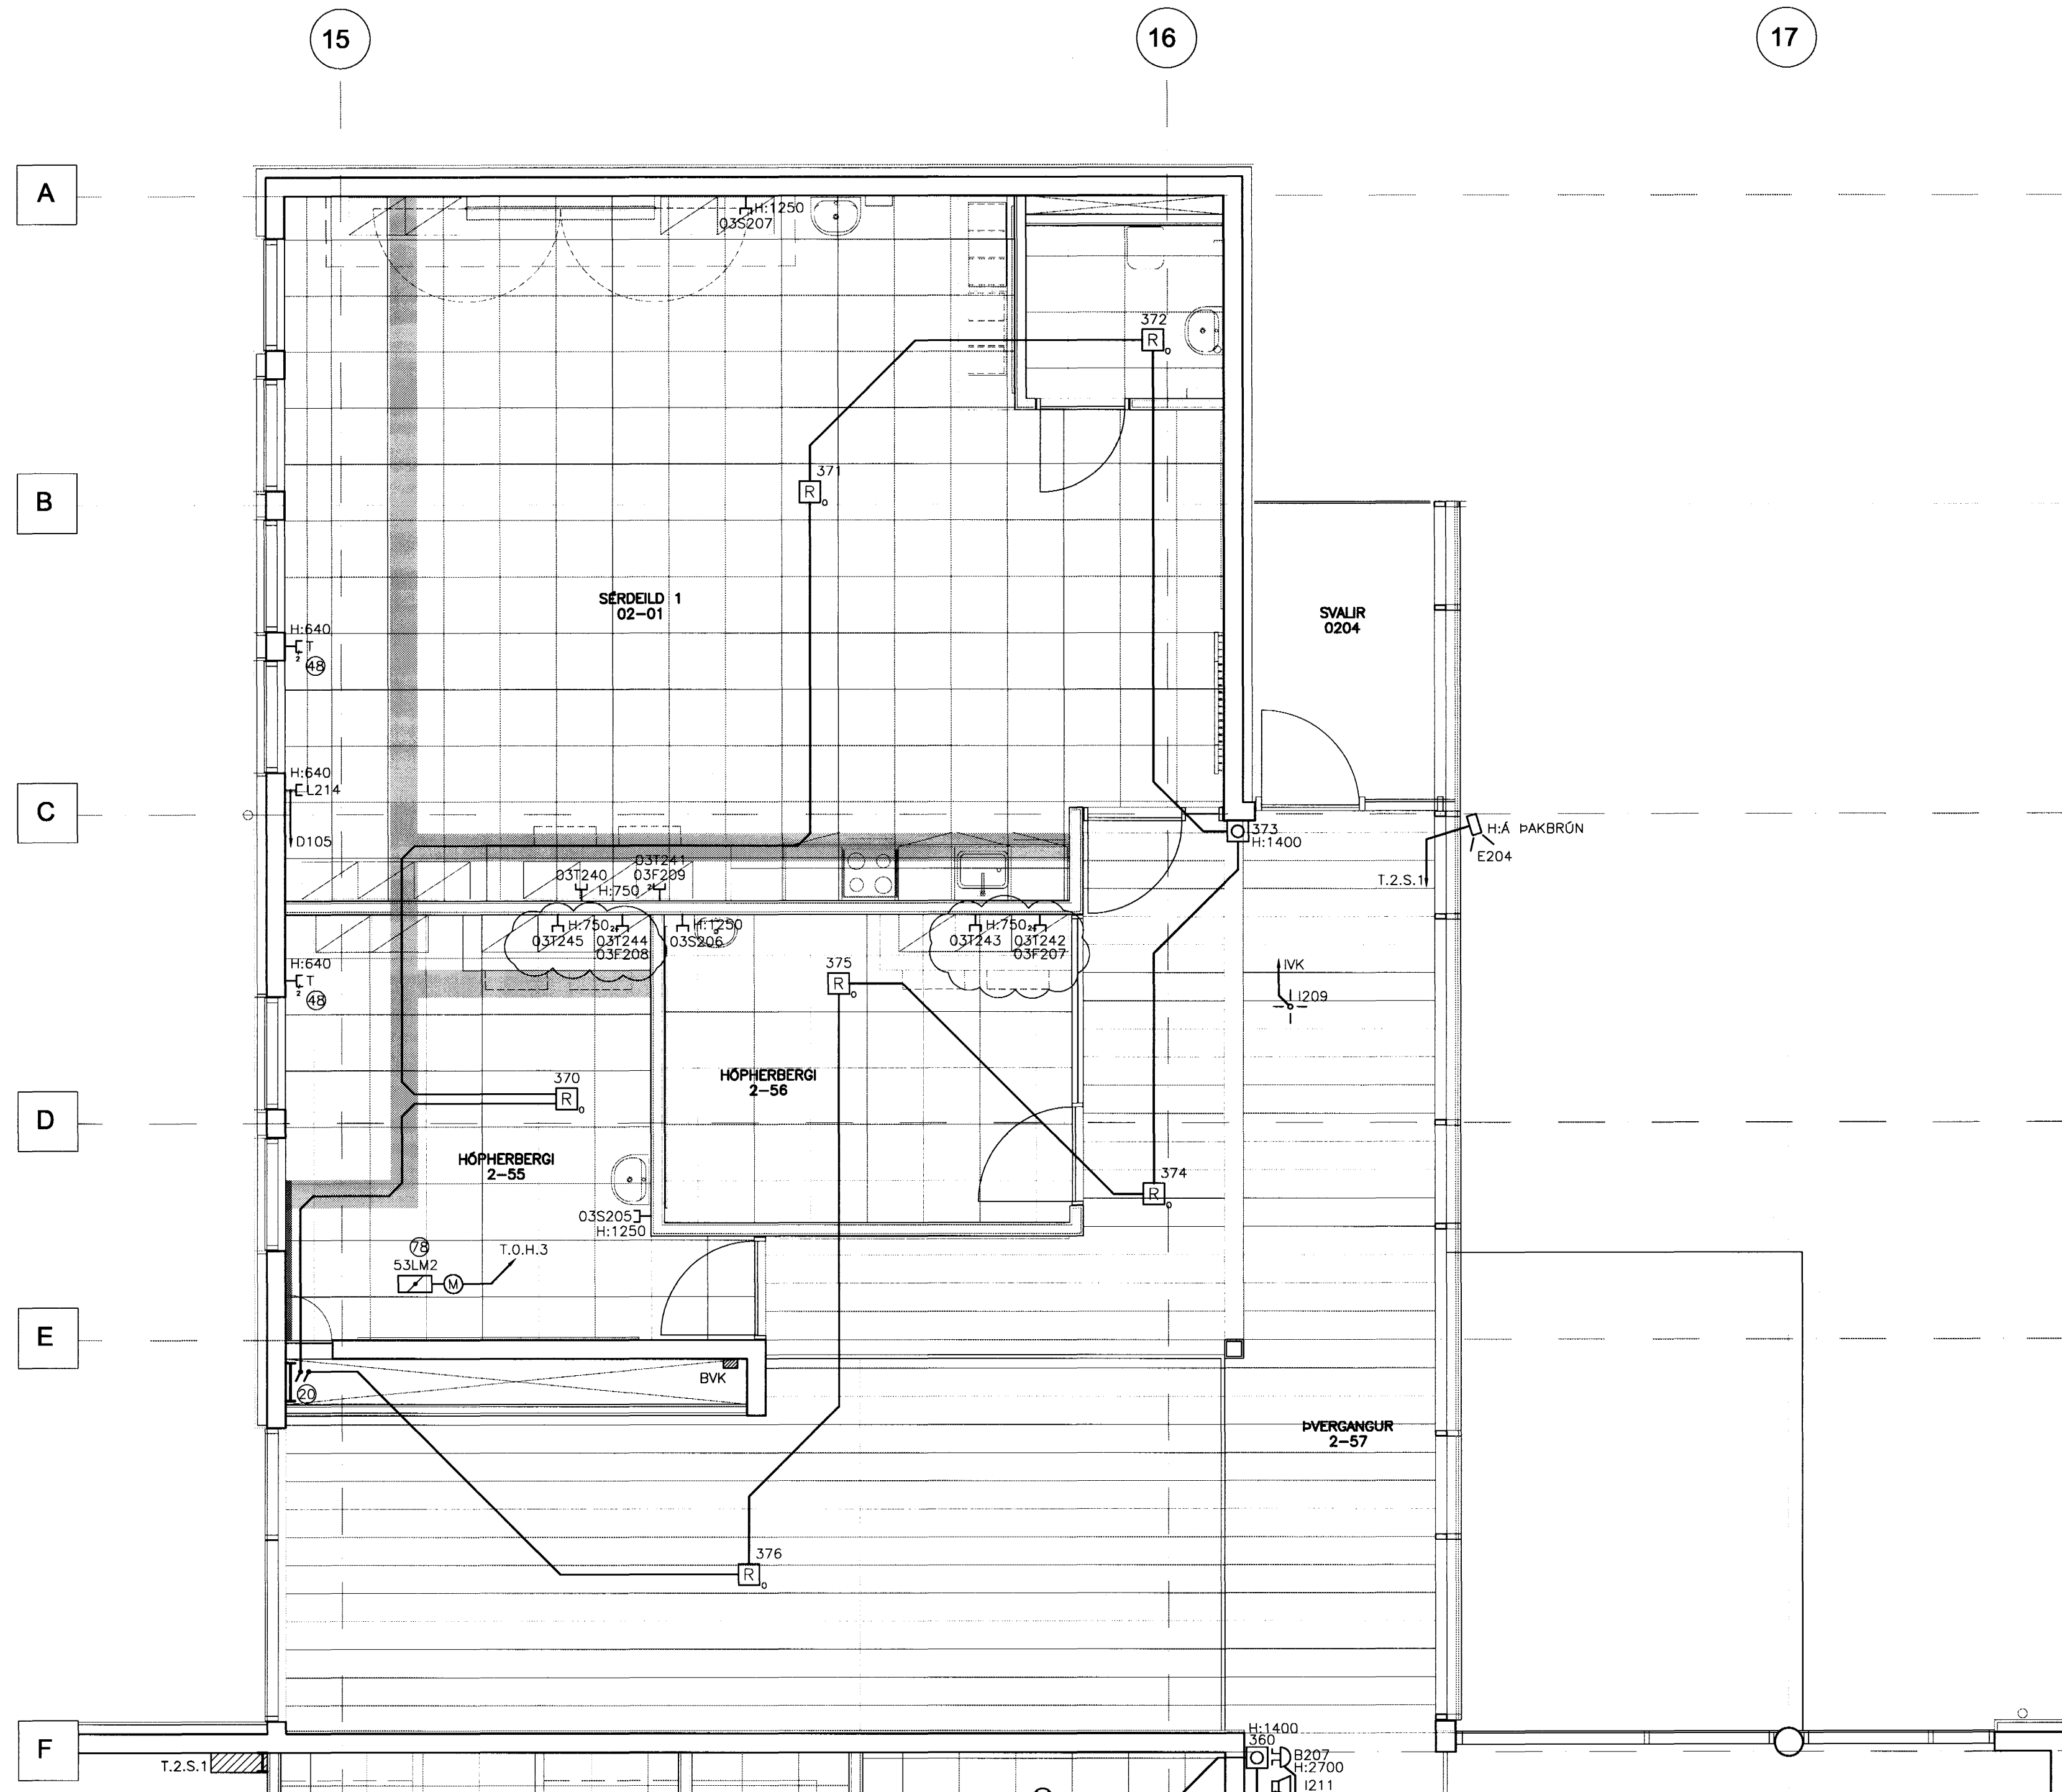

ATHUGASEMDIR OG SKÝRINGAR SJÁ TEIKNINGU B2-R0-VA-002

15/7/03 SC 07/070-5069

B	07.07.03	NÖMUR TENGLA BREYTT	JJ	LL
A	26.03.03	ÞMSAR BREYTINGAR	JJ	LL
BR	DAGS	BREYTING	REKNI	TEKNI

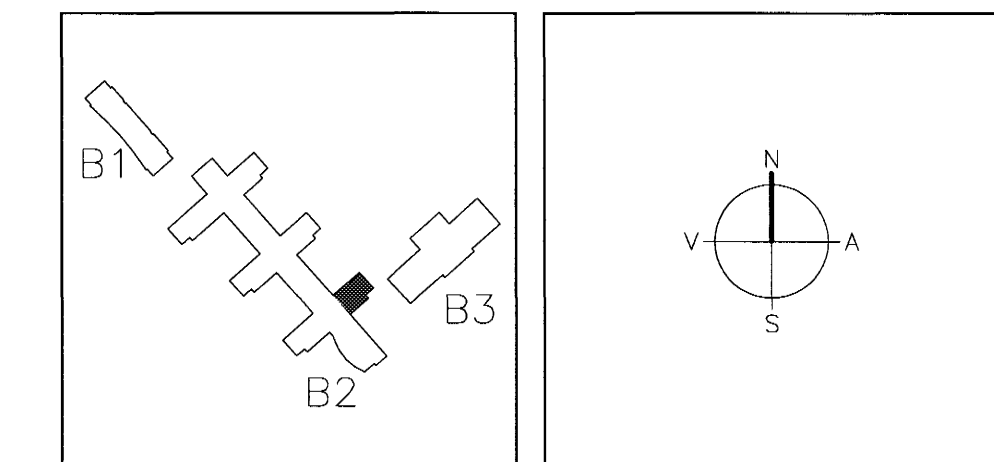

**ARKITEKTAR**  
 BERGSGATASTRÆTTI 10, RVK  
 sími: 551-1460, netfang: arkitekt@sholf.is

**FINNUR BJÖRGVINSSON**  
**HILMAR ÞÓR BJÖRNSSON**  
**SIGRÍÐUR ÓLAFSDÓTTIR**

**LANDMÖTUN.** NÝBYLAVIGUR 6 - 200 KÖPVAOGUR - Sími: 554 5300 - Fax: 554 5360 - Netfang: landmotun@landmotun.is

EINAR E. SÆMUNDSEN  
 INGIBJÖRG KRISTJÁNSDÓTTIR  
 MARGRÉT SIGURDARDÓTTIR

**VSÓ RÁÐGJÖF**  
 BORGARTÚNI 20, 105 REYKJAVÍK, Sími: 585-9000, Símaréfi: 585-9010, Netfang: vs@vs.is

**SÓLVANGSVEGUR 4**  
**LÆKJARSKÓLI**

RAFORKUMRKI	ÞANNAÐ/TEKNI	JJ/LL
SMÁSPENNA	ATH: <i>SK</i>	
GRUNNMYND 2. HÆÐ	SAMÞYKKT	
	KT: <i>SK</i>	110856-7789
KVARDI 1:50	REYKJAVÍK	15.05.2002

VERKNR. 00258  
 TEKNI. NR. B2-R3-VG2-009  
 BR. B