GRUNNMYND 2.HÆÐ 1:50




ATHUGASEMDIR OG SKÝRINGAR SJÁ TEIKNINGU B2-R0-VA-002

15/7/03 ÞÞ 07070-5069

| BR. | DAGS. | BREYTING | REIKN. | TEIKN. |
|---|---|---|---|---|
| B | 07.07.03 | NÚMER TENGLA BREYTT, LÓÐRÉTT RENNA | JJ | VK |
| A | 26.03.03 | ÝMSAR BREYTINGAR | JJ | LL |

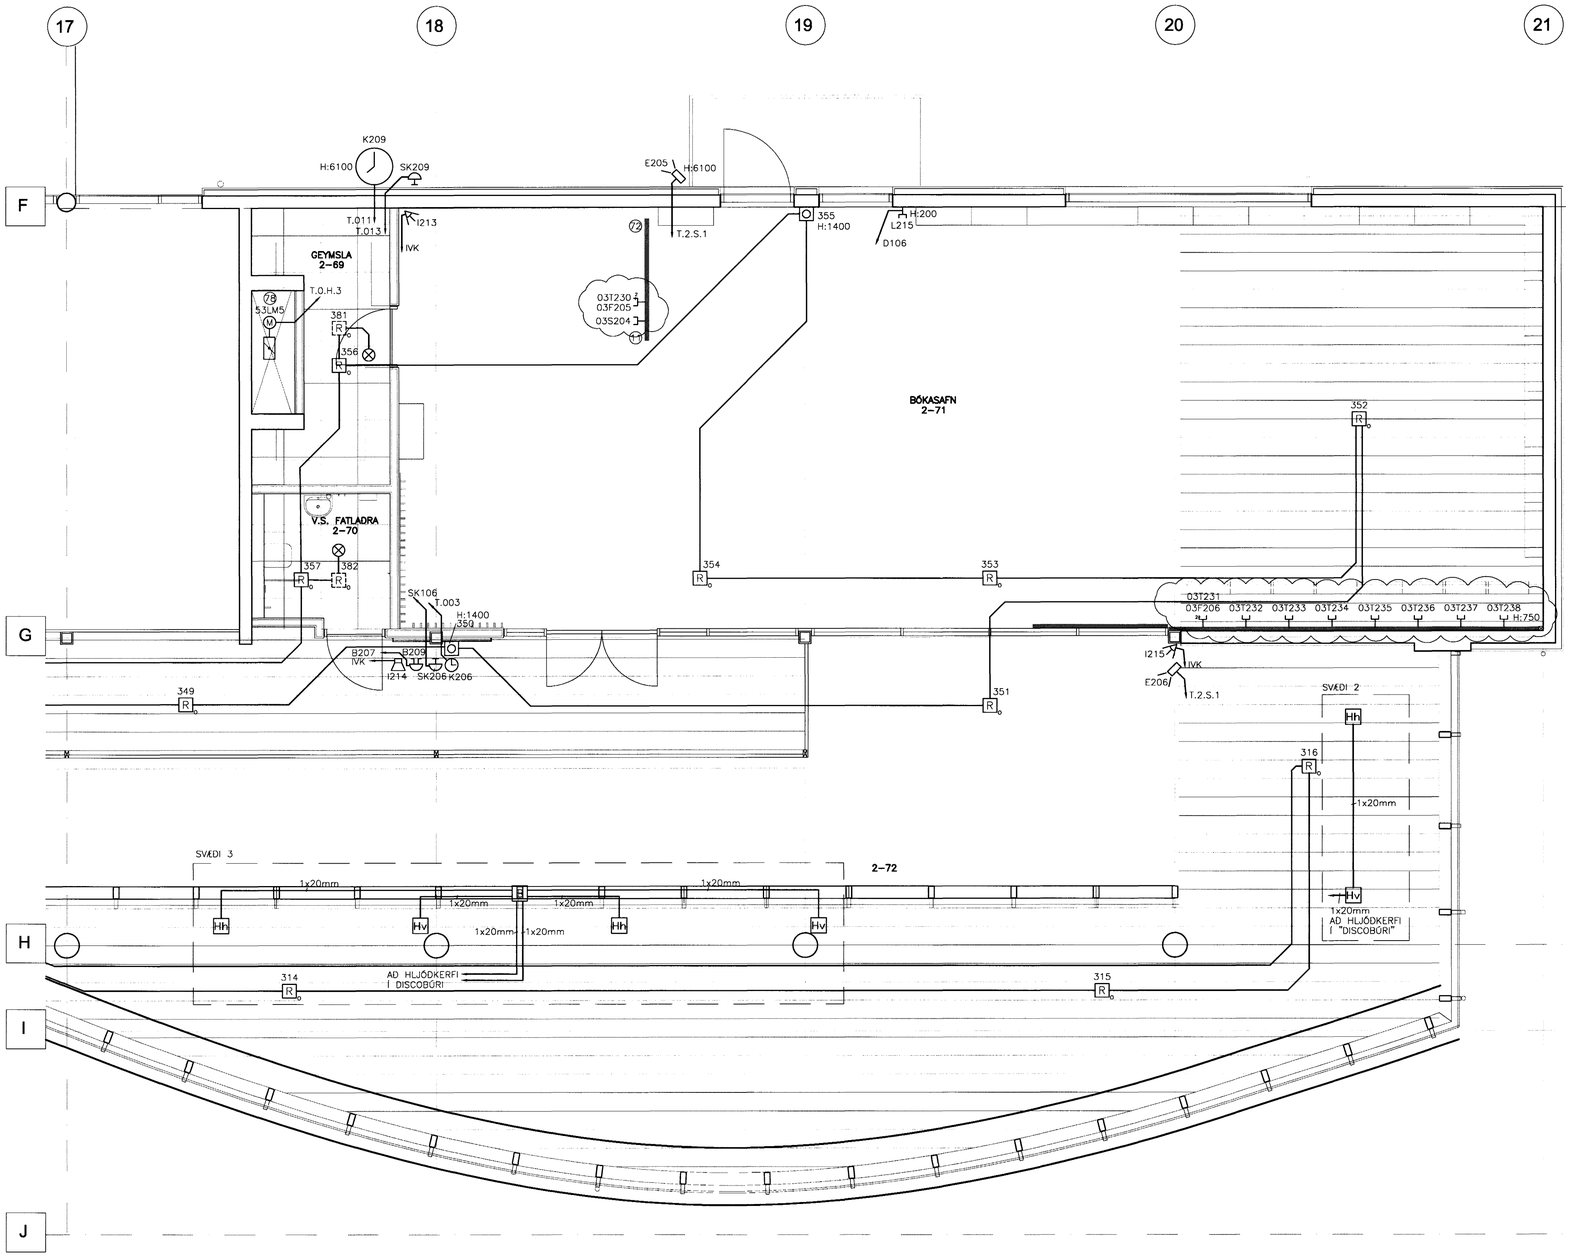



ARKITEKTAR
BERGSTAÐASTRÆTI 10, RVK.
sími:551-1460, netfang:arkitekt@isholf.is
FINNUR BJÖRGVINSSON
HILMAR ÞÓR BJÖRNSSON
SIGRÍÐUR ÓLAFSDÓTTIR

LANDMÓTUN
EINAR E. SÆMUNDSEN
INGIBJÖRG KRISTJÁNSDÓTTIR
MARGRÉT SIGURÐARDÓTTIR
NÝBÝLAVEGUR 6 - 200 KÓPAVOGUR - SÍMI: 554 5300 - FAX: 554 5360 - NETFANG: landmotun@landmotun.is

VSÓ RÁÐGJÖF
BORGARTÚNI 20, 105 REYKJAVÍK, SÍMI 585-9000, SÍMBRÉF 585-9010, NETFANG vso@vso.is


# SÓLVANGSVEGUR 4
## LÆKJARSKÓLI

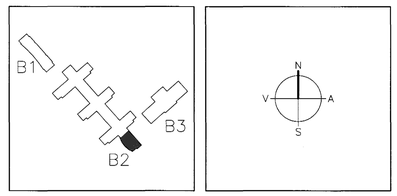RAFORKUVIRKI
SMÁSPENNA
GRUNNMYND 2. HÆÐ

| | |
|---|---|
| HANNAÐ/TEIKN. | JJ/LL |
| ATH. | |
| SAMÞYKKT | |
| KT. | 110856-7769 |
| KVARÐI 1:50 | REYKJAVÍK 15.05.2002 |
| VERKNR. | TEIKN. NR. BR. |
| 00258 | B2-R3-VG2-012 B |

S:\2000\00258\t\raf\fullnaðarhönnun\gildar_teikn\B2-R3-VG2-001-012