



GRUNNMYND 1.HÆÐ 1:50

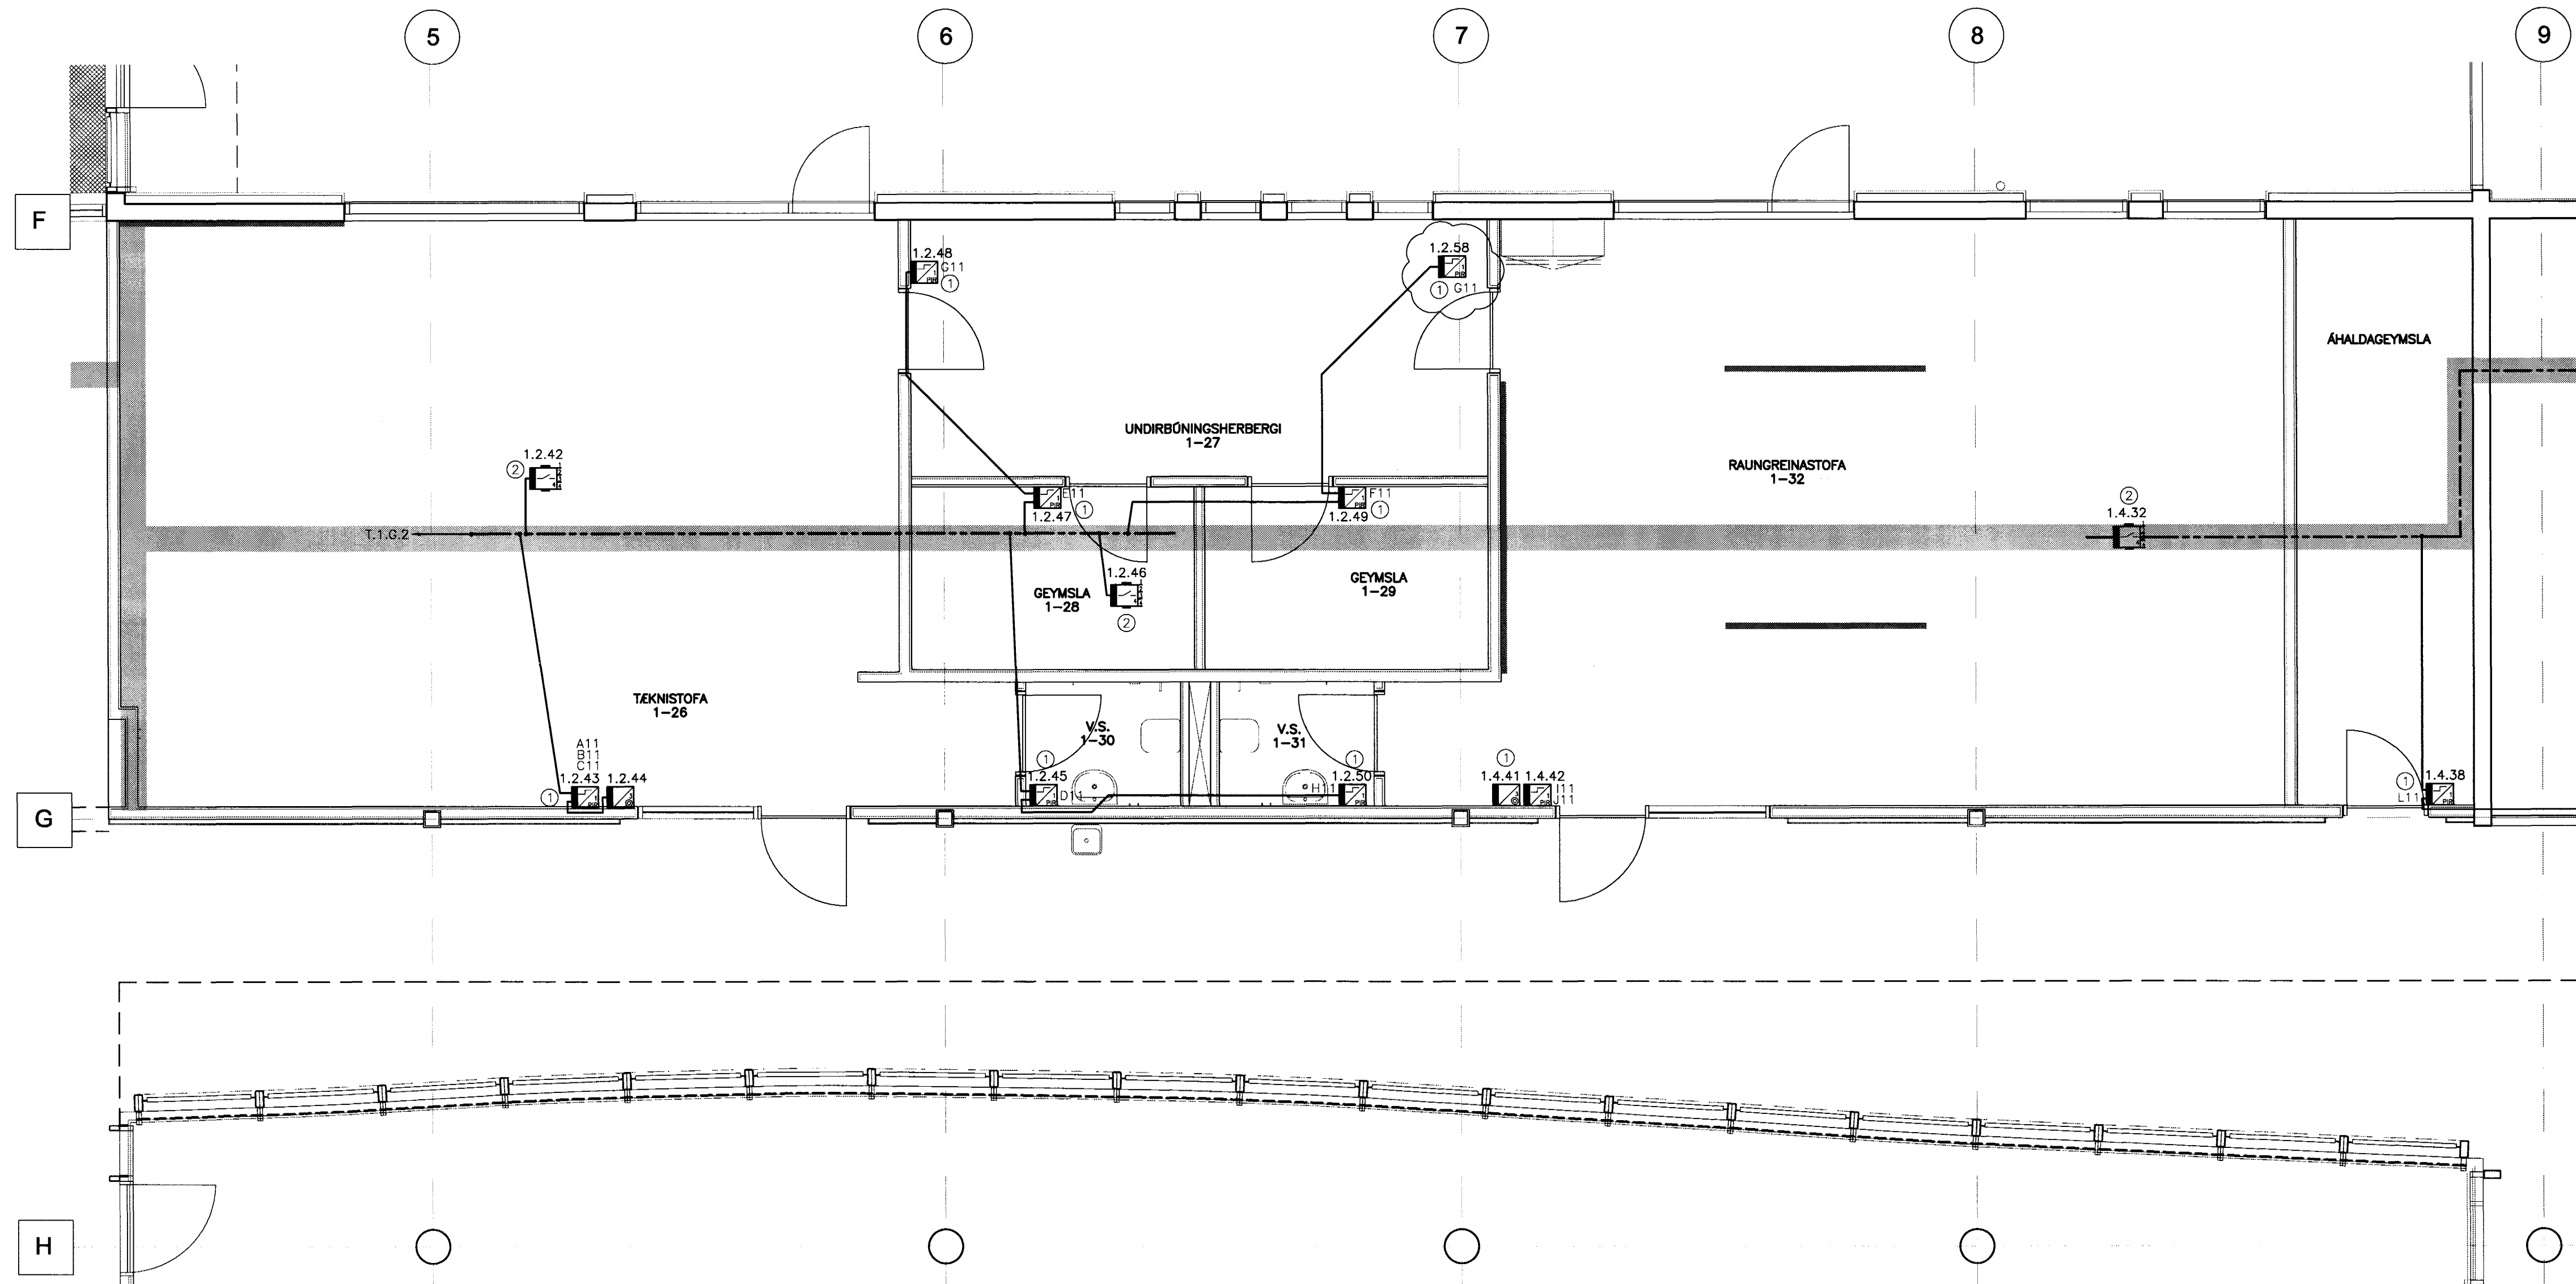

ATHUGASEMDIR OG SKÝRINGAR SJÁ TEIKNINGU B2-R0-VA-001

15/7/03 SC 071070-5069

A 07.07.03 JJ LL
BR. DAGS. BREYTING REIKN. TEIKN.

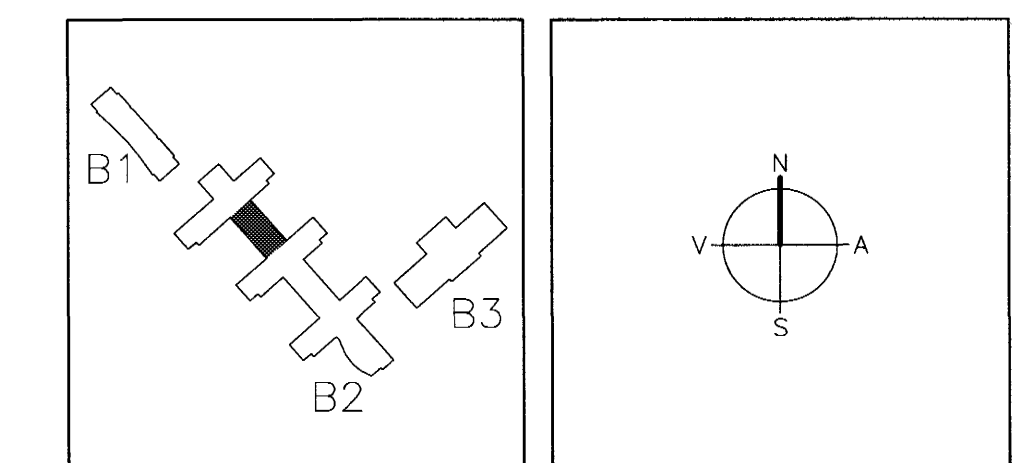

ARKITEKTAR FINNUR BJÖRGVINSSON
BERGSTABASTRÆTI 10, RVK. HILMAR ÞÓR BJÖRNSSON
sími:551-1460, netfang:arkitekt@isholf.is SÍGRÍÐUR ÓLAFSDÓTTIR

LANDMÖTUN EINAR E. SÆMUNDSEN
INGIBJÖRG KRISTJÁNSDÓTTIR
MARGRÉT SIGURDARDÓTTIR
NYRPLAVEGUR 8 - 200 KÖPAVOGUR - Sími: 554 5300 - Fax: 554 5300 - Netfang: landmotun@landmotun.is

VSÓ RÁÐGJÖF
BORGARTONI 20, 105 REYKJAVÍK, Sími 585-9000, Símbreyf 585-9010, Netfang vsos@vsos.is
SÓLVANGSVEGUR 4
LÆKJARSKÓLI

RAFORKUMRKI HANNAÐ/TEIKN. JJ/LL
INSTABUSKERFI ATH. EKH
GRUNNMYND 1. HÆÐ SAMBYGGT SA
KT. 110856-7790

KVARDI 1:50 REIKN. NR. 15.05.2002
VERKNR. TEIKN. NR. BR.
00258 B2-R4-VG1-004 A