



GRUNNMYND 2.HÆÐ 1:50

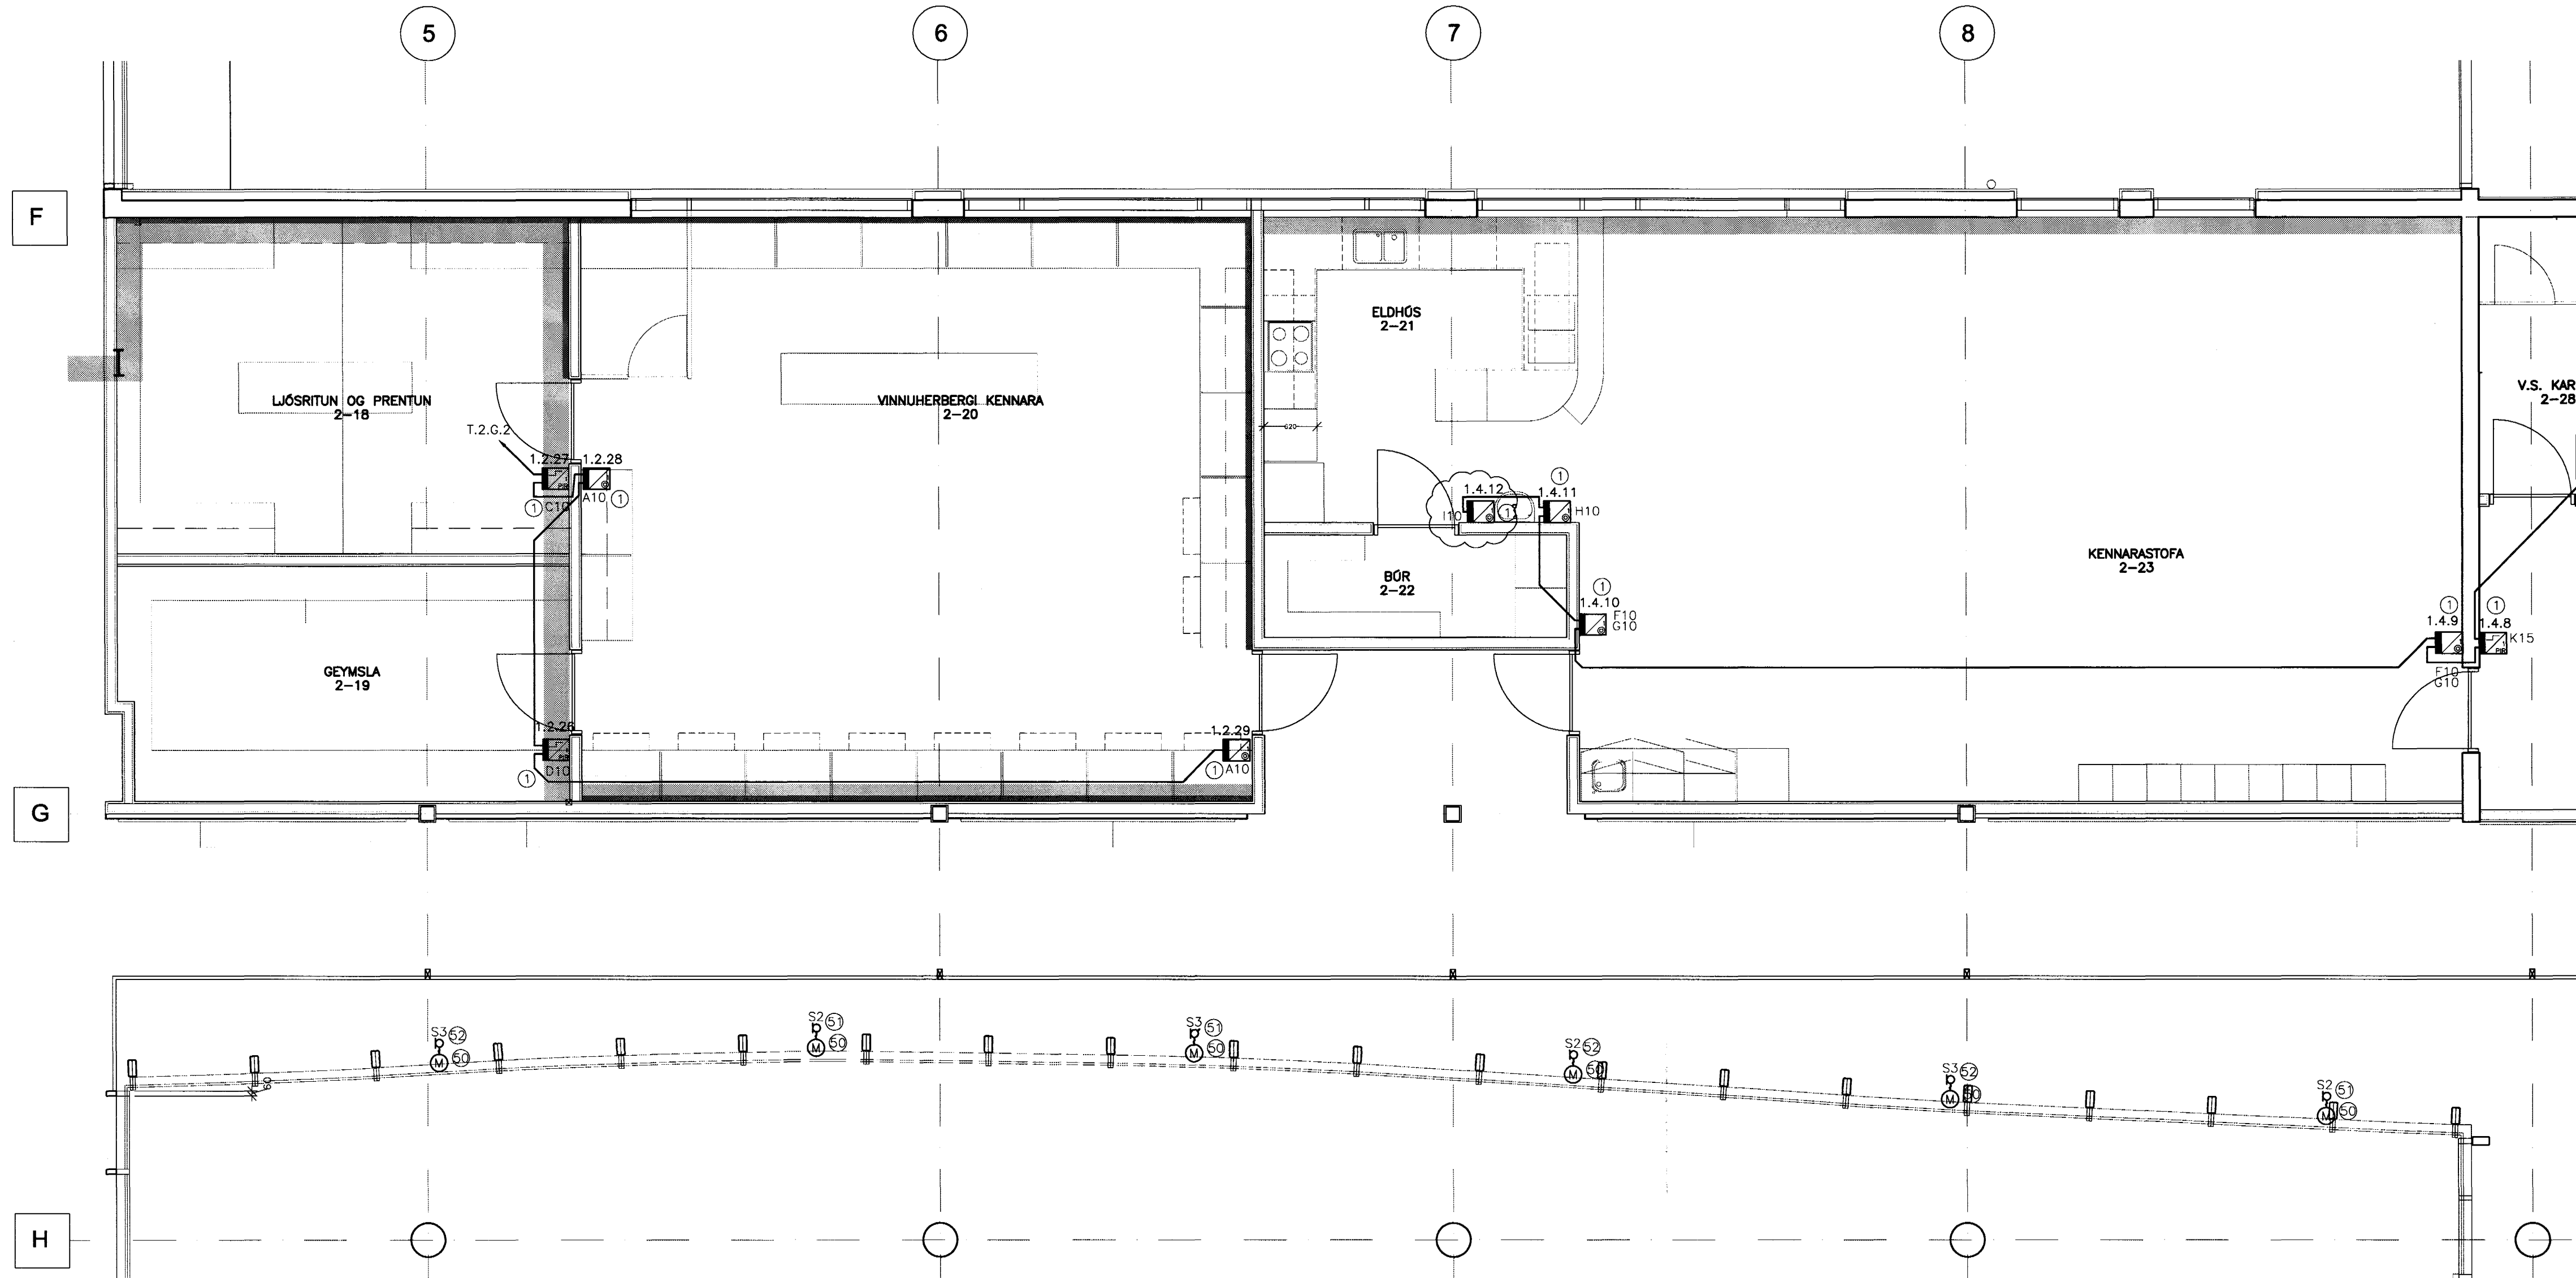

ATHUGASEMDIR OG SKÝRINGAR SJÁ TEIKNINGU B2-R0-VA-001

15/103 JC 071670-5069

A 07.07.03 RÖFI VÍÐ BYTIBOR JJ LL
BR. DAGS. BREYTING REIKN. TEIKN.

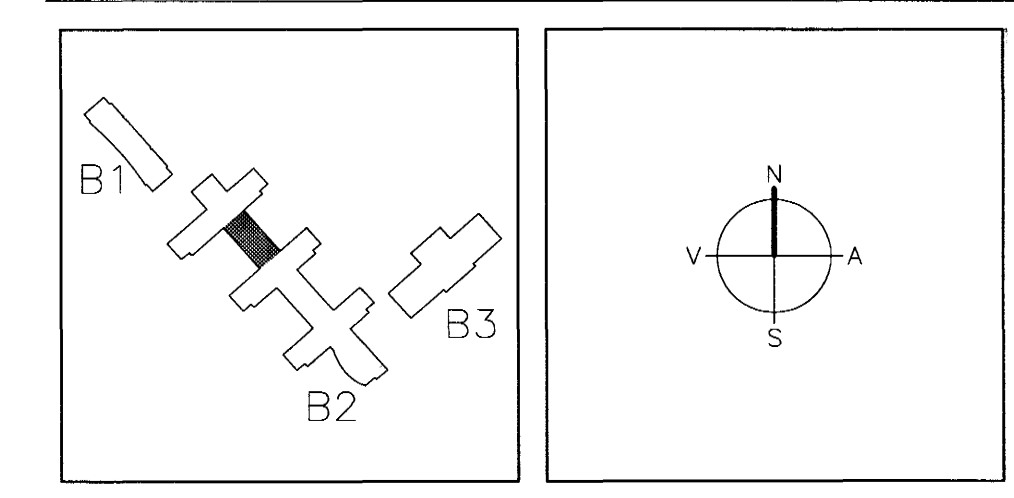

ARKITEKTAR
BERGSTADASTRÆTI 10, RVK.
sími:551-1460, netfang:arkitekt@ishoff.is

FINNUR BJÖRGVINSSON
HILMAR ÞÓR BJÖRNSSON
SIGRÍÐUR ÓLAFSDÓTTIR

LANDMÓTUN.
NYBYLAVEGUR 6 - 200 KÖPVAOGUR - Sími: 554 5300 - Fax: 554 5300 - Netfang: landmotun@landmotun.is

VSÓ RÁÐGJÖF
BORGARTONI 20, 105 REYKJAVÍK, Sími 585-9000, Símbreyf 585-9010, Netfang vso@vso.is

SÓLVANGSVEGUR 4
LÆKJARSKÓLI

RAFORKUVIRKI	HANNAÐ/TEIKN.	JJ/LL
INSTABUSKERFI	ATH. <i>ES</i>	
GRUNNMYND 2. HÆÐ	SAMÞYKKT	<i>sa</i>
	KT.	110856-7788
KVARDI 1:50	REYKJAVÍK	15.05.2002
VERKNR.	TEIKN. NR.	BR.
00258	B2-R4-VG2-004	A