



GRUNNMYND 2.HÆÐ 1:50

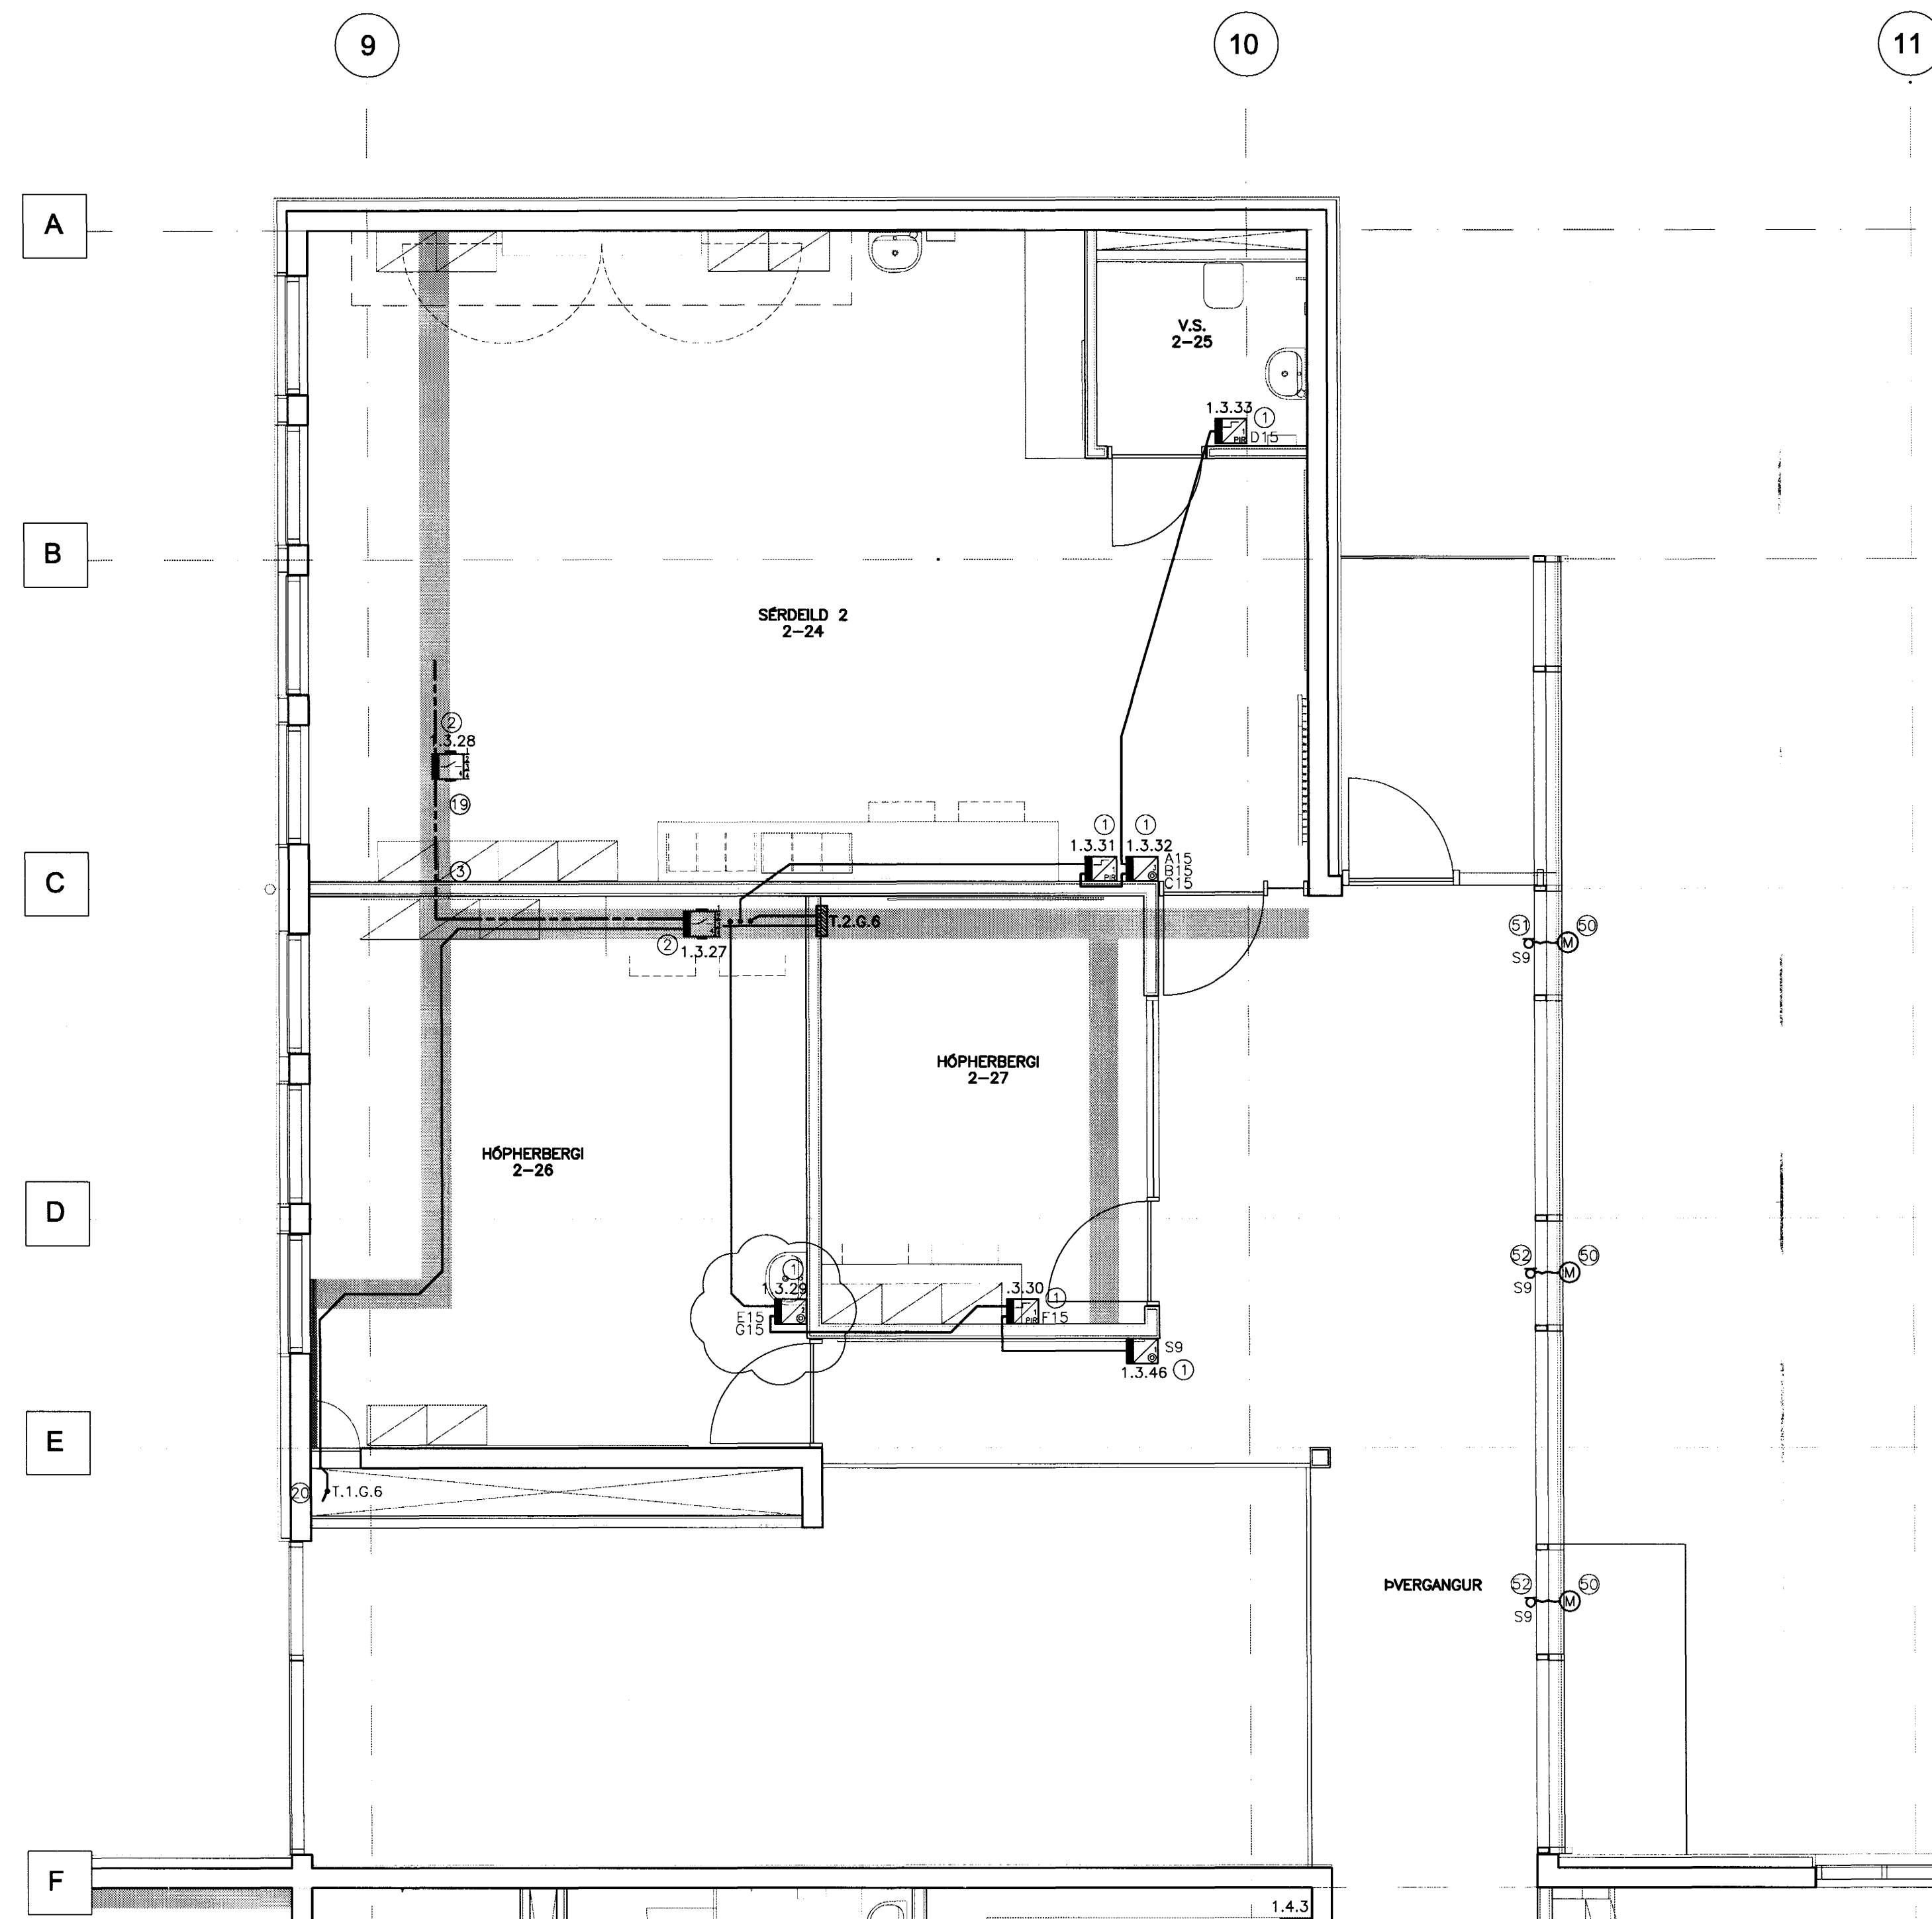

ATHUGASEMDIR OG SKÝRINGAR SJÁ TEIKNINGU B2-R0-VA-001

15/1/03 JC 071070-5069

A	BR.	DAGS.	BREYTING	REIKN.	TEIKN.
26.03.03			ÞYSAR BREYTINGAR	JJ	LL

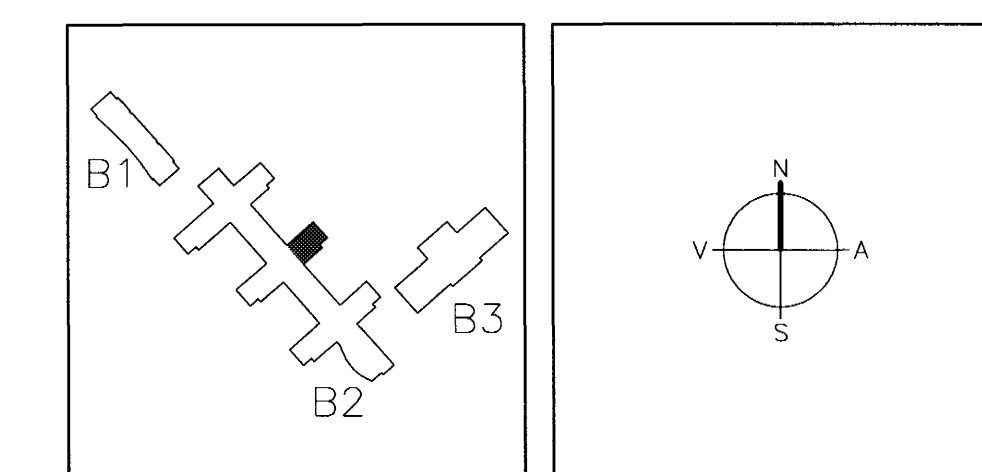

ARKITEKTAR
BERGSTABASTRÆTI 10, RVK.
sími: 551-1460, netfang:arkitekt@isholf.is

FINNUR BJÖRGVINSSON
HILMAR ÞÓR BJÖRNSSON
SIGRÍÐUR ÓLAFSDÓTTIR

LANDMÖTUN.
HRYFLAVEGUR 8 - 200 KÖPAVOGUR - Sími: 554 5300 - FAX: 554 5300 - NETFANG: landmotun@landmotun.is

VSÓ RÁÐGJÖF
BORGARTÚNI 20, 105 REYKJAVÍK, Sími 585-9000, Símbreyf 585-9010, NETFANG vsor@vso.is

SÓLVANGSVEGUR 4
LÆKJARSKÓLI

RAFORKUMRKI	HANNAÐ/TEIKN.	JJ/LL
INSTABUSKERFI	ATH: <i>OK</i>	
GRUNNMYND 2. HÆÐ	SAMBÝGGJÓTT	<i>su</i>
	KT.	110856-7700
KVARNR. 1:50	REYKJAVÍK	15.05.2002
VERKNR. 00258	TEIKN. NR. B2-R4-VG2-005	BR. A