



GRUNNMYND 2.HÆÐ 1:50

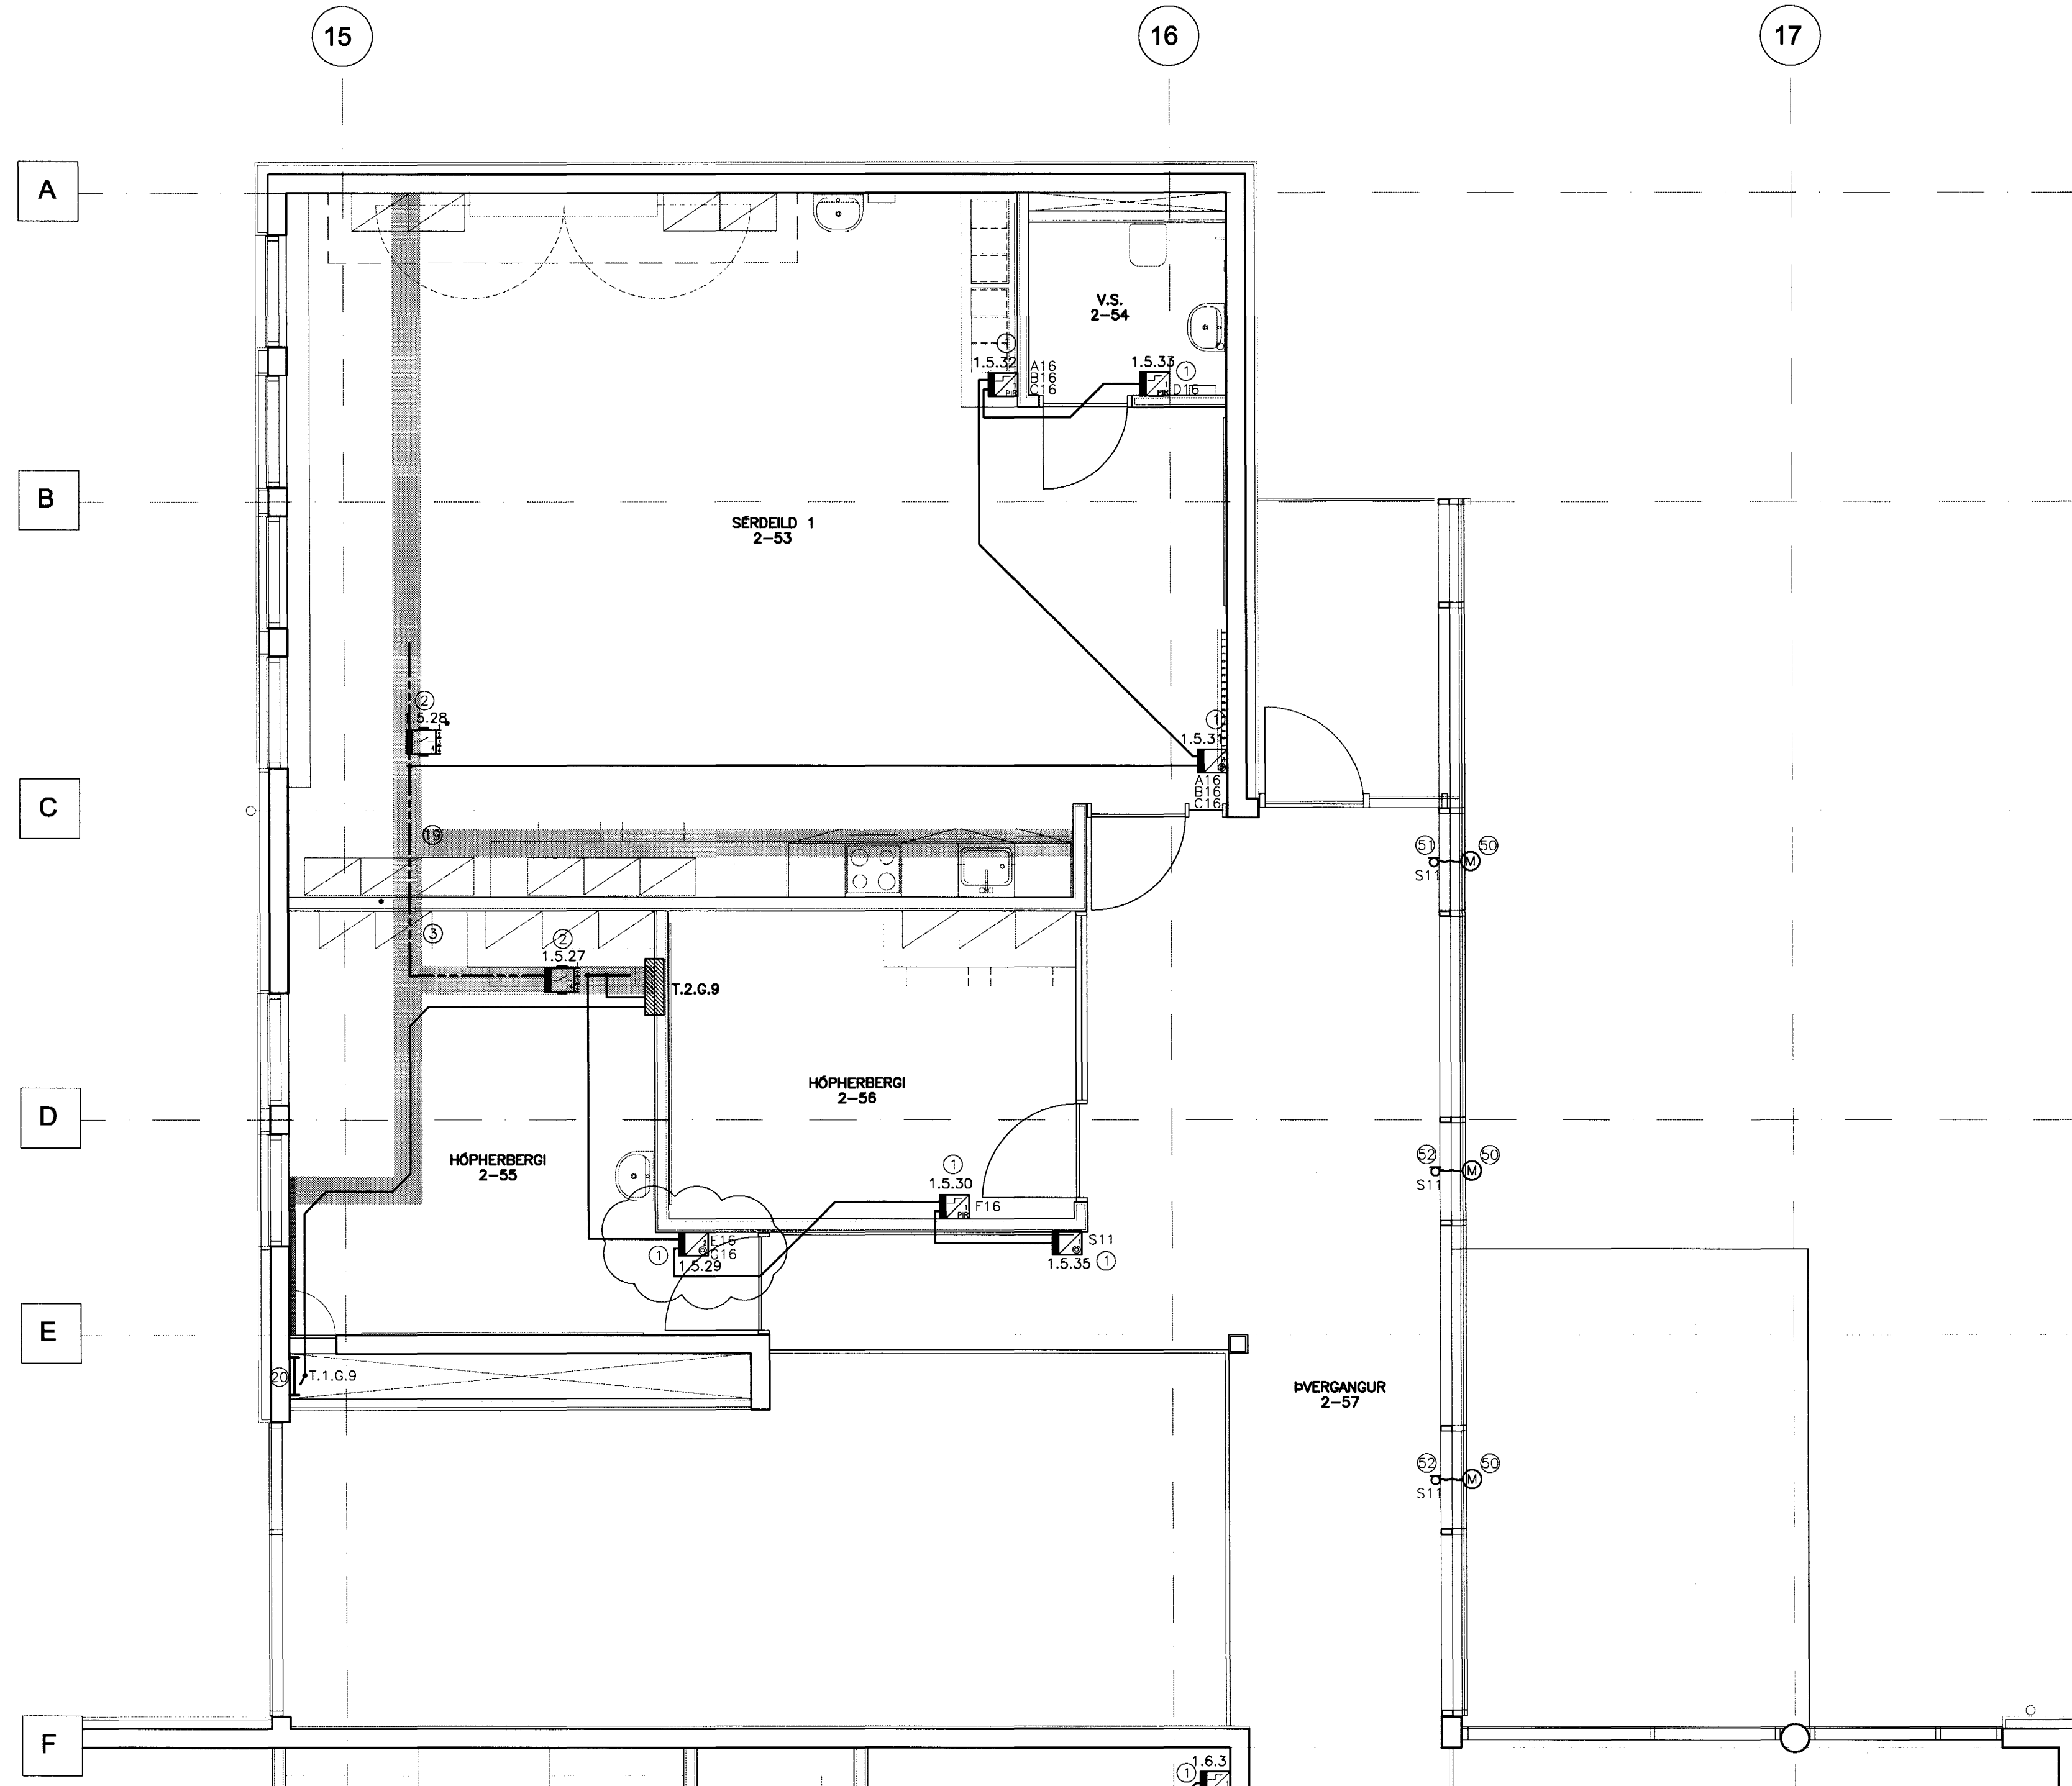

ATHUGASEMDIR OG SKÝRINGAR SJÁ TEIKNINGU B2-R0-VA-001

15/10²³ SE 071070-5069

| BR. | DAGS. | BREYTING | REIKN. | TEIKN. |
|-----|----------|------------------|--------|--------|
| A | 26.03.03 | ÞYSAR BREYTINGAR | JJ | LL |

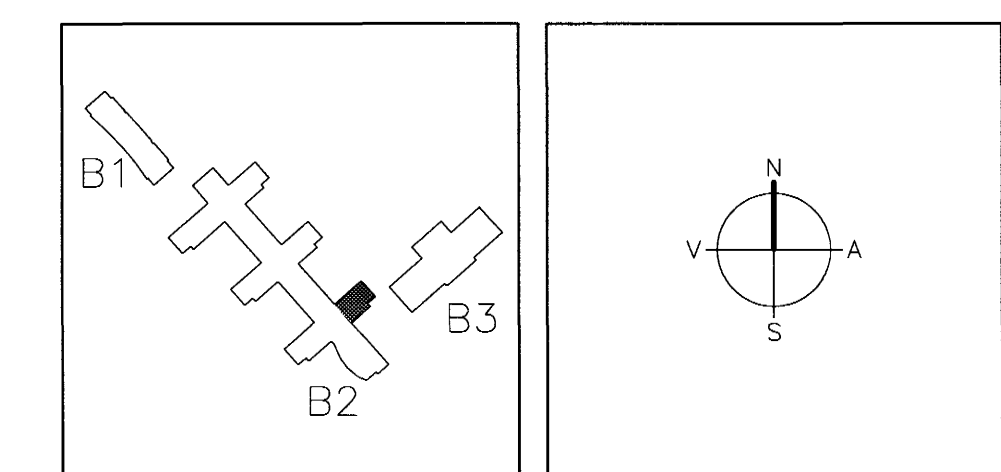

ARKITEKTAR
BERGSTADASTRÆTI 10, RVK.
sími:551-1460, netfang:arkitekt@ishoff.is

FINNUR BJÖRGVINSSON
HILMAR ÞÓR BJÖRNSSON
SIGRÍÐUR ÓLAFSDÓTTIR

LANDMÓTUN.
NYBYLAVEGUR 6 - 200 KÓPAVOGUR - Sími: 554 5300 - Fax: 554 5300 - Netfang: landmoun@landmoun.is

EINAR E. SÆMUNDSEN
INGIBJÖRG KRISTJÁNSDÓTTIR
MARGRÉT SIGURDARDÓTTIR

VSÓ RÁÐGJÖF
BORGARTONI 20, 105 REYKJAVÍK, Sími: 585-9000, Símbreyfi: 585-9010, Netfang: vso@vso.is

SÓLVANGSVEGUR 4
LÆKJARSKÓLI

| | | |
|------------------|--------------------|-------------|
| RAFORKUVRIRKI | HANNAÐ/TEIKN. | JJ/LL |
| INSTABUSKERFI | ATH. <i>EX</i> | |
| GRUNNMYND 2. HÆÐ | SAMÞYKKT <i>su</i> | |
| | KT. | 110856-7700 |
| KVADR. 1:50 | REYKJAVÍK | 15.08.2002 |
| VERKNR. | TEIKN. NR. | BR. |
| 00258 | B2-R4-VG2-009 | A |