


ATHUGASEMDIR OG SKÝRINGAR SJÁ TEIKNINGU B2-R0-VA-001

15/7/03 *SO. 071070-5067*

A 07.07.03 EIB-EINING FELLUR ÖT  
BR. DAGS. BREYTING  
JJ LL  
REIKN. TEIKN.

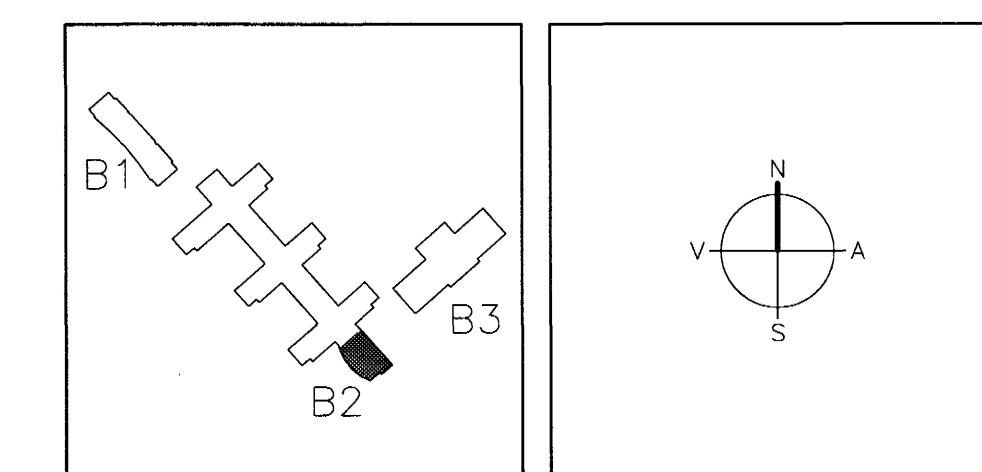

**ARKITEKTAR** FINNUR BJÖRGVINSSON  
BERGSTABASTRÆTI 10, RVK. HILMAR ÞÓR BJÖRNSSON  
sími: 551-1460, netfang: arkitekt@isholf.is SIGRÍÐUR ÓLAFSDÓTTIR

**LANDMÖTUN.** EINAR E. SÆMUNDSEN  
INGIBJÖRG KRISTJÁNSDÓTTIR  
MARGRÉT SIGURDARDÓTTIR  
NYBLAVEGUR 6 - 200 KÖPAVOGUR - Sími: 554 5300 - Fax: 554 5360 - Netfang: landmotun@landmotun.is

**VSO RÁÐGJÖF**  
BORGARTÚNI 20, 105 REYKJAVÍK, Sími 585-9000, Símbréf 585-9010, Netfang vso@vso.is

**SÓLVANGSVEGUR 4**  
LÆKJARSKÓLI

RAFORKUVRKI HANNAÐ/TEIKN. JJ/LL  
INSTABUSKERFI ATH. *ES*  
GRUNNMYND 2. HÆÐ SAMÞYKKT *Su*

KT. 110856-7780  
KVARDI: 1:50 REYKJAVÍK 15.05.2002  
VERKNR. TEIKN. NR. BR.  
00258 B2-R4-VG2-012 A