


BRUNAVIÐVÖRUNARKERFI – KERFISMYND

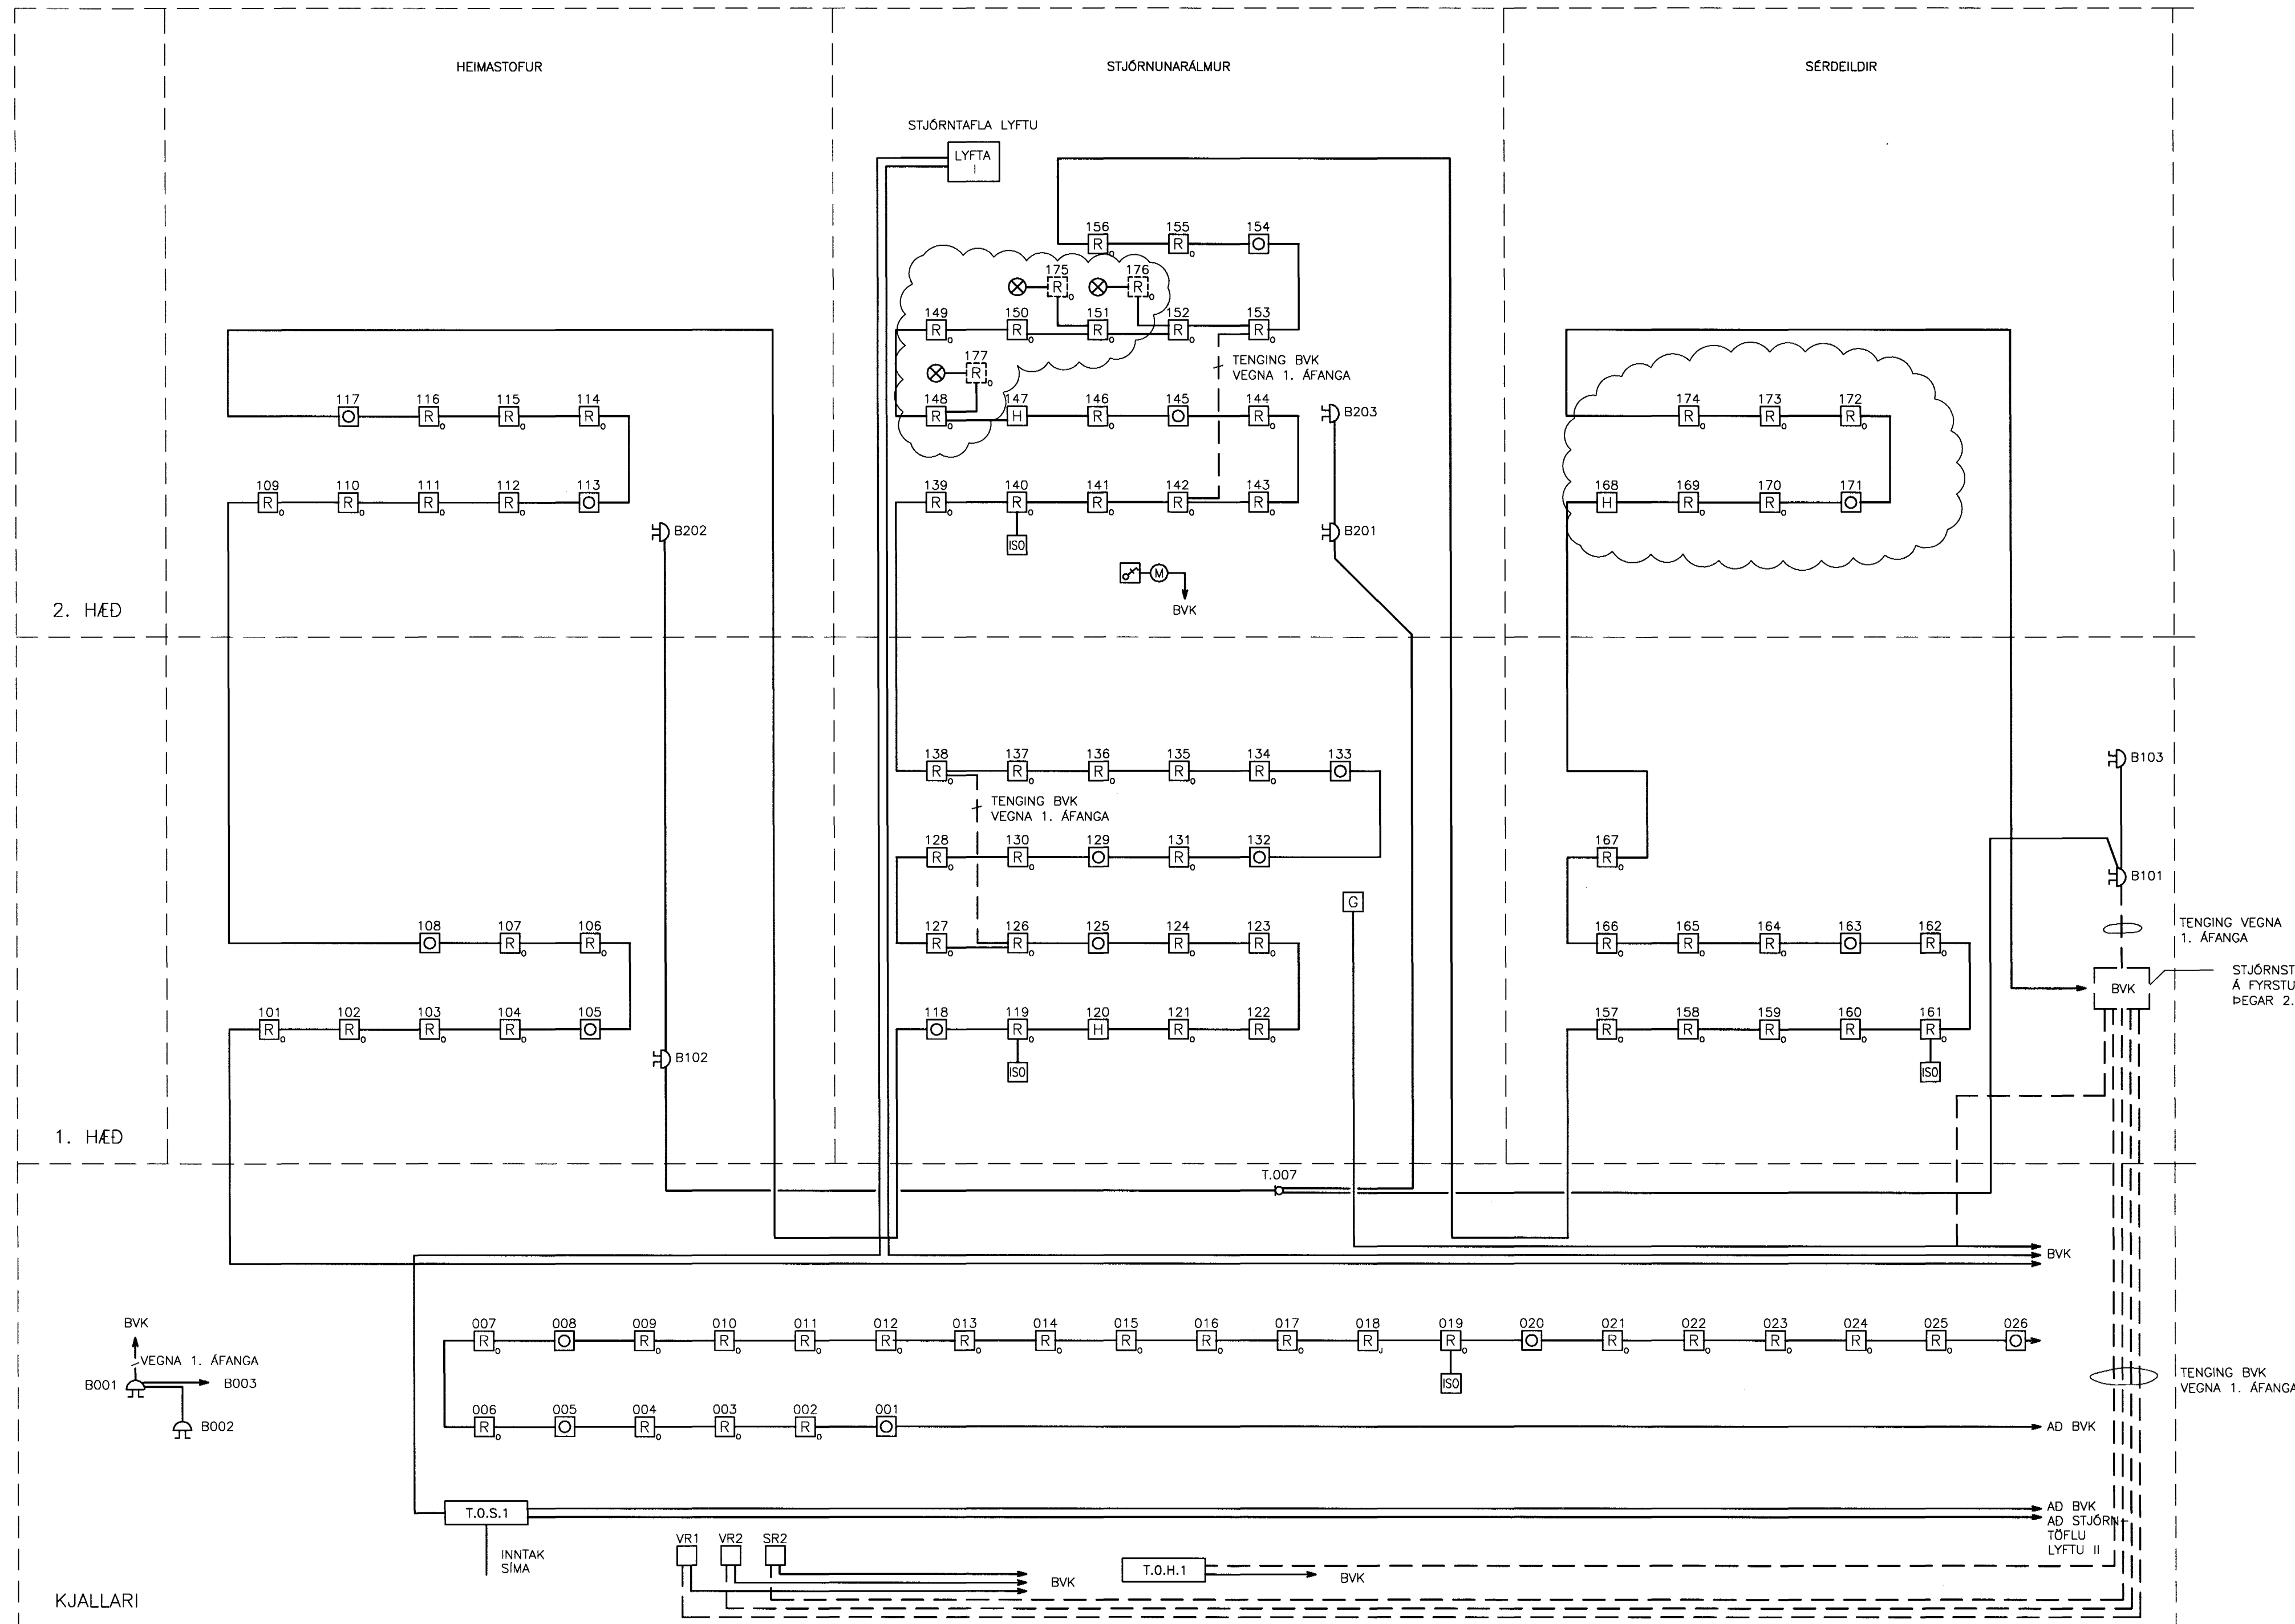


SKÝRINGAR:

- Ⓡ REYKSKYNNJARI JÓNISKUR, n TÁKNAR VISTFANG
- Ⓡ REYKSKYNNJARI OPTISKUR, n TÁKNAR VISTFANG
- Ⓡ REYKSKYNNJARI OPTISKUR, OFAN VÍÐ NIDURTEKID LOFT
- Ⓡ STOKKASKYNNJARI LOFTRESIKERFI
- Ⓡ STOKKASKYNNJARI LOFTRESIKERFI
- Ⓡ STOKKASKYNNJARI LOFTRESIKERFI
- Ⓡ HITASKYNNJARI, n TÁKNAR VISTFANG
- Ⓡ GASSKYNNJARI, H: VÍÐ GÓLF
- Ⓡ BRUNAHANDBODI, H:1400mm, n TÁKNAR VISTFANG
- VR1-VR4 VAKTROFAR VATNSÓÐAKERFIS
- SR2-SR4 STÖÐUROFAR VATNSÓÐAKERFIS
- ⊗ GAUMLJÓÐ
- Ⓡ BRUNABJALLA, H:2400mm
- Ⓡ SKAMMHLAUPSEINANGRARI
- Ⓡ HURDARSEGULL, H:1800mm
- Ⓡ LYKILROFI FYRIR REYKLÓGUR
- Ⓡ LYKILROFI FYRIR REYKTJALD
- BVK STJÓRNSTÖÐ BRUNAVIÐVÖRUNARKERFIS
- UBVK UNIDRSTÖÐ BRUNAVIÐVÖRUNARKERFIS
- B101 HLAUPANDI NÚMER EININGAR
- HÆÐ HÖSSINS SEM EING ER A
- HEITI EININGAR/KERFIS

15/7/03 SC 071070-5069

A	18.03.03	BÆTT VÍÐ REYKSKYNNJURUM OFAN VÍÐ NIDURTEKID LOFT	JJ	LL
BR.	DAGS	BREYTING	REKNI.	TEKNI.

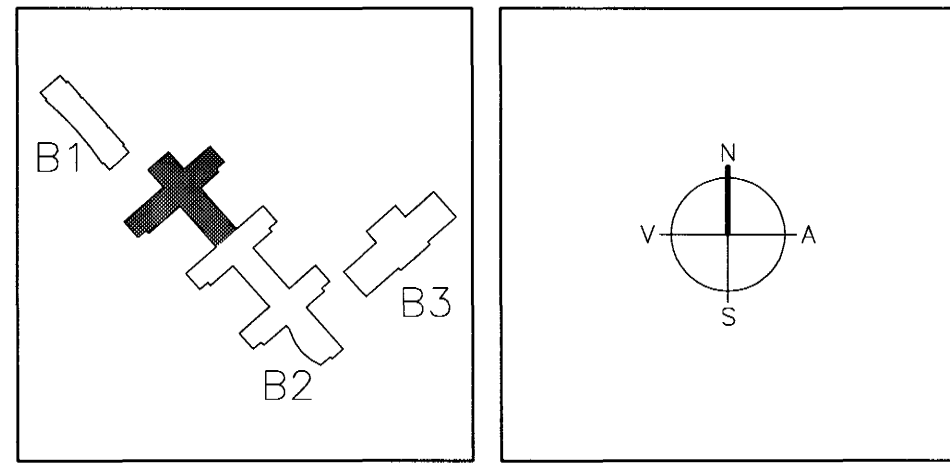

ARKITEKTAR
BERGSTABA STRÆTI 10, RVK
sími: 551-1460, netfang: arkitekt@shoff.is

FINNUR BJÖRGVINSSON
HILMAR ÞÓR BJÖRNSSON
SIGRÍÐUR ÓLAFSDÓTTIR

LANDMÖTUN.
EINAR E. SÆMUNDSEN
INGIBJÖRG KRISTJÁNSDÓTTIR
MARGRÉT SIGURDÓTTIR

VSO RÁÐGJÖF
BORÐARTONI 20, 105 REYKJAVÍK, SÍMI 585-9000, SÍMBREYF 585-9010, NETFANG vso@vso.is

SÓLVANGSVEGUR 4
LÆKJARSKÓLI

RAFORKLIVIRKI
BRUNAVIÐVÖRUNARKERFI
KERFISMYND

HANNAÐ/TEKNI. JJ/005
ATH. SAMÞYKKT
KT. 110598-7769

KVARDI
VERKNR. 00258

TEKNI. NR. B2-R5-VK-001

REYKJAVÍK 15.05.2002

BR. A