



BRUNAVÍÐVÖRUNARKERFI – KERFISMYND

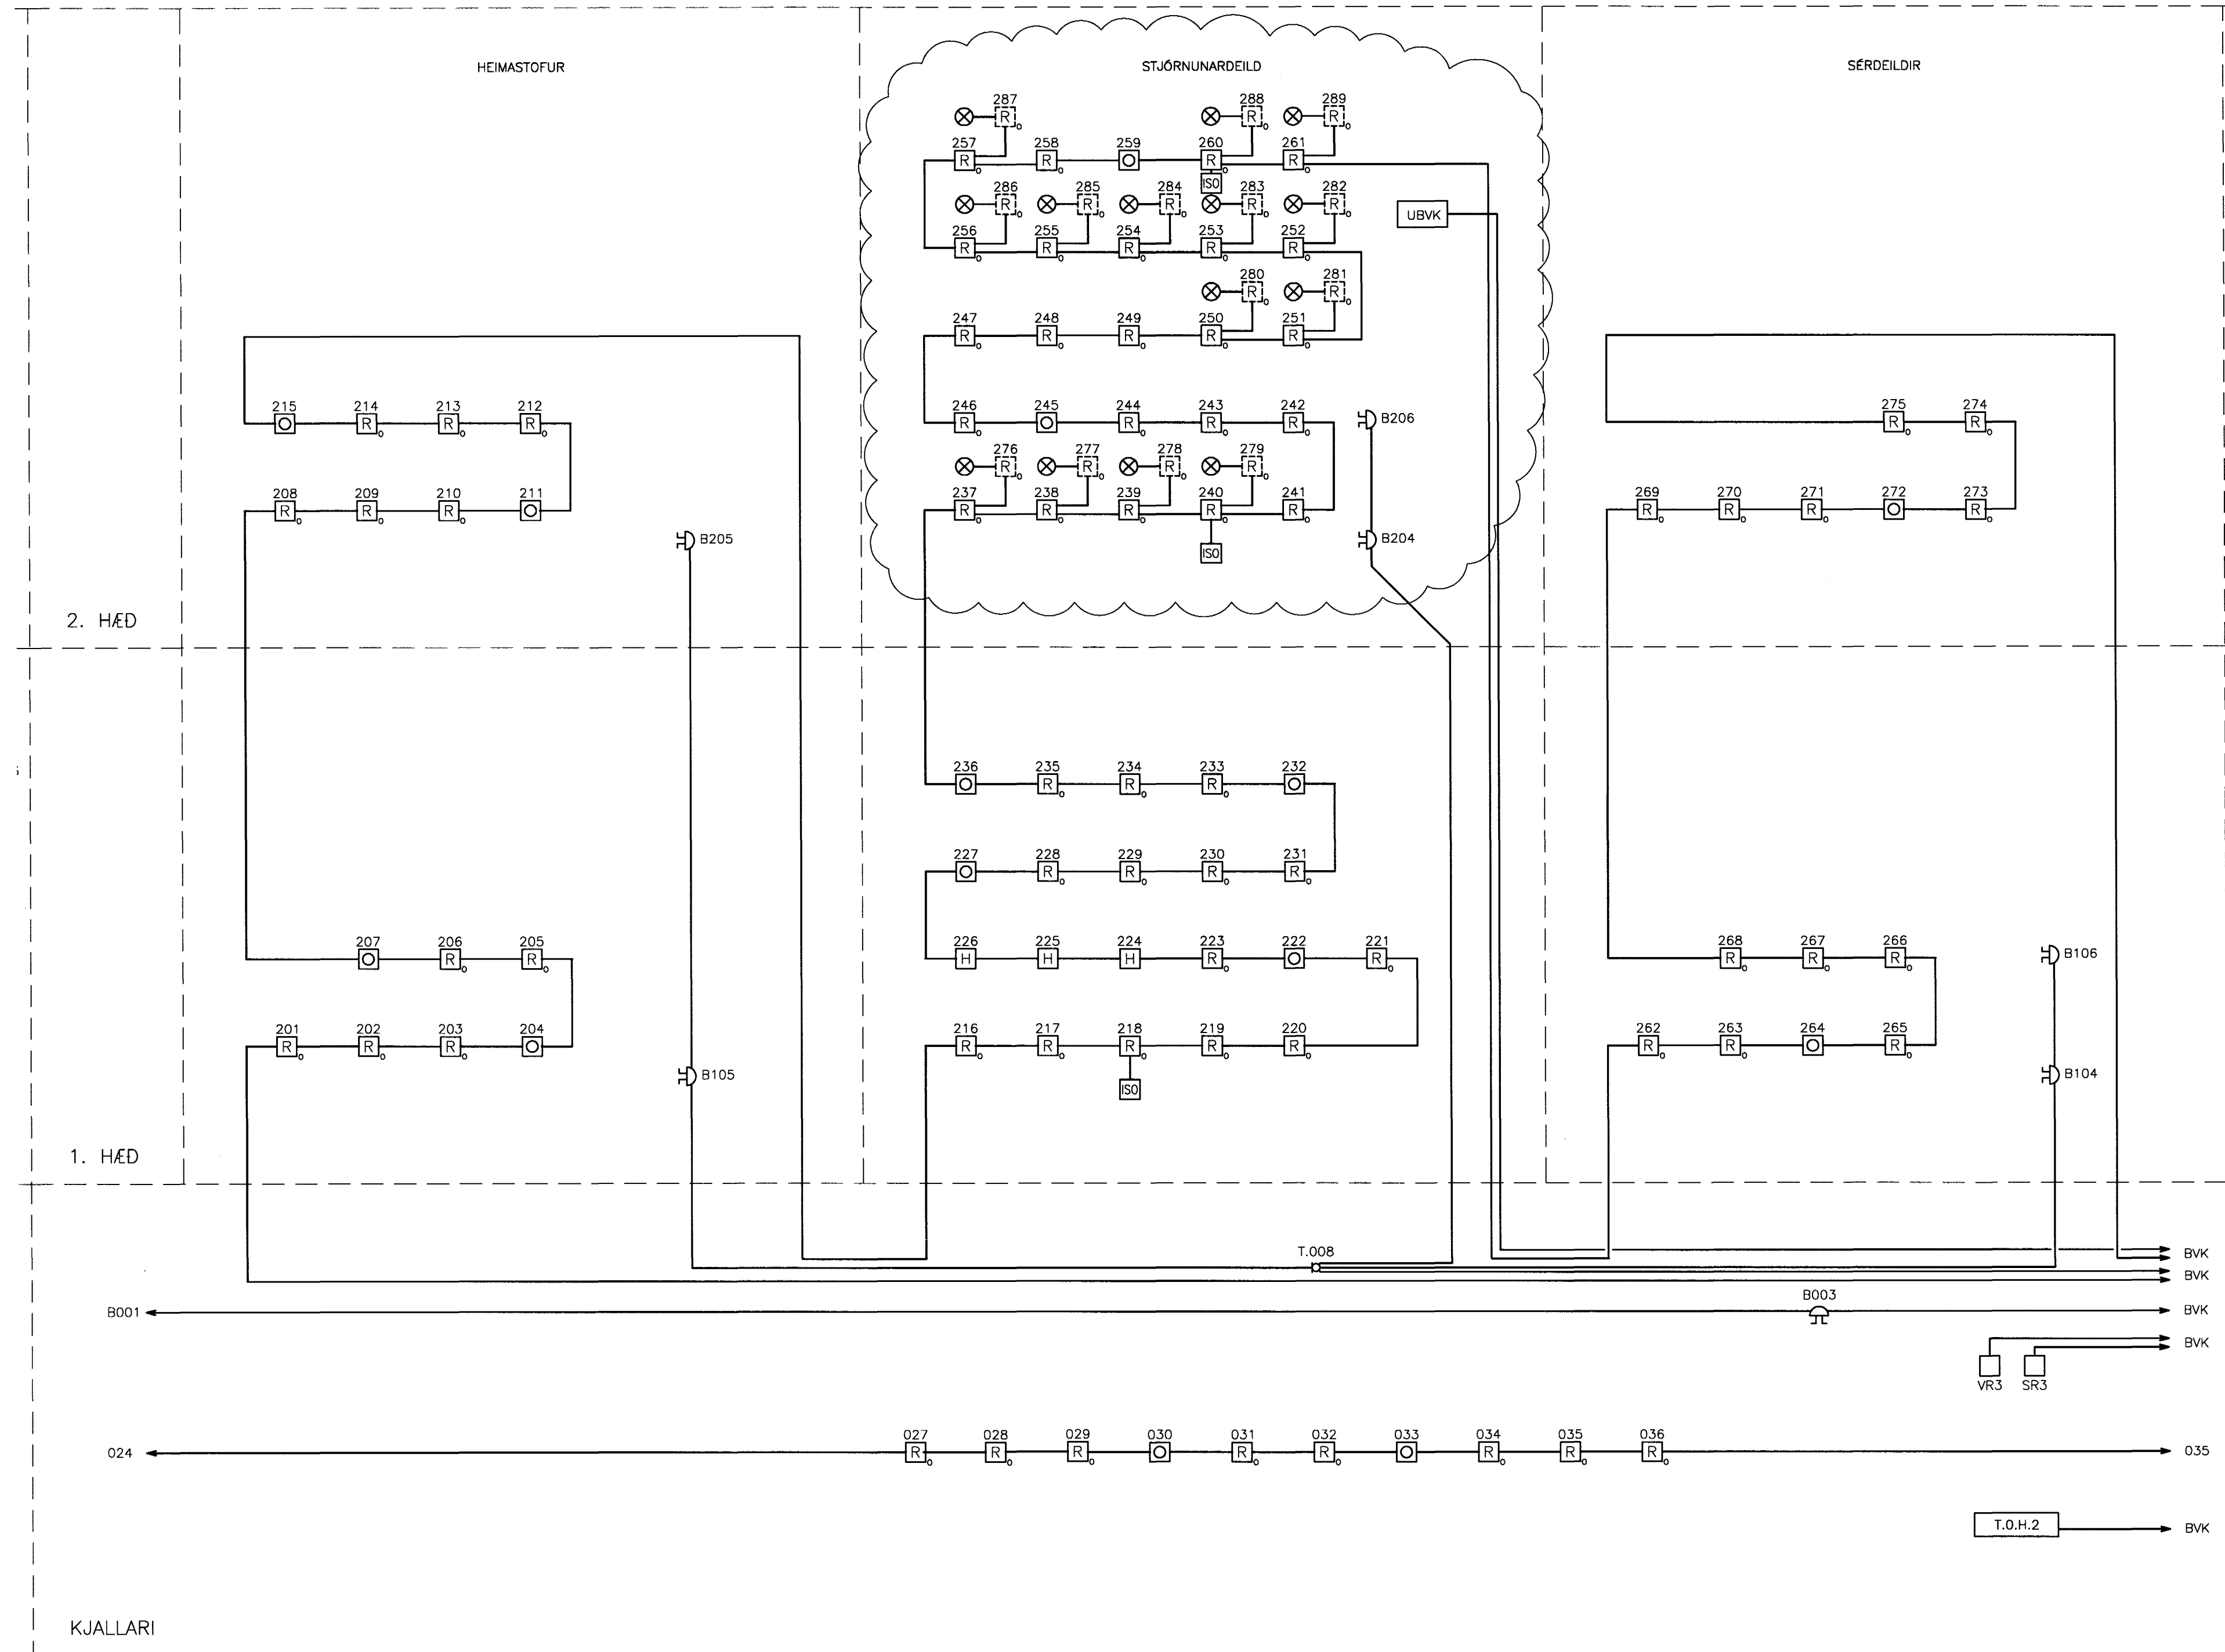

- SKÝRINGAR:**
- REYKSKYNJARI JÓNISKUR, n TÁKNAR VISTFANG
 - REYKSKYNJARI OPTISKUR, n TÁKNAR VISTFANG
 - REYKSKYNJARI OPTISKUR, OFAN VÍÐ NIDURTEKID LOFT
 - STOKKASKYNJARI / LOFTRÆSIKERFI
 - STOKKASKYNJARI / LOFTRÆSIKERFI
 - STOKKASKYNJARI / LOFTRÆSIKERFI
 - HITASKYNJARI, n TÁKNAR VISTFANG
 - GASSKYNJARI, H: VÍÐ GÓLF
 - BRUNAHANDBODI, H:1400mm, n TÁKNAR VISTFANG
 - VAKTROFAR VATNSÓÐAKERFIS
 - STÖÐUROFAR VATNSÓÐAKERFIS
 - GAUMLJÓÐ
 - BRUNABJALLA, H:2400mm
 - SKAMMHLAUPSEINANGRARI
 - HURDARSEGULL, H:1800mm
 - LYKILROFI FYRIR REYKLÖGUR
 - LYKILROFI FYRIR REYKTJALD
 - STJÓRNSTÖÐ BRUNAVÍÐVÖRUNARKERFIS
 - UNDRSTÖÐ BRUNAVÍÐVÖRUNARKERFIS
 - HLAUPANDI NÖMER EININGAR
 - HÆÐ HÖSSINS SEM EING ER A
 - HEITI EININGAR/KERFIS

15/7/03 SC 071070-5069

A 15.03.03 BETT VÍÐ REYKSKYJALURUM OFAN VÍÐ NIDURTEKID LOFT JJ LL
BR. DAGS. BREYTING REIKN. TEIKN.

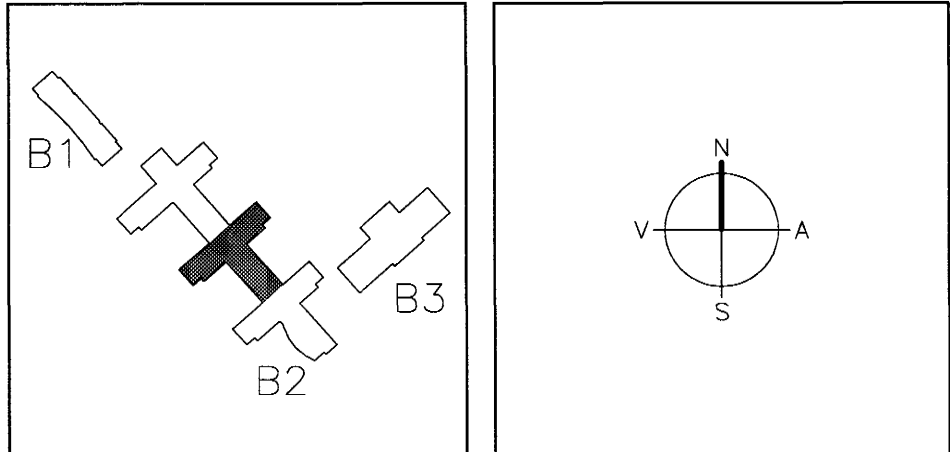

ARKITEKTAR FINNUR BJÖRGVINSSON
BERGSTADASTRÆTI 10, RVK. HILMAR ÞÓR BJÖRNSSON
sími:551-1460, netfang:arkitekt@isholf.is SÍGRÍÐUR ÓLAFSDÓTTIR

LANDMÖTUN. EINAR E. SÆMUNDSEN
INGIBJÖRG KRISTJÁNSDÓTTIR
MARGRÉT SIGURDARDÓTTIR
NÝBYLAVEGUR 6 - 200 KÓPAVOGUR - SÍMI: 554 5300 - FAX: 554 5300 - NETFANG: landmotun@landmotun.is

VSÓ RÁÐGJÖF
BORGARTÚNI 20, 105 REYKJAVÍK, SÍMI 585-9000, SÍMBREYF 585-9010, NETFANG vs@vsao.is
SÓLVANGSVEGUR 4
LÆKJARSKÓLI

RAFORKJUVIRKI HANNAÐ/TEIKN. JJ/006
BRUNAVÍÐVÖRUNARKERFI ATH.
KERFISMYND SAMÞYKKT
KT. 110858-7789
REYKJAVÍK 15.05.2002

IVARÐI VERKNR. TEIKN. NR. BR.
00258 B2-R5-VK-002 A