


BRUNAVIÐVÖRUNARKERFI – KERFISMYND

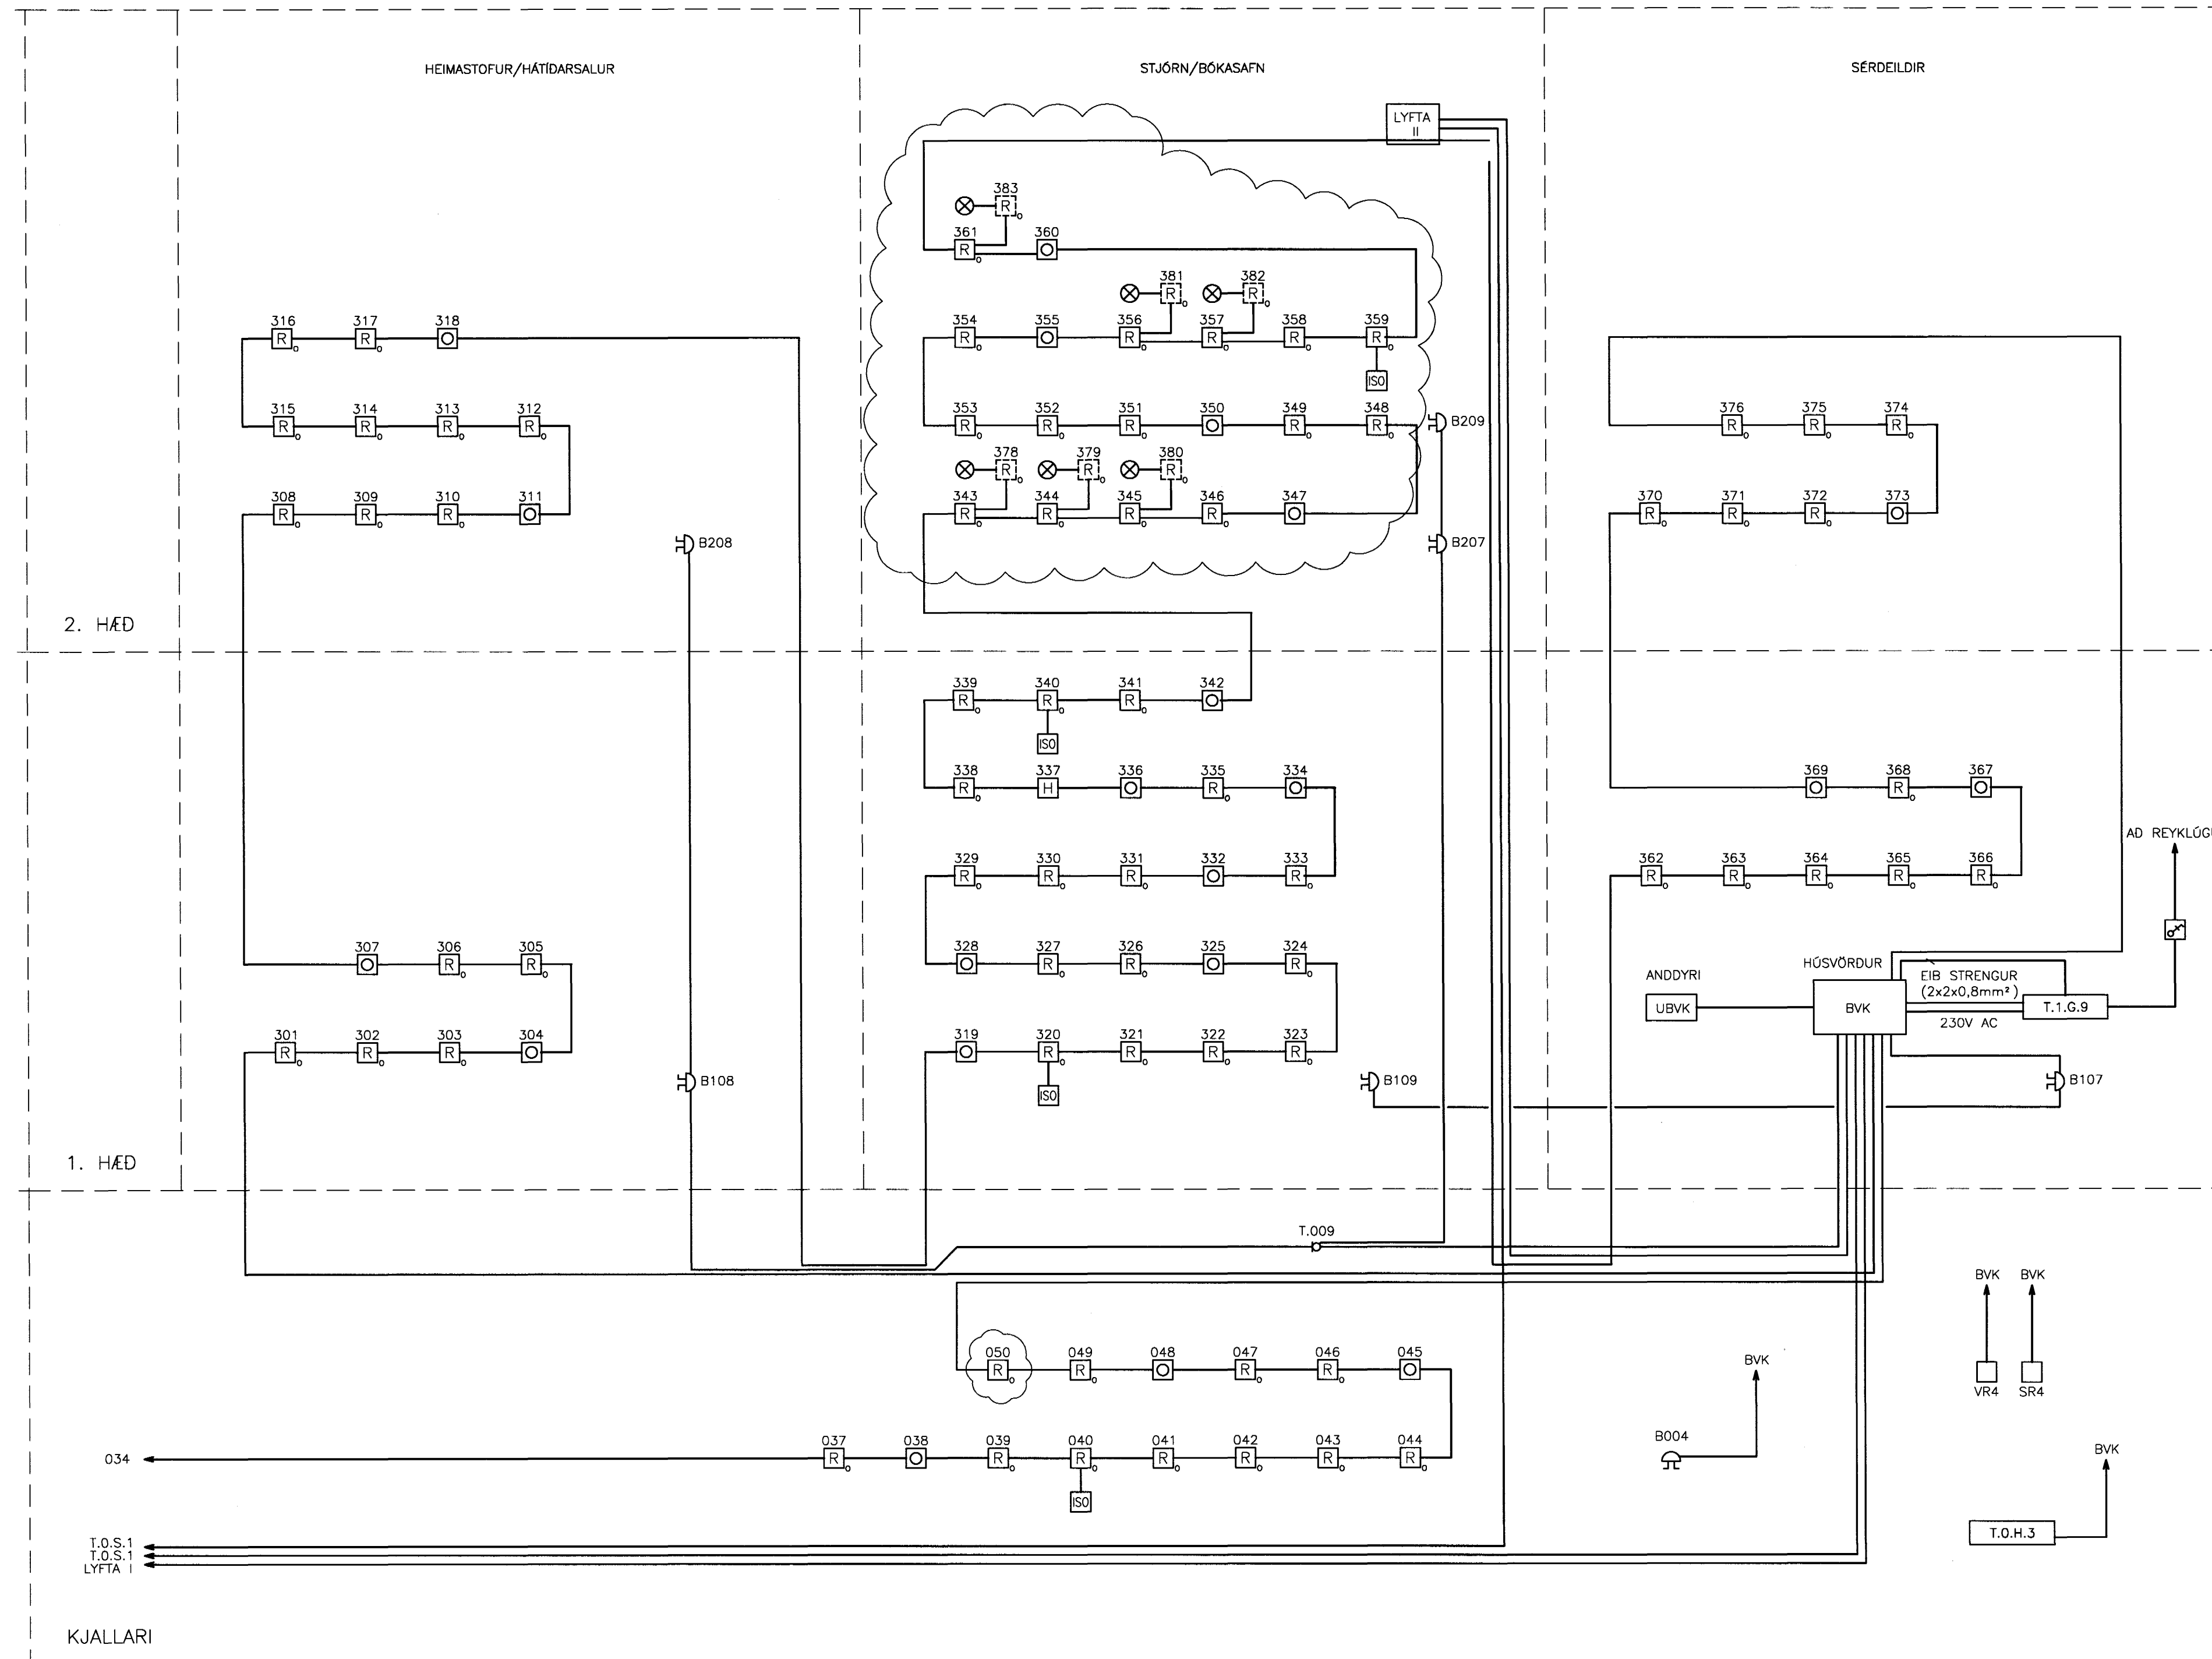


SKÝRINGAR:

- REYKSKYNNJARI JÓNISKUR, n TÁKNAR VISTFANG
- REYKSKYNNJARI OPTISKUR, n TÁKNAR VISTFANG
- REYKSKYNNJARI OPTISKUR, OFAN VIÐ NIÐURTEKID LOFT
- STOKKASKYNNJARI / LOFTRESIKERFI
- STOKKASKYNNJARI / LOFTRESIKERFI
- STOKKASKYNNJARI / LOFTRESIKERFI
- HITASKYNNJARI, n TÁKNAR VISTFANG
- GASSKYNNJARI, H: VIÐ GÓLF
- BRUNAHANDBODI, H:1400mm, n TÁKNAR VISTFANG
- VAKTROFAR VATNSÓÐAKERFIS
- STÖÐUROFAR VATNSÓÐAKERFIS
- GAUMLJÓ
- BRUNABJALLA, H:2400mm
- SKAMMHLAUPSEINANGRARI
- HURDARSEGULL, H:1800mm
- LYKILROFI FYRIR REYKLÖGUM
- LYKILROFI FYRIR REYKTJALD
- STJÓRNSTÖÐ BRUNAVIÐVÖRUNARKERFIS
- UNDRSTÖÐ BRUNAVIÐVÖRUNARKERFIS
- HLAUPANDI NÚMER EININGAR HÆÐ HÚSSINS SEM EINING ER Á HEITI EININGAR/KERFIS

15/7/03 JC 071970-5269

A	18.03.03	BETT VIÐ REYKSKYNNJURUM OFAN VIÐ NIÐURTEKID LOFT	JJ	LL
BR.	DAGS.	BREYTING	REIKN.	TEIKN.

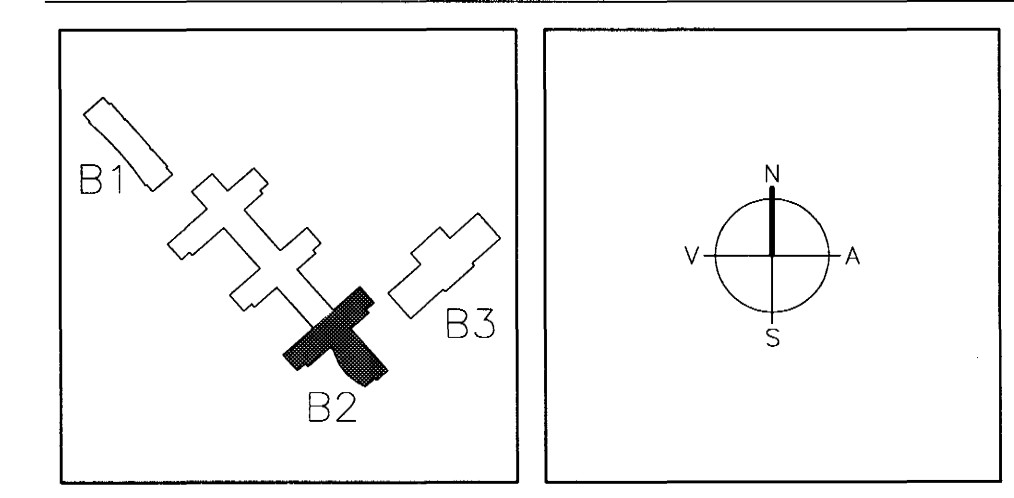

**ARKITEKTAR** FINNUR BJÖRGVINSSON  
BERGSTABASTRÆTI 10, RVK. HILMAR ÞÓR BJÖRNSSON  
sími:551-1460, netfang:arkitekti@isholf.is SIGRÍÐUR ÓLAFSDÓTTIR

**LANDMÖTUN.** EINAR E. SÆMUNDSEN  
INGIBJÖRG KRISTJÁNSDÓTTIR  
MARGRÉT SIGURDARDÓTTIR  
NYRPLAVEGUR 6 - 200 KÖPAVOGUR - Sími: 554 5300 - Fax: 554 5300 - Netfang: landmotun@landmotun.is

**VSÓ RÁÐGJÖF**  
BORGARTÚNI 20, 105 REYKJAVÍK, Sími 585-9000, Símbreyf 585-9010, Netfang vs@vs.is  
**SÓLVANGSVEGUR 4**  
LÆKJARSKÓLI

RAFORKUMIRKI HANNAÐ/TEIKN. JJ/005  
BRUNAVIÐVÖRUNARKERFI ATH. EJK  
KERFISMYND SAMÞYKKT SJK

KVARNR. REYKJAVÍK 15.05.2002  
VERKNR. 00258  
TEIKN. NR. B2-R5-VK-003  
BR. A