



FJARSKIPTALAGNAKERFI – KERFISMYND

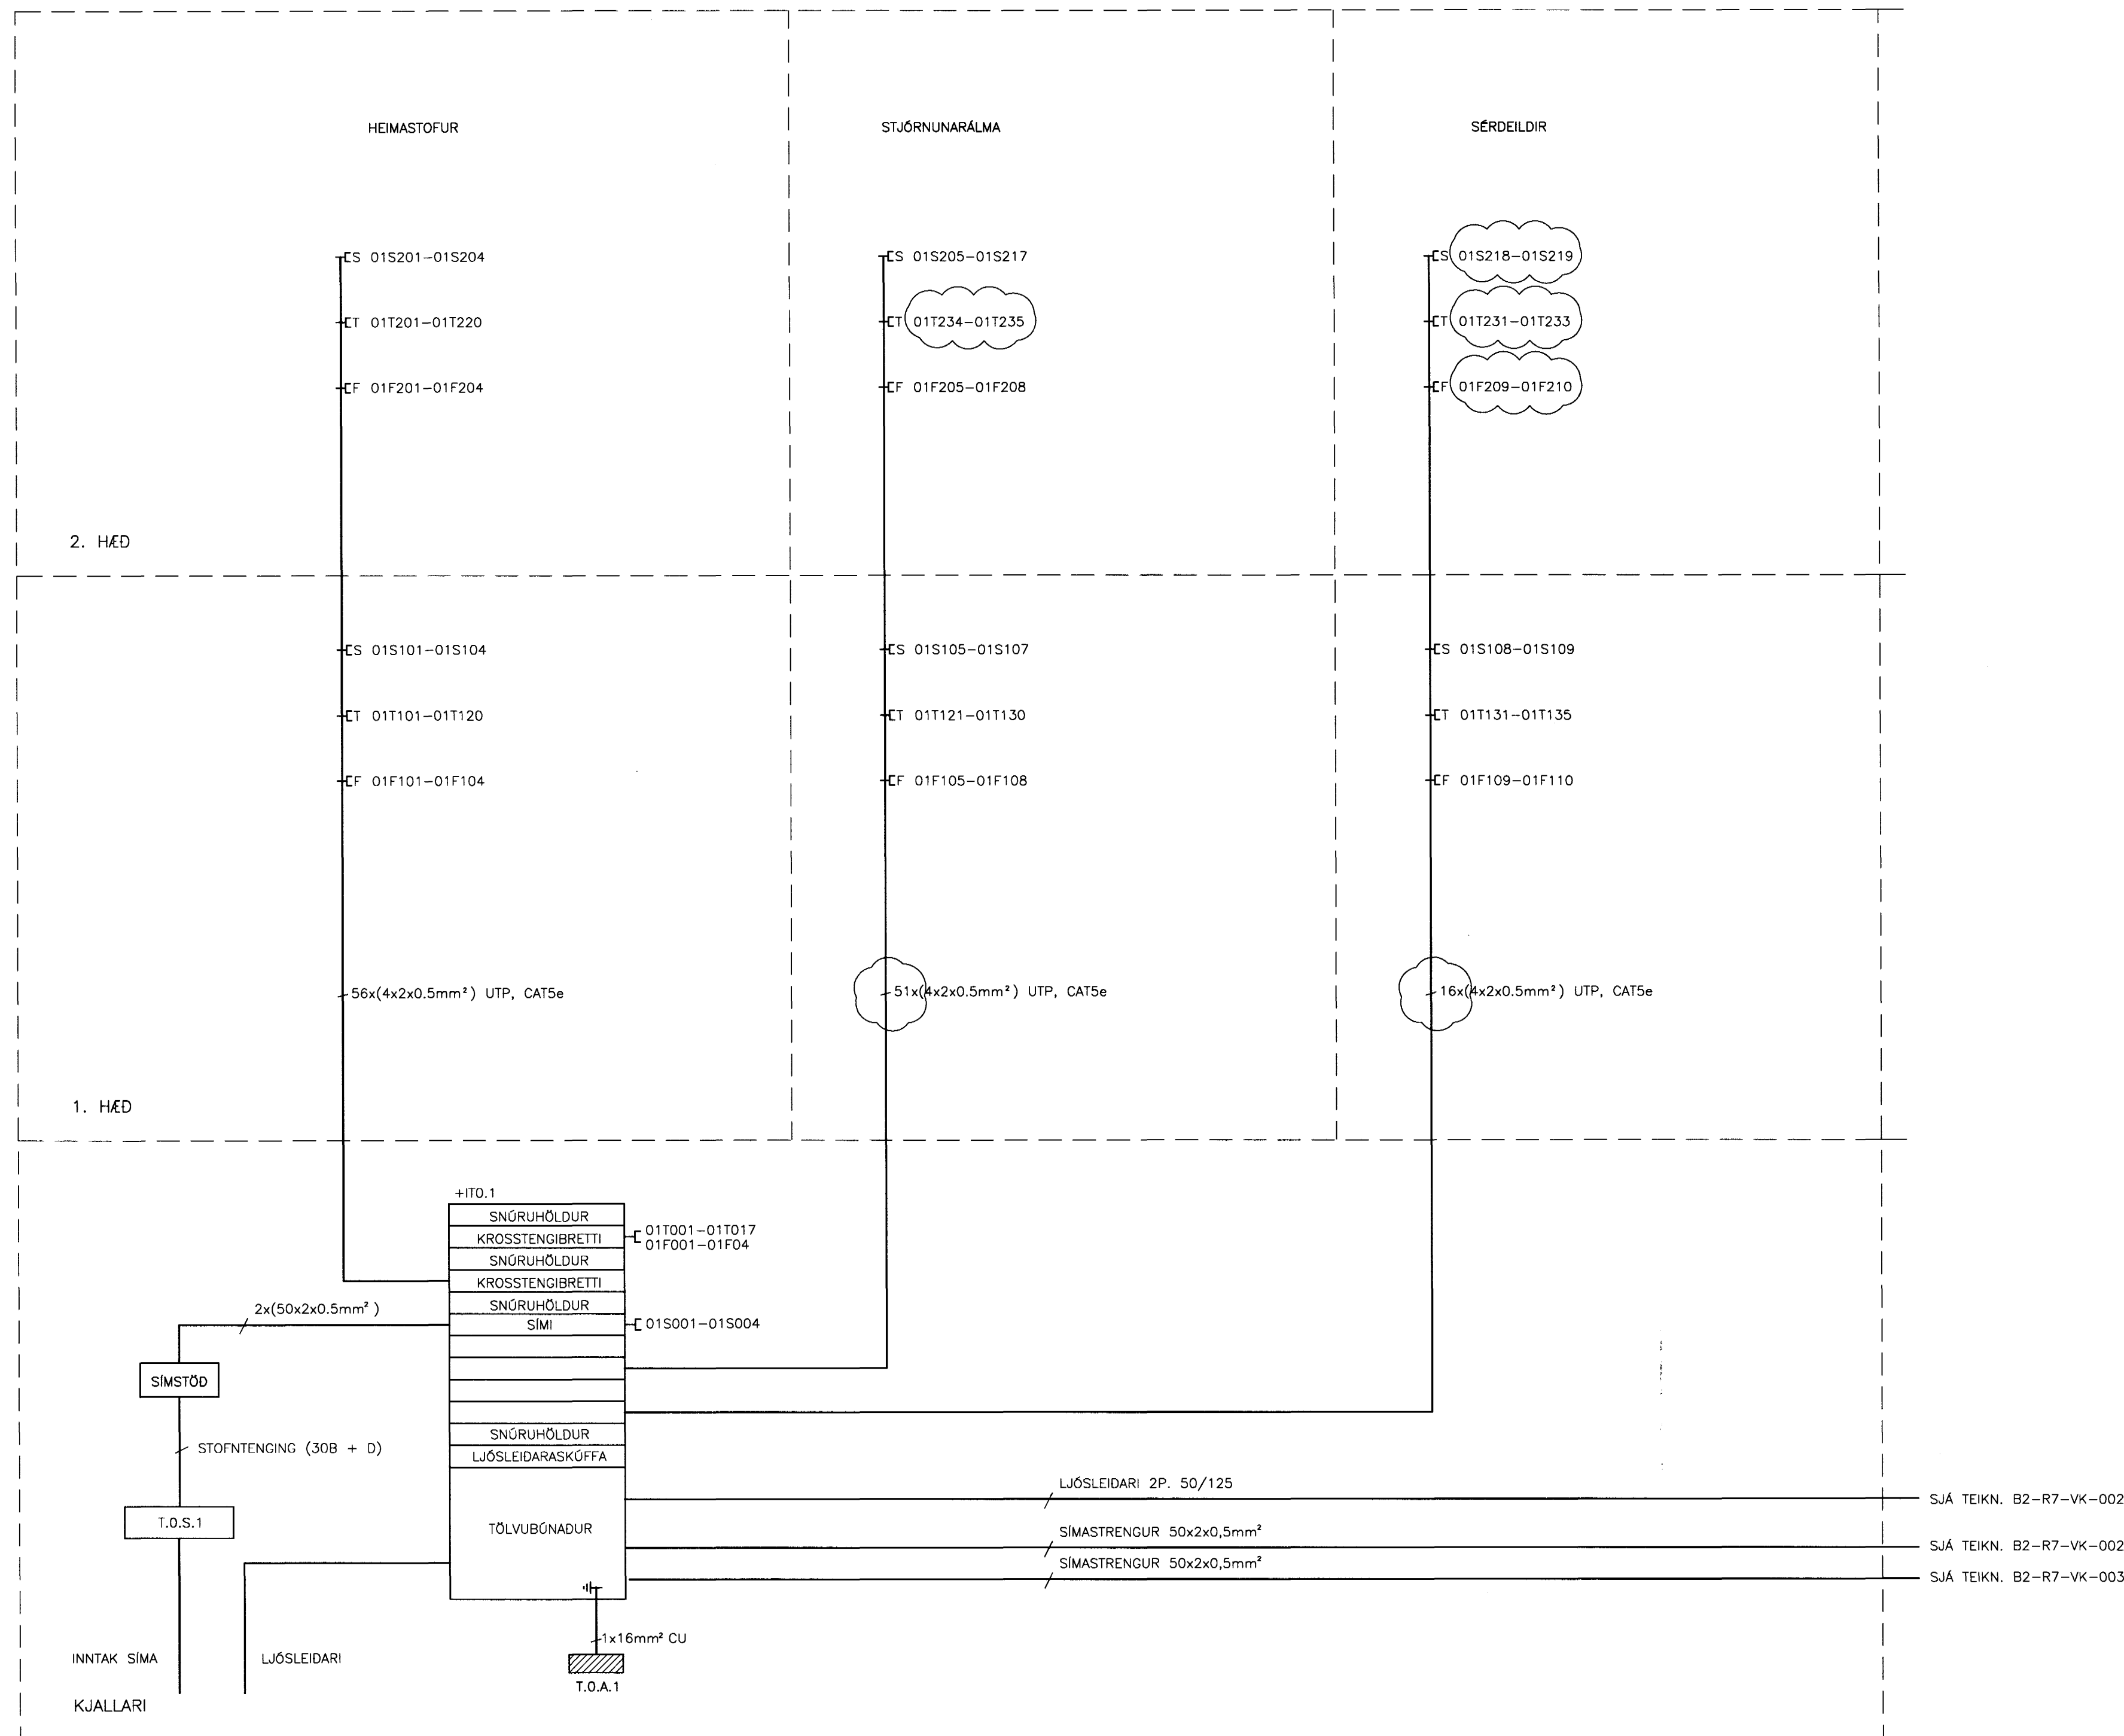

SKÝRINGAR:

FJARSKIPTALAGNAKERFI:

- U EINFALDUR FJARSKIPTATENGILL RJ-45, CAT5e
- U² TVÖFALDUR FJARSKIPTATENGILL RJ-45, CAT5e
- T FJARSKIPTATENGILL FYRIR TÖLVU
- F FJARSKIPTATENGILL FYRIR ÝMISLEGT
- S FJARSKIPTATENGILL FYRIR SÍMA

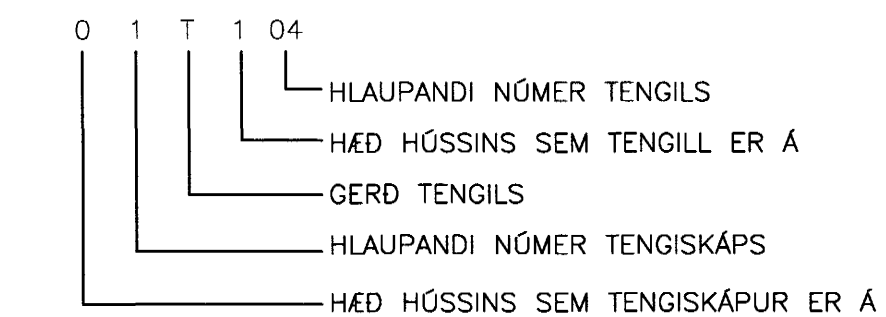


TENING RJA5 TENGLA:

RÖÐUN:

AT&T 258B

LITIR:

- PAR 1: BLÁTT/HVÍTT
- PAR 2: HVÍTT/APPELSINUGULT
- PAR 3: HVÍTT/GRÉNT
- PAR 4: HVÍTT/BRÚNT

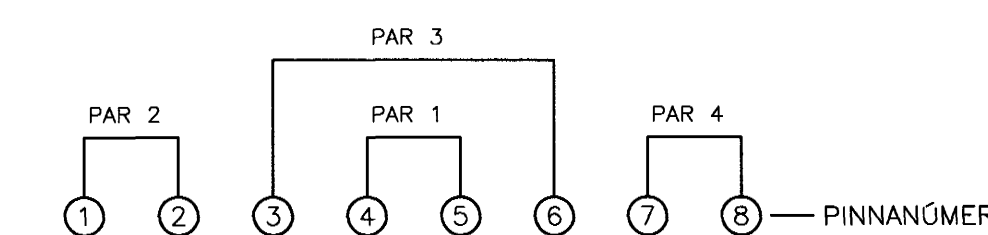


ATHUGASEMDIR:

STRENGIR SKULU VERA UTP CAT5e 4 PARA (8 VIRA) ÖSKERMAÐIR, MED SNÓNUM VIRAPÖRUM OG UPPFYLLA KRÖFUR UM 100 MBIT GAGNAFLUTNING

15/7/03 SC 071070-5069

B	07.07.03	BREYTING NÚMERA	JJ	LL
A	18.03.03	FJÖLGJAF TÖLVUTENGLA	JJ	LL
BR.	DAGS	BREYTING	REIKN.	TEIKN.

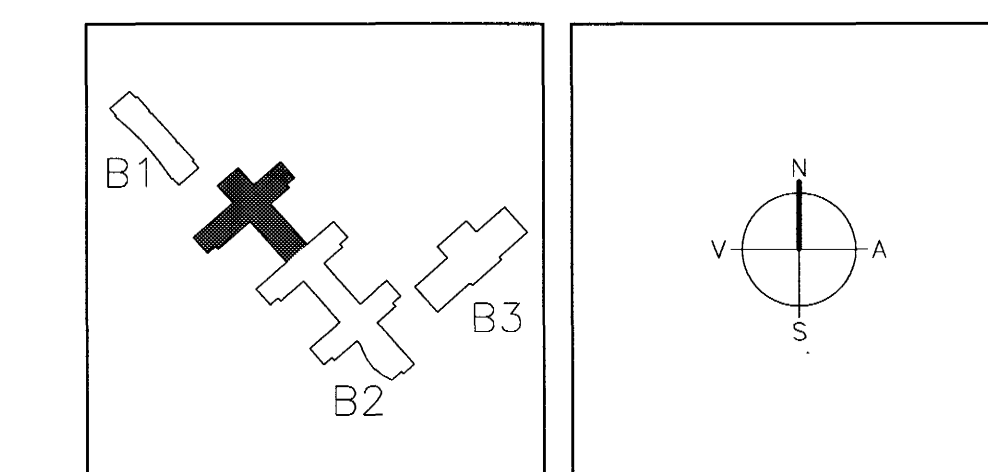

ARKITEKTAR
BERGSTADASTRÆTI 10, RVK.
sími: 551-1460, netfang: arkitekt@eholf.is

FINNUR BJÖRGVINSSON
HILMAR ÞÓR BJÖRNSSON
SIGRÍÐUR ÓLAFSDÓTTIR

LANDMÖTUN. NÝRILAVEGUR 6 - 200 KÓPAVOGUR - Sími: 554 5300 - FAX: 554 5380 - NETFANG: landmotun@landmotun.is

EINAR E. SVEINSEN
INGIBJÖRG KRISTJÁNSDÓTTIR
MARGRÉT SIGURDARDÓTTIR

VSÓ RÁÐGJÖF
BORGARTONI 20, 105 REYKJAVÍK, Sími 565-9000, Símbref 565-9010, NETFANG vs@vso.is

SÓLVANGSVEGUR 4
LÆKJARSKÓLI

RAFORKLIVIRKI
FJARSKIPTALAGNAKERFI
TÖLVU- OG SÍMALAGNIR
KERFISMYND

HANNAÐ/TEIKN. JJ/005
ATH. *[Signature]*
SAMÞYKKT *[Signature]*
KT. 110856-7789

KVARDI REYKJAVÍK 15.05.2002
VERKNR. TEIKN. NR. BR.
00258 B2-R7-VK-001 B