



FJARSKIPTALAGNAKERFI – KERFISMYND

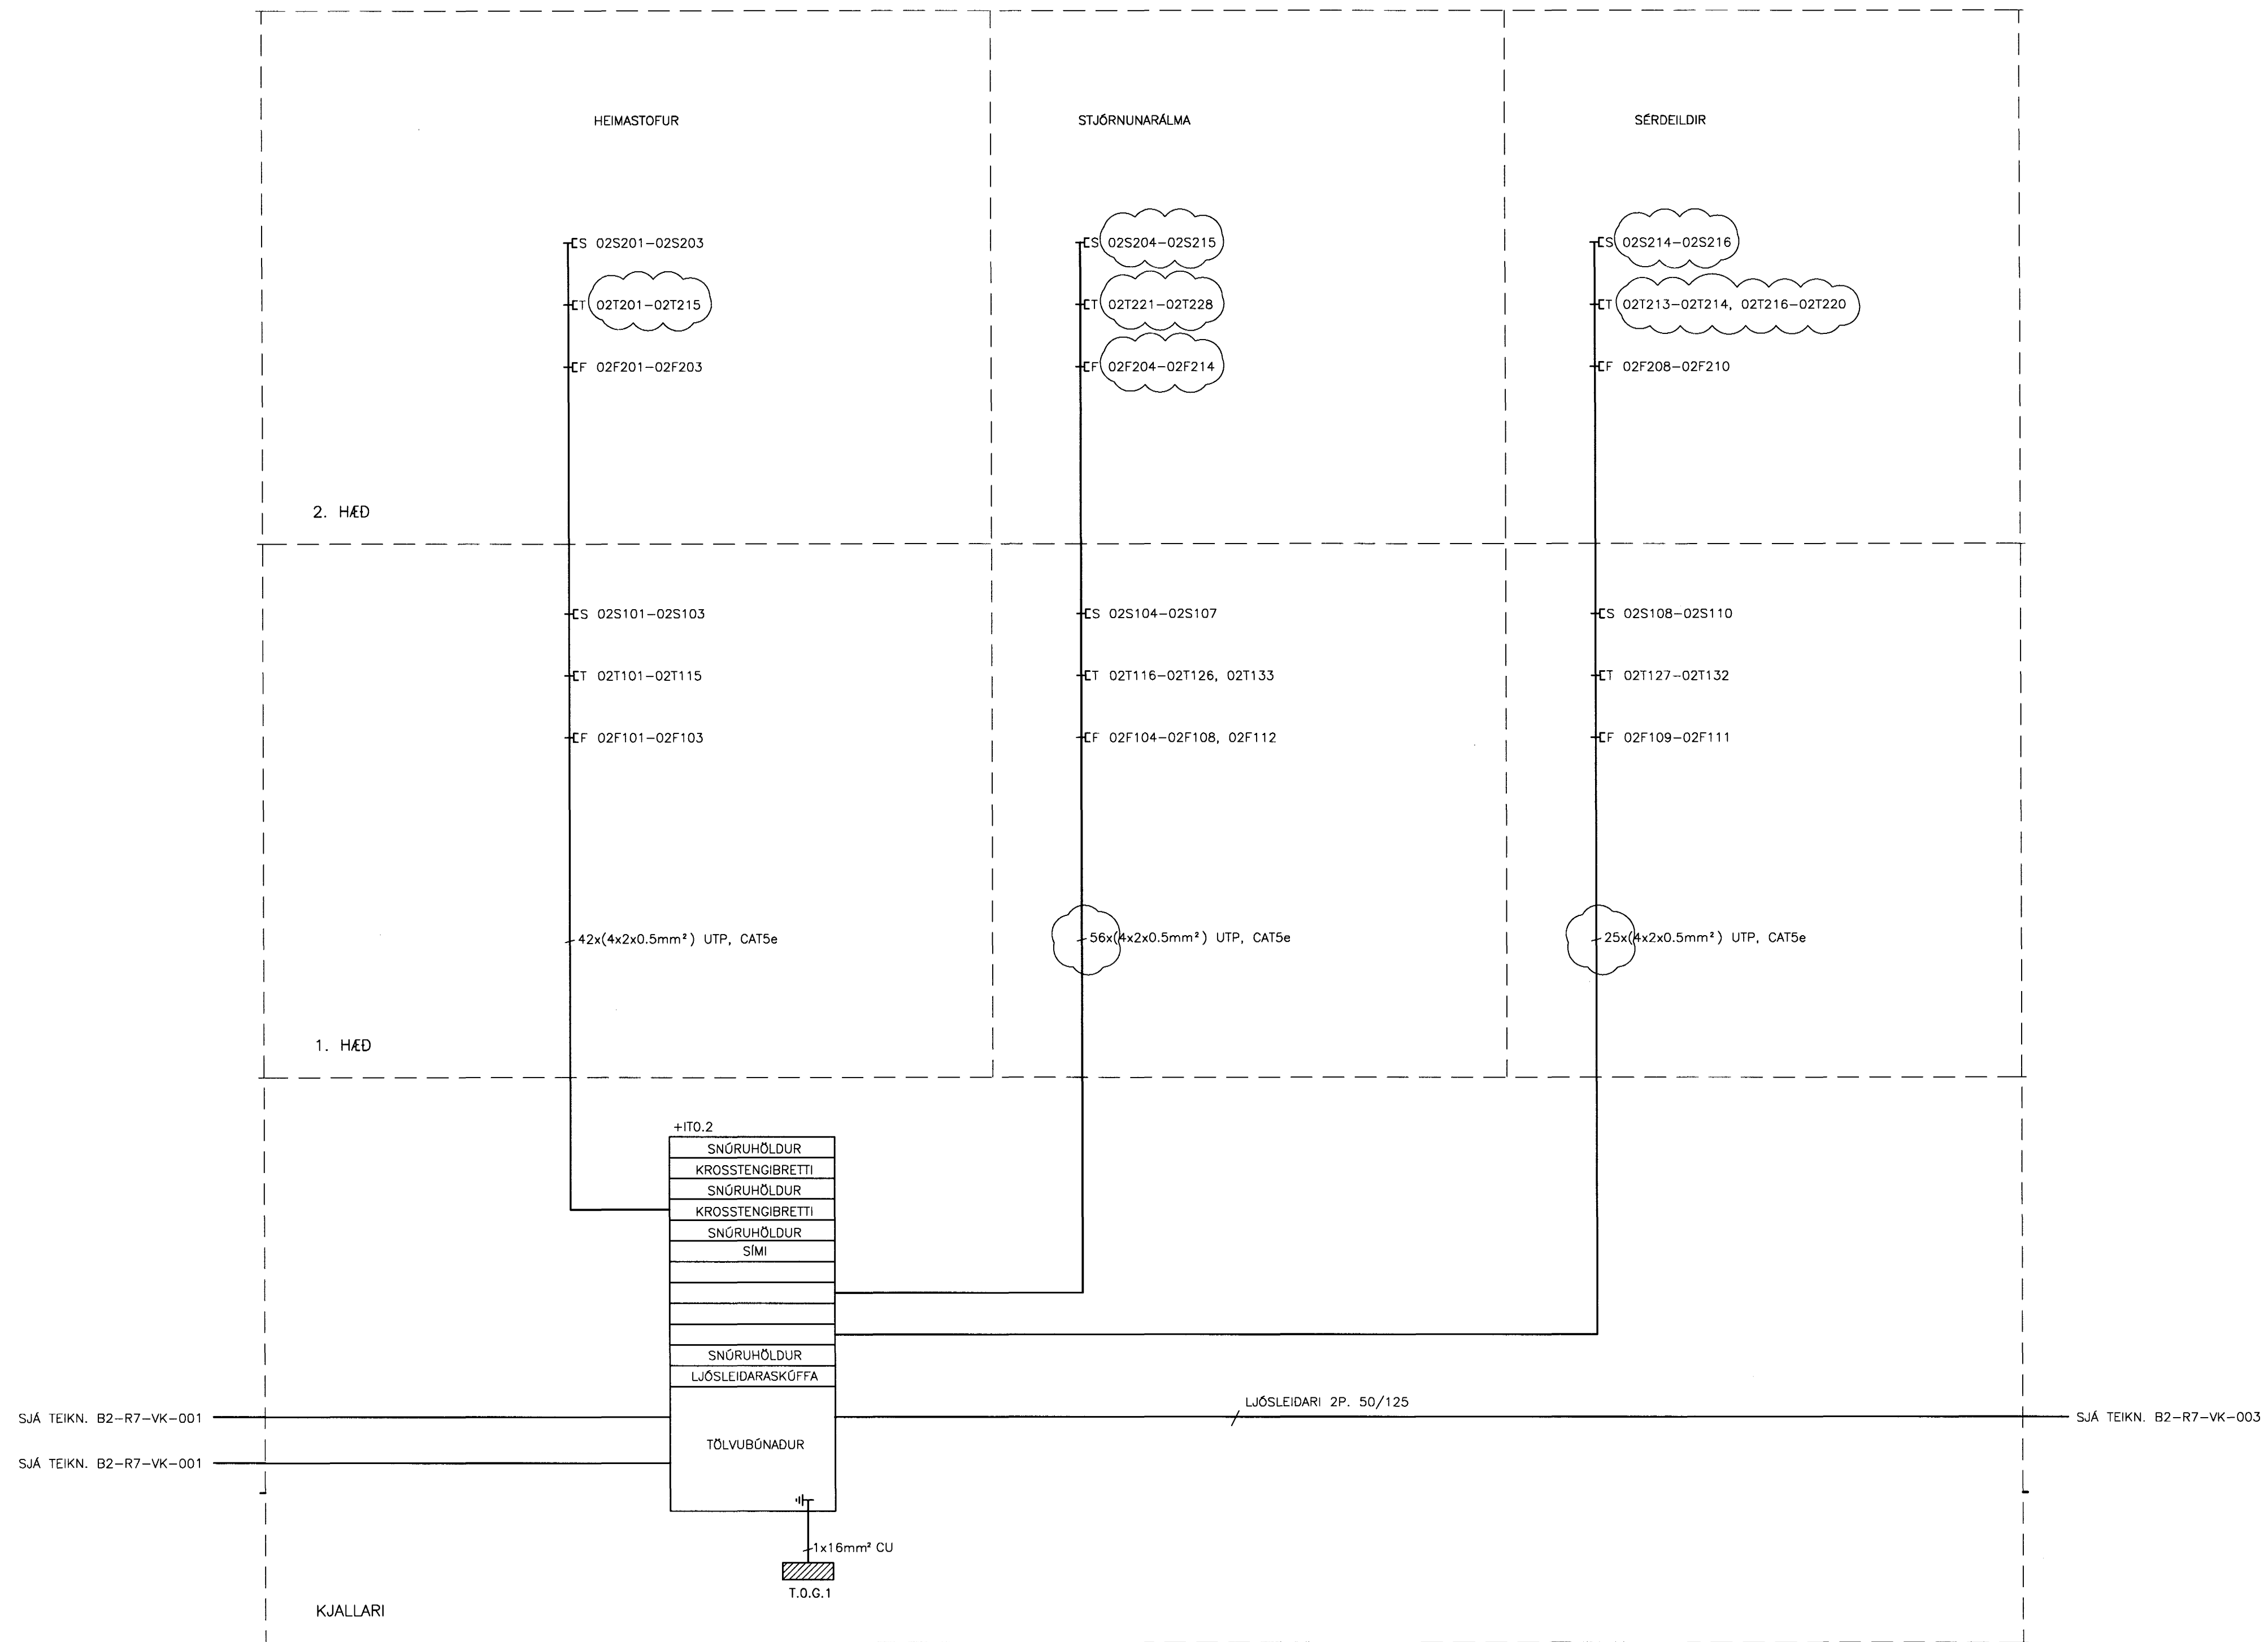

SKÝRINGAR:

FJARSKIPTALAGNAKERFI:

- ┌ EINFALDUR FJARSKIPTATENGILL RJ-45, CAT5e
- └ TVÖFALDUR FJARSKIPTATENGILL RJ-45, CAT5e
- T FJARSKIPTATENGILL FYRIR TÖLVU
- F FJARSKIPTATENGILL FYRIR ÝMISLEGT
- S FJARSKIPTATENGILL FYRIR SÍMA

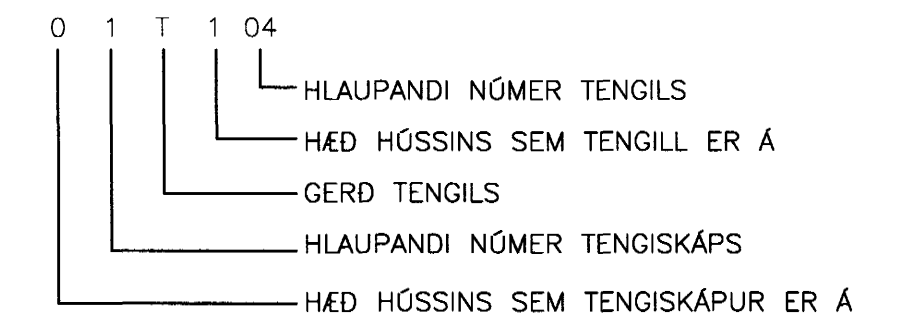


TENING RJ45 TENGLA:

RÖÐUN:

AT&T 258B

LITIR:

- PAR 1: BLÁTT/HVITT
- PAR 2: HVITT/APPELSÍNUGULT
- PAR 3: HVITT/GRÆNT
- PAR 4: HVITT/BRÓNT

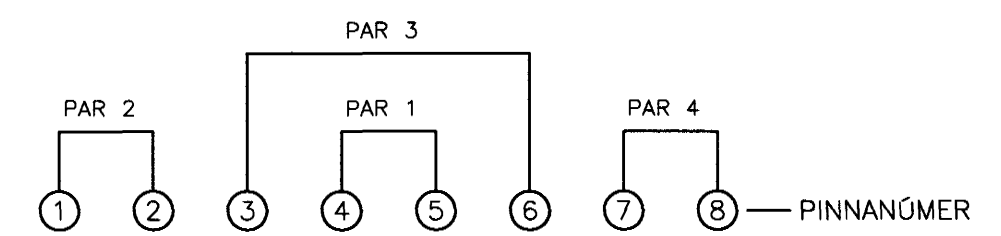


ATHUGASEMDIR:

STRENGIR SKULU VERA UTP CAT5e 4 PARA (8 VÍRA) ÓSKERMADIR, MED SNÓNUM VIRAPÓRUM OG UPPFYLLA KRÖFUR UM 100 MBIT GAGNAFLUTNING

15/7/03 SC 071070-5069

B	07.07.03	BREYTING NÚMERA	JJ	LL
A	18.03.03	FJÆLGJAF TÖLVUTENGLA	JJ	LL
BR.	DAGS.	BREYTING	REIKN.	TEIKN.

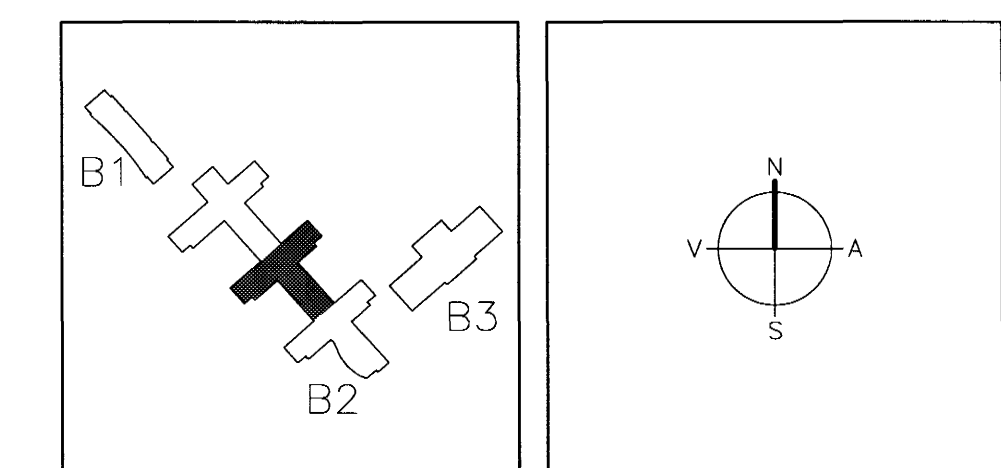

ARKITEKTAR
 BERGSTADASTRÆTI 10, RVK.
 sími: 551-1460, netfang: arkitekt@ishoff.is

FINNUR BJÖRGVINSSON
HILMAR ÞÓR BJÖRNSSON
SIGRÍÐUR ÓLAFSDÓTTIR

LANDMÓTUN.
 EINAR E. SÆMUNDSEN
 INGIBJÖRG KRISTJÁNSDÓTTIR
 MARGRÉT SIGURDARDÓTTIR

NYBYLVAEGUR 8 - 200 KÖPAVOGUR - Sími: 554 5300 - Fax: 554 5300 - Netfang: landmotun@landmotun.is

VSÓ RÁÐGJÖF
 BORGARTONI 20, 105 REYKJAVÍK, Sími: 585-9000, Símbreyf: 585-9010, Netfang: vs@vso.is

SÓLVANGSVEGUR 4
LÆKJARSKÓLI

RAFORKUVIRKI	HANNAÐ/TEIKN.	JJ/005
FJARSKIPTALAGNAKERFI	ATH.	EX
TÖLVU- OG SÍMALAGNIR	SAMÞYKKT	su
KERFISMYND	KT.	110906-7700
KVARNR.	REYKJAVÍK	15.05.2002
VERKNR.	TEIKN. NR.	BR.
00258	B2-R7-VK-002	B