



FJARSKIPTALAGNAKERFI – KERFISMYND

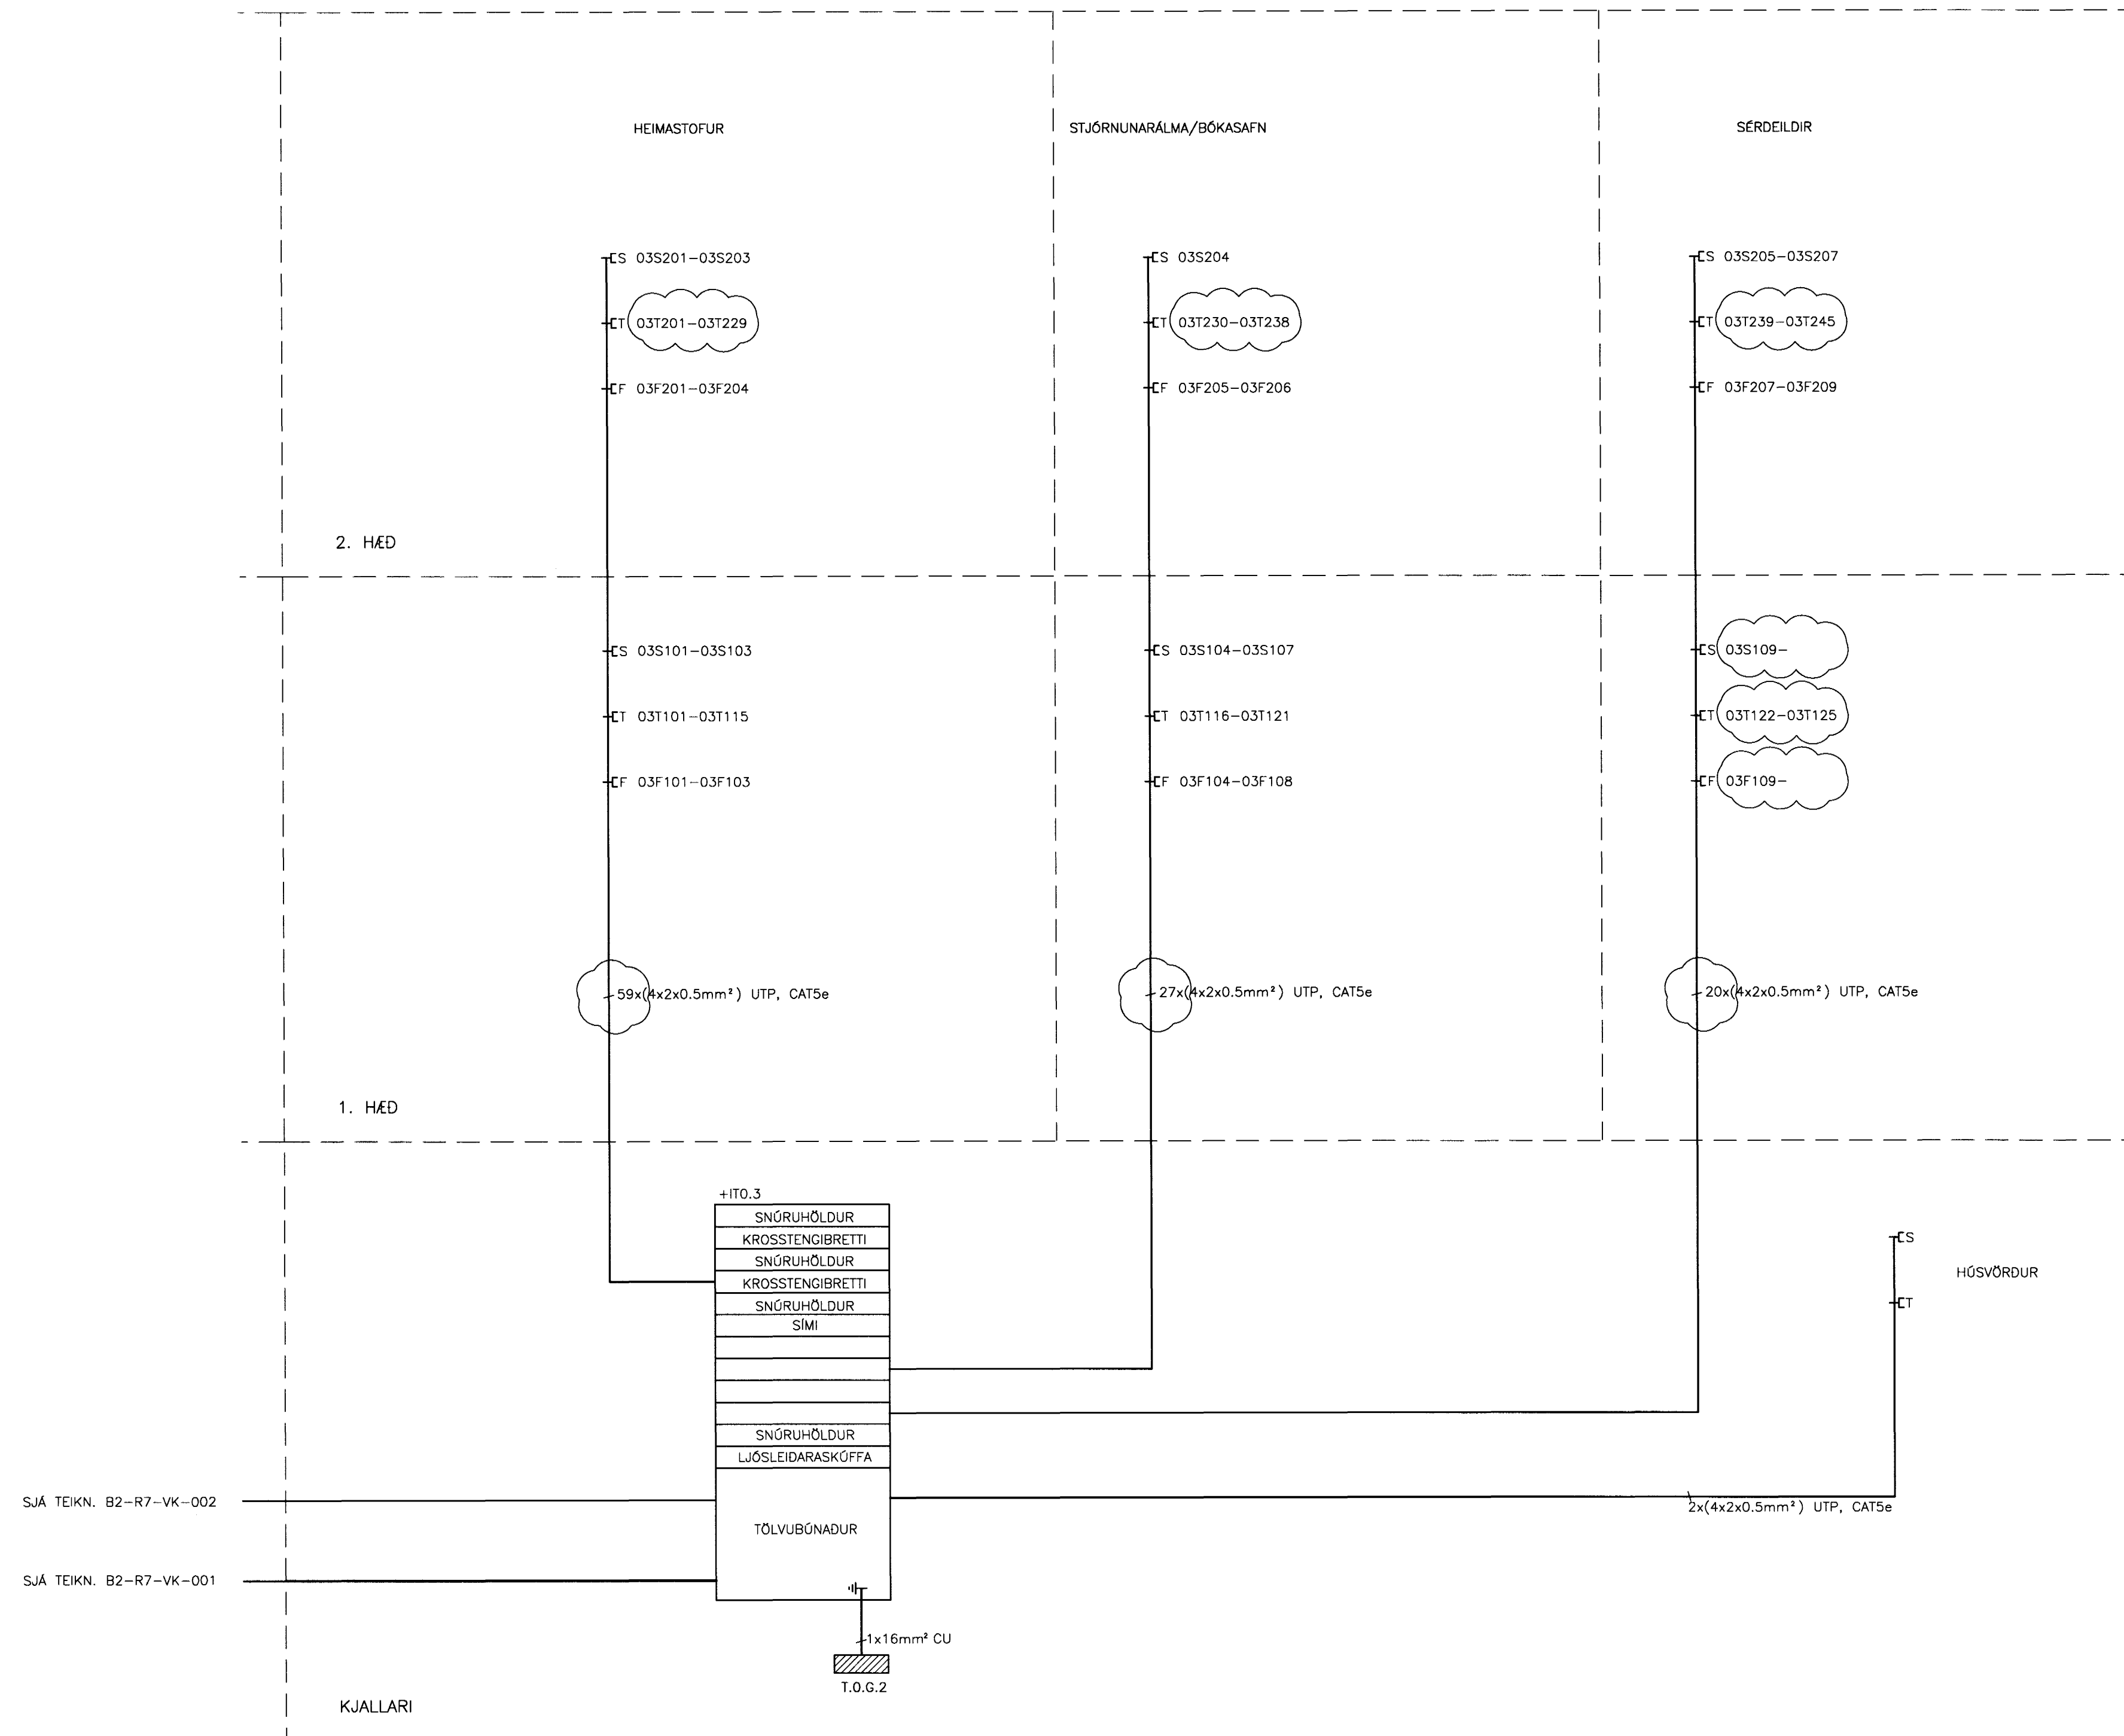

SKÝRINGAR:

FJARSKIPTALAGNAKERFI:

- ⌋ EINFALDUR FJARSKIPTATENGILL RJ-45, CAT5e
- ⌋² TVÖFALDUR FJARSKIPTATENGILL RJ-45, CAT5e
- T FJARSKIPTATENGILL FYRIR TÖLVU
- F FJARSKIPTATENGILL FYRIR ÝMISLEGT
- S FJARSKIPTATENGILL FYRIR SÍMA

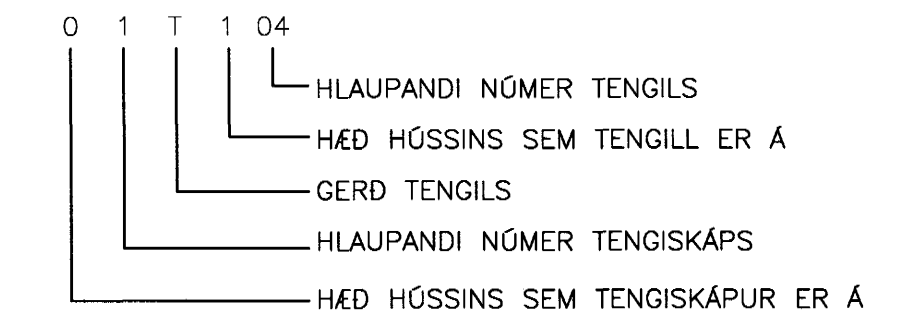


TENING RJA5 TENGLA:

RÖÐUN:

AT&T 258B

LITIR:

- PAR 1: BLÁTT/HVÍTT
- PAR 2: HVÍTT/APPELSÍNUGULT
- PAR 3: HVÍTT/GRÉNT
- PAR 4: HVÍTT/BRÚNT

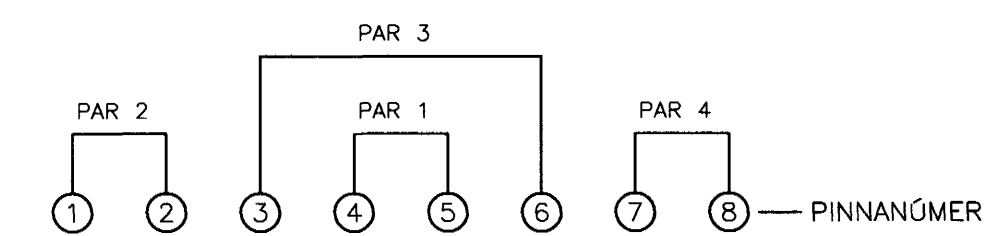


ATHUGASEMDIR:

STRENGIR SKULU VERA UTP CAT5e 4 PARA (8 VIRA) ÖSKERMAÐIR, MED SNÓNUM VIRAPÖRUM OG UPPFYLLA KRÖFUR UM 100 MBIT GAGNAFLUTNING

15/7/03 SC 071070-5069

B 07.07.03 BREYTING NÚMERA	JJ	LL
A 18.03.03 FJÖLGJAF TENGLA	JJ	LL
BR. DAGS. BREYTING	REIKN.	TEIKN.

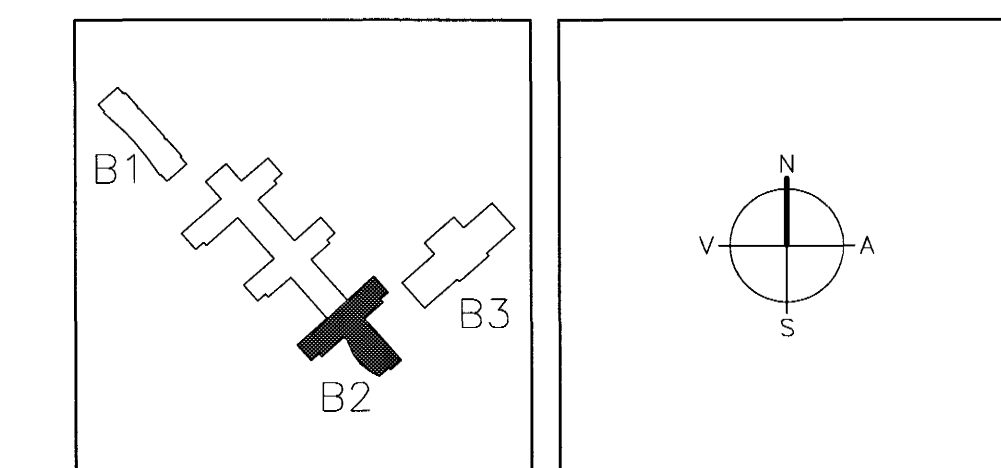

ARKITEKTAR
BERGSTADASTRÆTI 10, RVK.
sími: 551-1460, netfang: arkitekt@eholf.is

FINNUR BJÖRGVINSSON
HILMAR ÞÓR BJÖRNSSON
SIGRÍÐUR ÓLAFSDÓTTIR

LANDMÖTUN.
HANNAD/TEIKN. JJ/05
ATH: ÖS
SAMÞYKKT
KT. 110056-7789

EINAR E. SVEINSEN
INGIBJÖRG KRISTJÁNSDÓTTIR
MARGRÉT SIGURDARDÓTTIR

NETFLAVELDUR 6-200 KÓPAVOGUR - Sími: 554 5300 - Sími: 554 5300 - FAX: 554 5300 - NETFANG: landmotun@landmotun.is

VSÓ RÁDGJÖF
BORGARTÚNI 20, 105 REYKJAVÍK, SÍMI 565-9000, SÍMIBREYF 565-9010, NETFANG vs@vso.is

SÓLVANGSVEGUR 4
LÆKJARSKÓLI

RAFORKLIVIRKI
FJARSKIPTALAGNAKERFI
TÖLVU- OG SÍMALAGNIR
KERFISMYND

HANNAD/TEIKN. JJ/05
ATH: ÖS
SAMÞYKKT
KT. 110056-7789

KVARDI
VERKNR. 00258

REYKJAVÍK
TEIKN. NR. B2-R7-VK-003

15.05.2002
BR. B