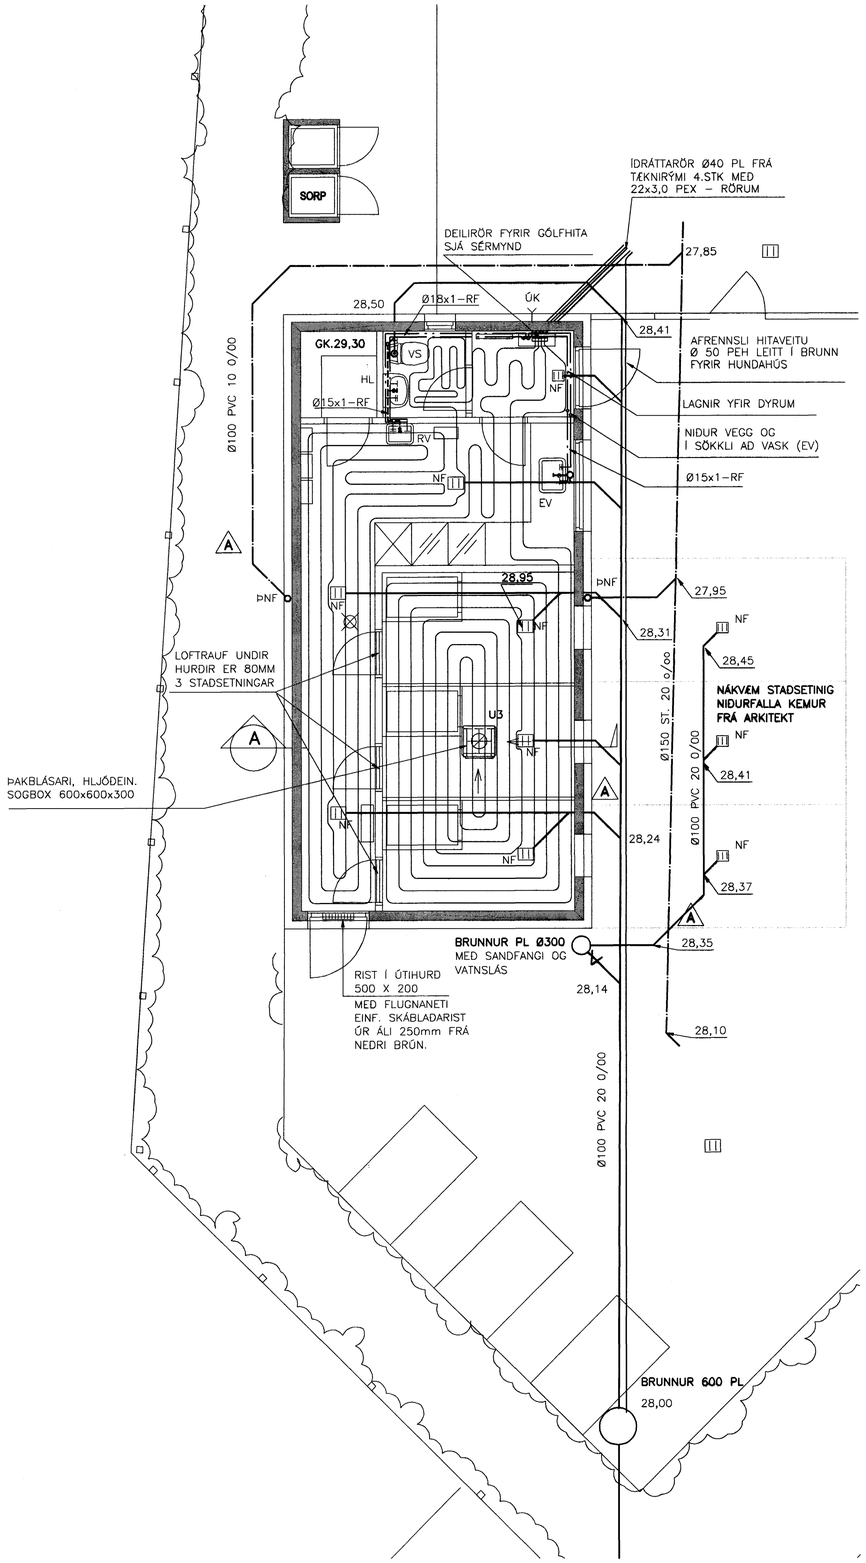

SNIÐ A
1:50

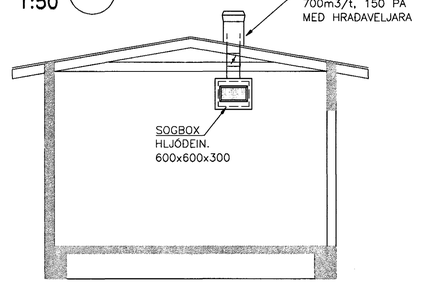

SKÝRINGAR :

HL	=	HANDLAUG
RV	=	RÆSTIVASKUR
ÚK	=	ÚTIKRANI (FROSTFRÍR)
VS	=	SALERNI
ÞNF	=	ÞAKNIÐURFALL
GNG	=	GÓLFNIÐURFALL MEÐ GEGNUMSTREYMI (NF.1.)
NF	=	NIÐURFALL
U3	=	ÚTSOGSRIST 400x200

HEITT NEYSLUVATN
KALT NEYSLUVATN
FRÁRENNSLI
REGNVATN
ÍDRÁTTARÖR

GÓLFHITAGRIND

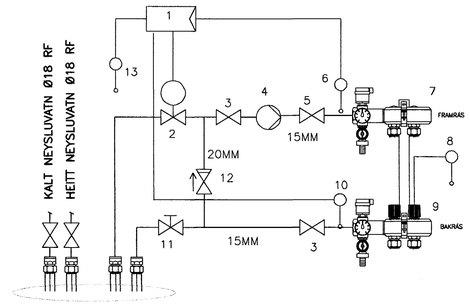

Ø22 PEX–RÖR Í Ø40 4.STK. ÍDRATTARÖRI FRÁ TÆKNIRÝMI

SKÝRINGAR VIÐ VATNSLÖGN:

- RYÐFRÍAR ÞUNNVEGGJA PÍPUR NO.1.4401 SKV. B5316 S.16
- PÍPUR SKAL EINANGRA MEÐ 20 mm HÓLKUM ÚR ÓBRENNANLEGU EFNI.
- MESTA FJARLÆGÐ MILLI PÍPUUPPHENGJA MÁ VERA 2 m.

- REYNSLUÞRÝSTINGUR ER 1000 kPa
- FRÁGANGUR LAGNA SKAL VERA Í SAMRÆMI VIÐ GILDANDI STAÐLA OG REGLUGERÐIR.

- TENGILAGNIR AÐ ÞRIFATÆKJUM SKULU VERA ø15 NEMA ANNAÐ SÉ TEKIÐ FRAM.

SKÝRINGAR:

1. STJÓRNSTÖÐ T.D. DANFOSS ECL COMFORT 2000 230VAC SEM ER VEÐURSTÖÐ MEÐ P30 KORTI OG STJÓRNAR FRAMRÁSARHITA (6) EFTIR ÚTIHITA (13). STILLA SKAL FRAMRÁSARHITA (6) Á 50°C ÞEGAR ÚTIHITI ER –15°C.

2. STJÓRNLOKI DANFOSS KV=0,5 NC SEM TENGIST (1) ø15
3. STOPPLOKI ø15
4. DÆLA 0,15 L/S, 4mVS ÞREPASTÝRÐ T.D. GRUNDFOS
5. STOPPLOKI ø15
6. FRAMRÁSAHITASKYNJARI DANFOSS TENGIST (1)
7. DEILIGRIND FYRIR GÓLFGEISLASLÖNGUR MEÐ 2 STÚTUM, STILLILOKUM (RENNSLISGLÓS I/h) OG STILLT SKV. STILLITÖFLU
8. VEGGHITASKYNJARI Í HVERJU RÝMI 230VAC AF/Á STILLI T.D. DANFOSS.
9. DEILIGRIND FYRIR GÓLFGEISLASLÖNGUR MEÐ 2 STÚTUM, STJÓRNLOKUM (230VAC) SEM TENGJAST VEGGITASTILLUM (8)
10. BAKRÁSARHITASKYNJARI DANFOSS TENGIST (1)
11. STILLILOKI ø15
12. EINSTEFNULOKI Ø20

GÓLFHITALAGNIR

- PÍPUR SKULU VERA PEX–PLASTRÖR MEÐ SÚREFNISÞÉTTU LAGI
- Ø20x2,0 PÍPUR SKULU ÞOLA A.M.K. 60°C VIÐ 1000 kPa MIÐAÐ VIÐ STÖÐUGT ÁLAG Í 50 ÁR
- TENGISTYKKI SKULU VERA AF VIÐURKENNDRI GERÐ MEÐ STYRKTARHÓLK Í ENDA PÍPU.

Samþykkt þann 27 NÓV. 2003
Byggingafulltrúinn í Hafnarfirði
F.h. Sigurbjartur Halldórsson

SKÚTAHRAUN 6, HAFNARFIRÐI

HITA -OG HREINLÆTISLAGNIR
GRUNNMYND, LEITARHUNDAR

C: 14.03.04. VEGNA LOFTRÆSINGAR
B: 14.02.02. VEGNA NIÐURFALLA Í ÚTISTÍUR
Breyting: A: 02.10.01. VEGNA FRÁRENNSLIS HEIMÆÐAR

VSB VERKFRÆÐISTOFA

Samþ.: Björn Gústafsson — Kt.: 180550–4889
Hannað: EB
Mkv: 1:50 — Teiknað: EBÁLÁ — Yfirfarið:
Dags: 16.03.01 — Nr: 00812-P30C

BÆJARHRAUNI 20 ◦ 220 HAFNARFJÖRÐUR
SÍMI 585-8600 ◦ FAX 585-8610
Netfang: vsb@veb.is, kt:710795-2999