


SKÚTAHRAUN 6 HAFNARFIRÐI.

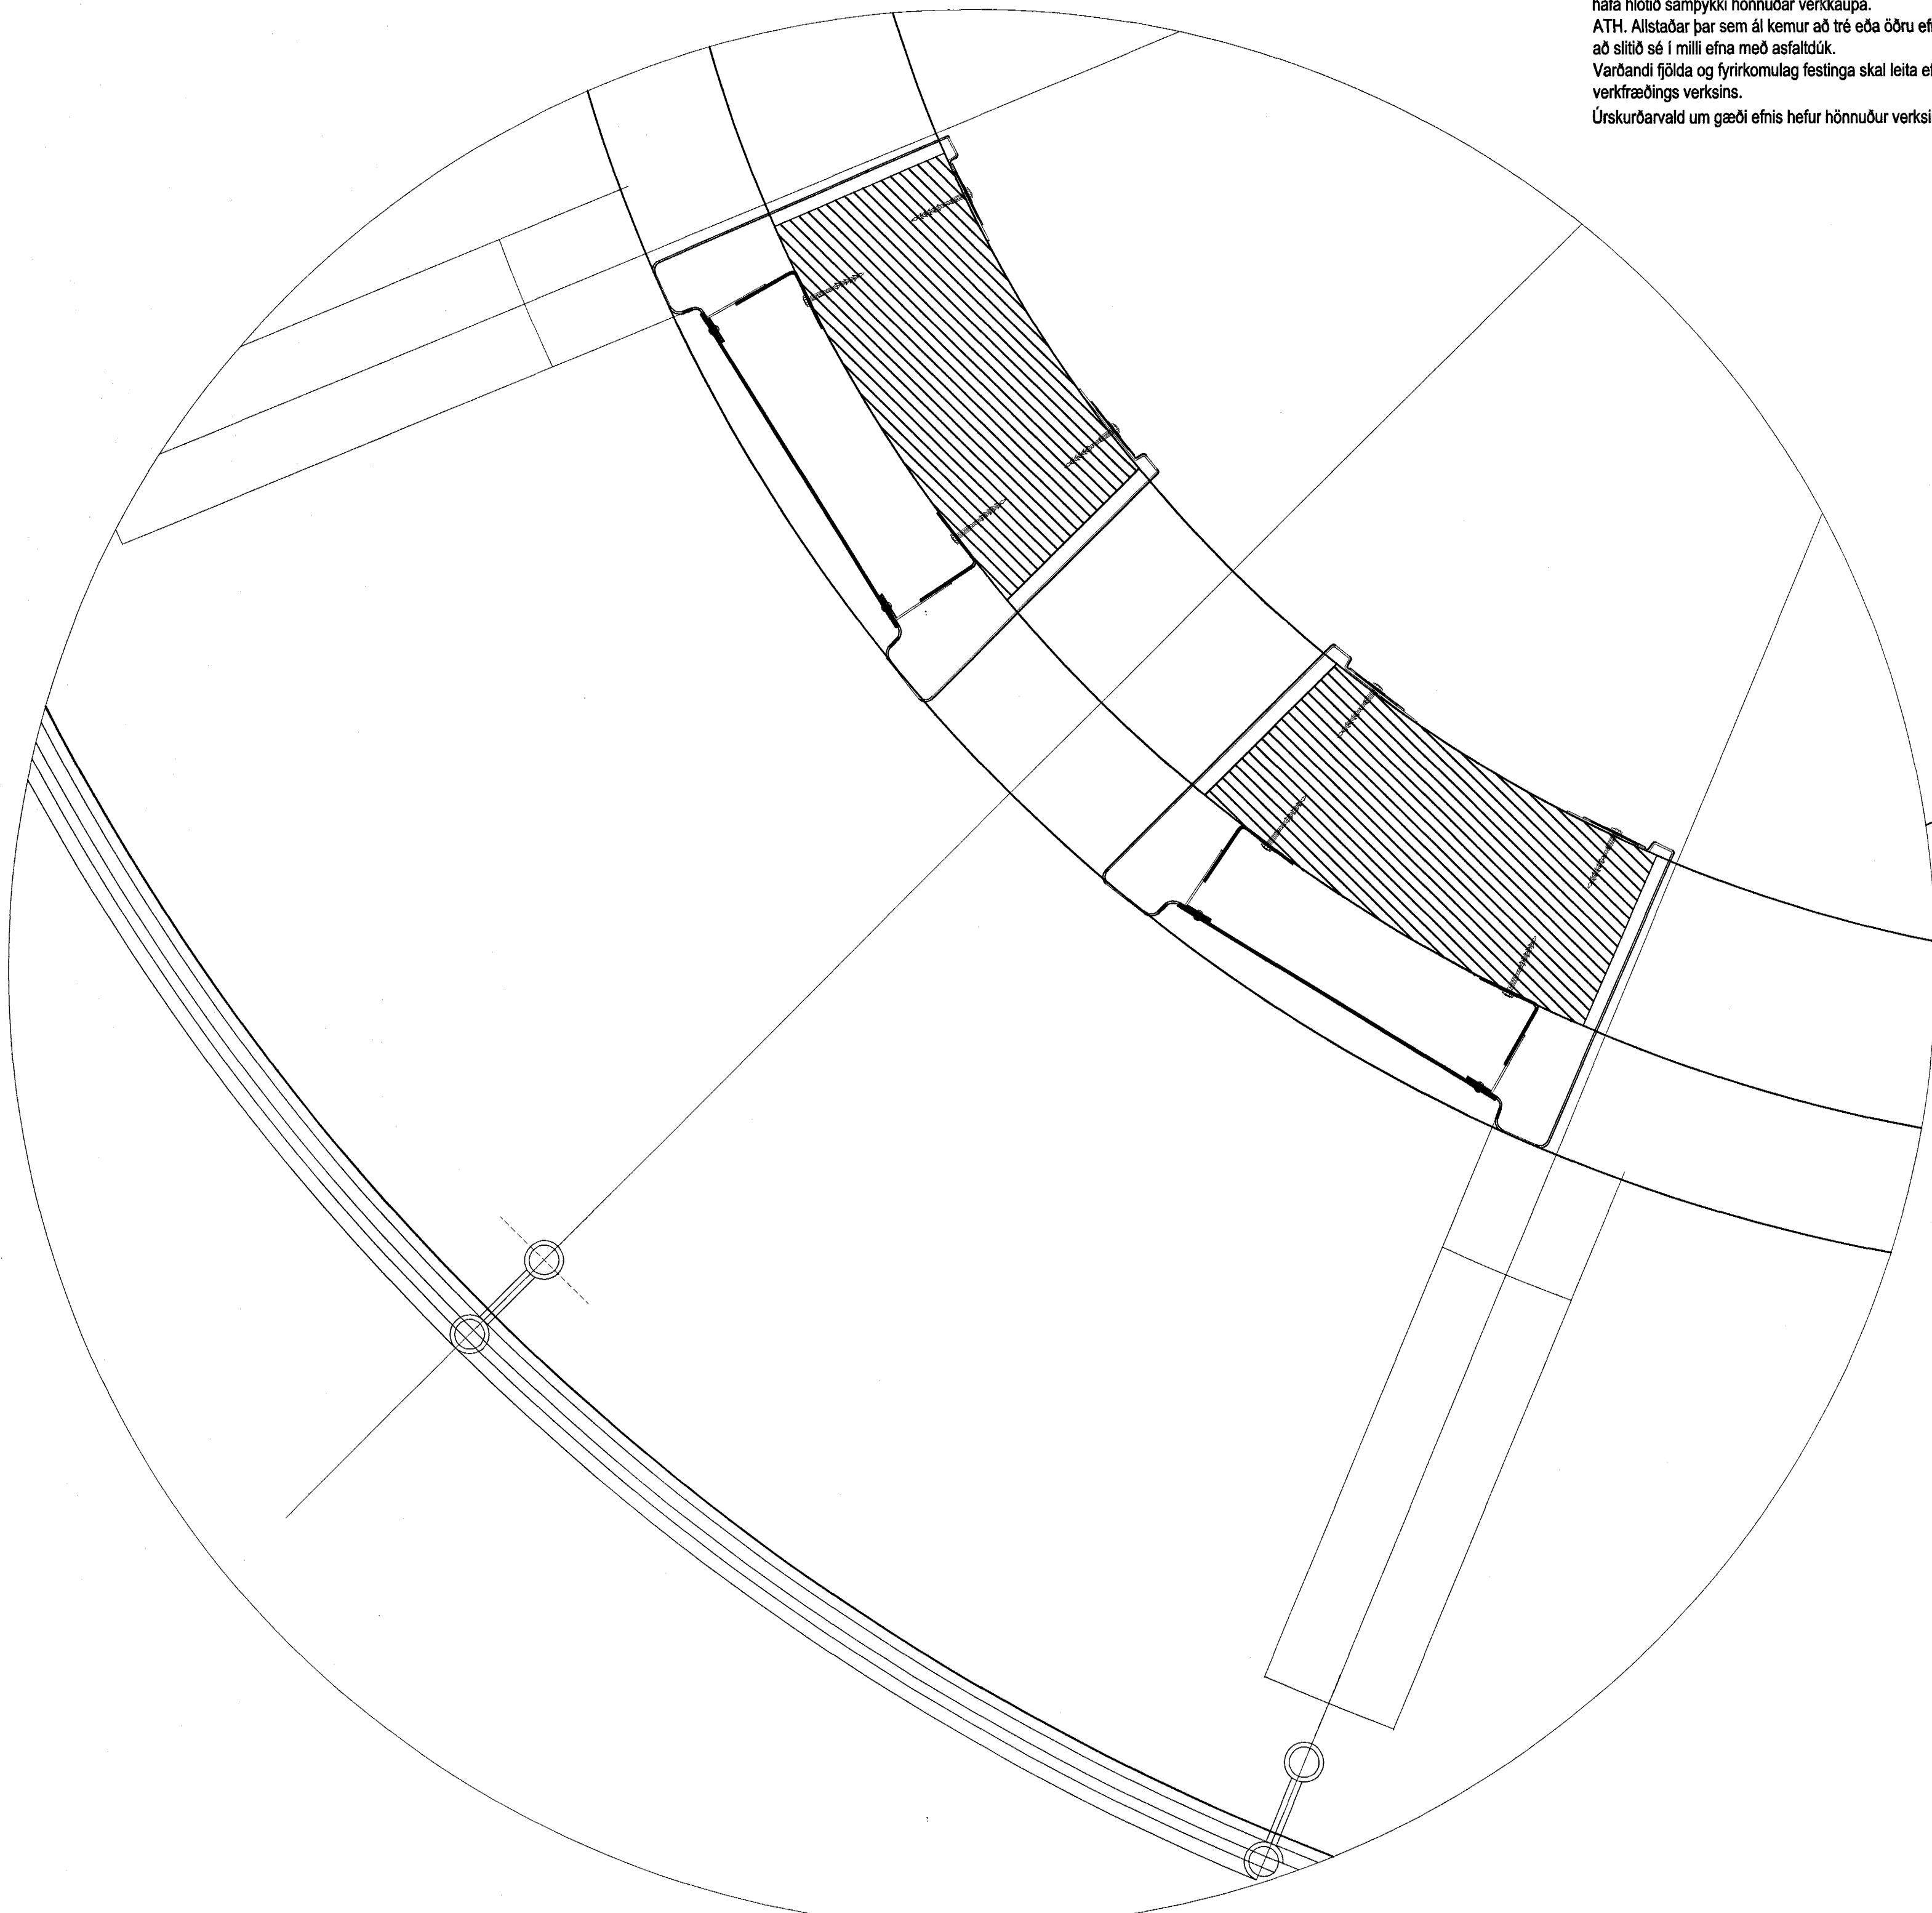


DEILIMYND. MKV. 1:5.

LÓÐRÉTT DEILI SÖKKULL OG ÚTVEGGUR Í TURNI.
MKV. 1:20.


Frágangur veggja að utan (SLÉTTPLÖTUKLÆDNING/ALKLÆDNING):
Á steyptan vegg er fest álvinklum að viðurkenndri gerð sjá sérhlutamynnidir af festingum.
Við vinkla er fest álleidurum af viðurkenndri gerð.
Við vinkla er fest álleidurum af viðurkenndri gerð.
Áður en sléttplötklaðning er fest skal festa og ganga frá flasningum, sem koma skulu við brúr og op, sjá teikningu.
Á á-leiðara og á-flasningar skal hnoða fastri sléttplötklaðningu, klæðningin skal vera í staðnum og formum eins og sýnt er á úttísteikningu.

Allar festingar og allt efni skal vera að viðurkenndri gerð og skulu hafa hlító samþykti hönnuðar verkkaupa.
ATH. Allstadar þar sem á kemur að tré eða öðru efni skal tryggt að slið sé í milli efna með asfaldtúk.
Vardandi fjöldi og fyrirkomulag festinga skal leita eftir samþykti verkfræðings verksins.
Úrskurðarvald um gæði efnis hefur hönnuður verksins.

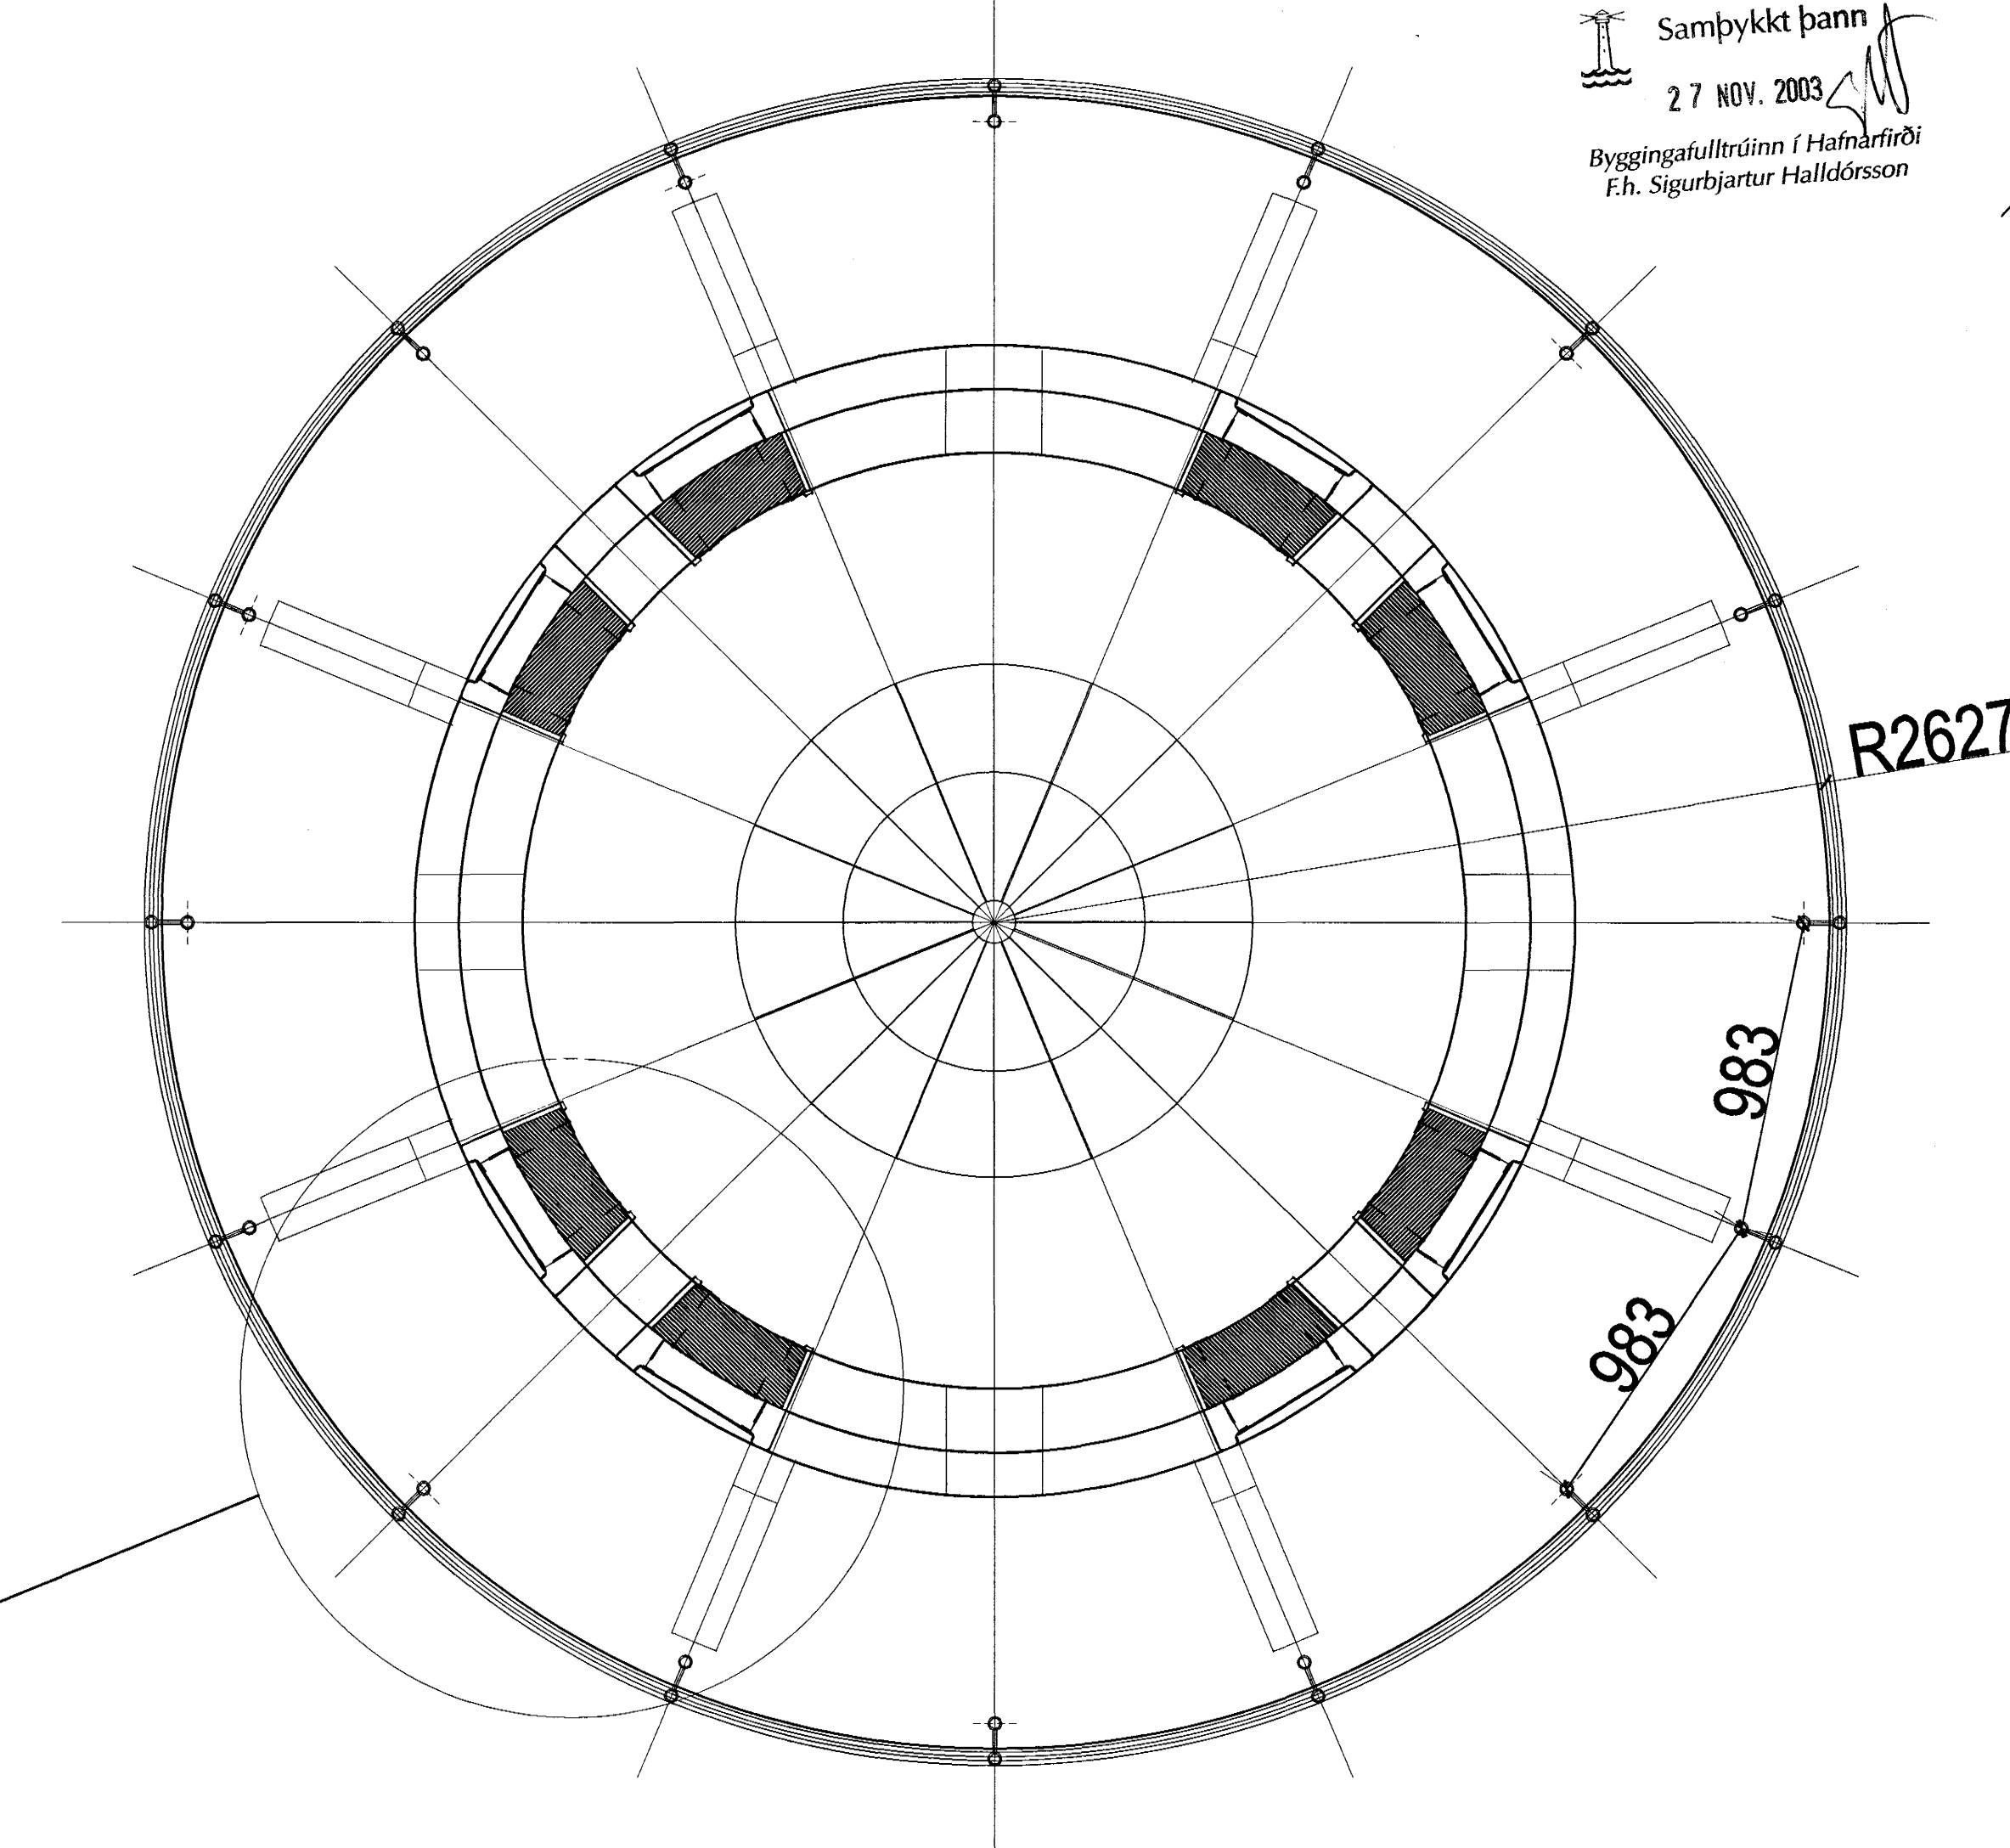

GRUNNMYND TURN. MKV. 1:20.

Frágangur veggja að utan (SLÉTTPLÖTUKLÆDNING/ALKLÆDNING):
Á steyptan vegg er fest álvinklum að viðurkenndri gerð sjá sérhlutamynnidir af festingum.
Við vinkla er fest álleidurum af viðurkenndri gerð.
Við vinkla er fest álleidurum af viðurkenndri gerð.
Áður en sléttplötklaðning er fest skal festa og ganga frá flasningum, sem koma skulu við brúr og op, sjá teikningu.
Á á-leiðara og á-flasningar skal hnoða fastri sléttplötklaðningu, klæðningin skal vera í staðnum og formum eins og sýnt er á úttísteikningu.
Allar festingar og allt efni skal vera að viðurkenndri gerð og skulu hafa hlító samþykti hönnuðar verkkaupa.
ATH. Allstadar þar sem á kemur að tré eða öðru efni skal tryggt að slið sé í milli efna með asfaldtúk.
Vardandi fjöldi og fyrirkomulag festinga skal leita eftir samþykti verkfræðings verksins.
Úrskurðarvald um gæði efnis hefur hönnuður verksins.

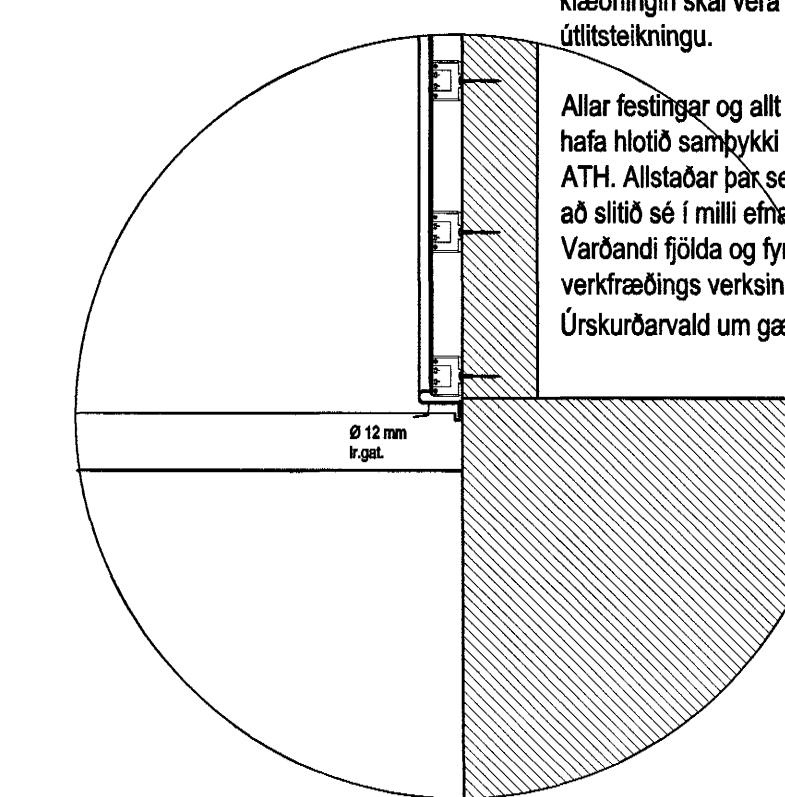

Þessi teikning kemur í staðin fyrir
eldri teikningu.
Þar sem gert var ráð fyrir
flísaklæðningu.

SKÚTAHRAUN 6 HAFNARFIRÐI.

Sigurður Þorvarðarson byggingafræðingur bfi.
Teiknistofan Strandgötu 11 220 Hafnarfirði.
STH. teiknistofan ehf. kt. 510298-2769. Kt. aðalhönumáðar: 141250-4189.
Sími: 5651510. Netfang: teiknistofan@islandia.is

Skýringar:	Séruppráttar.
Teikning:	Klæðning á turn.
Mælikvarði:	1 : 20 / 1:5
Undirskrift:	12/11 03 Sæð
Blað nr.:	STH-035v. Breytt teikning Dagsetning: 12 janúar 2001.
	Breytt: Klæðingu breytt í sléttplötuklæðingu. 27-03-2001 Sp
Athugasemdir:	