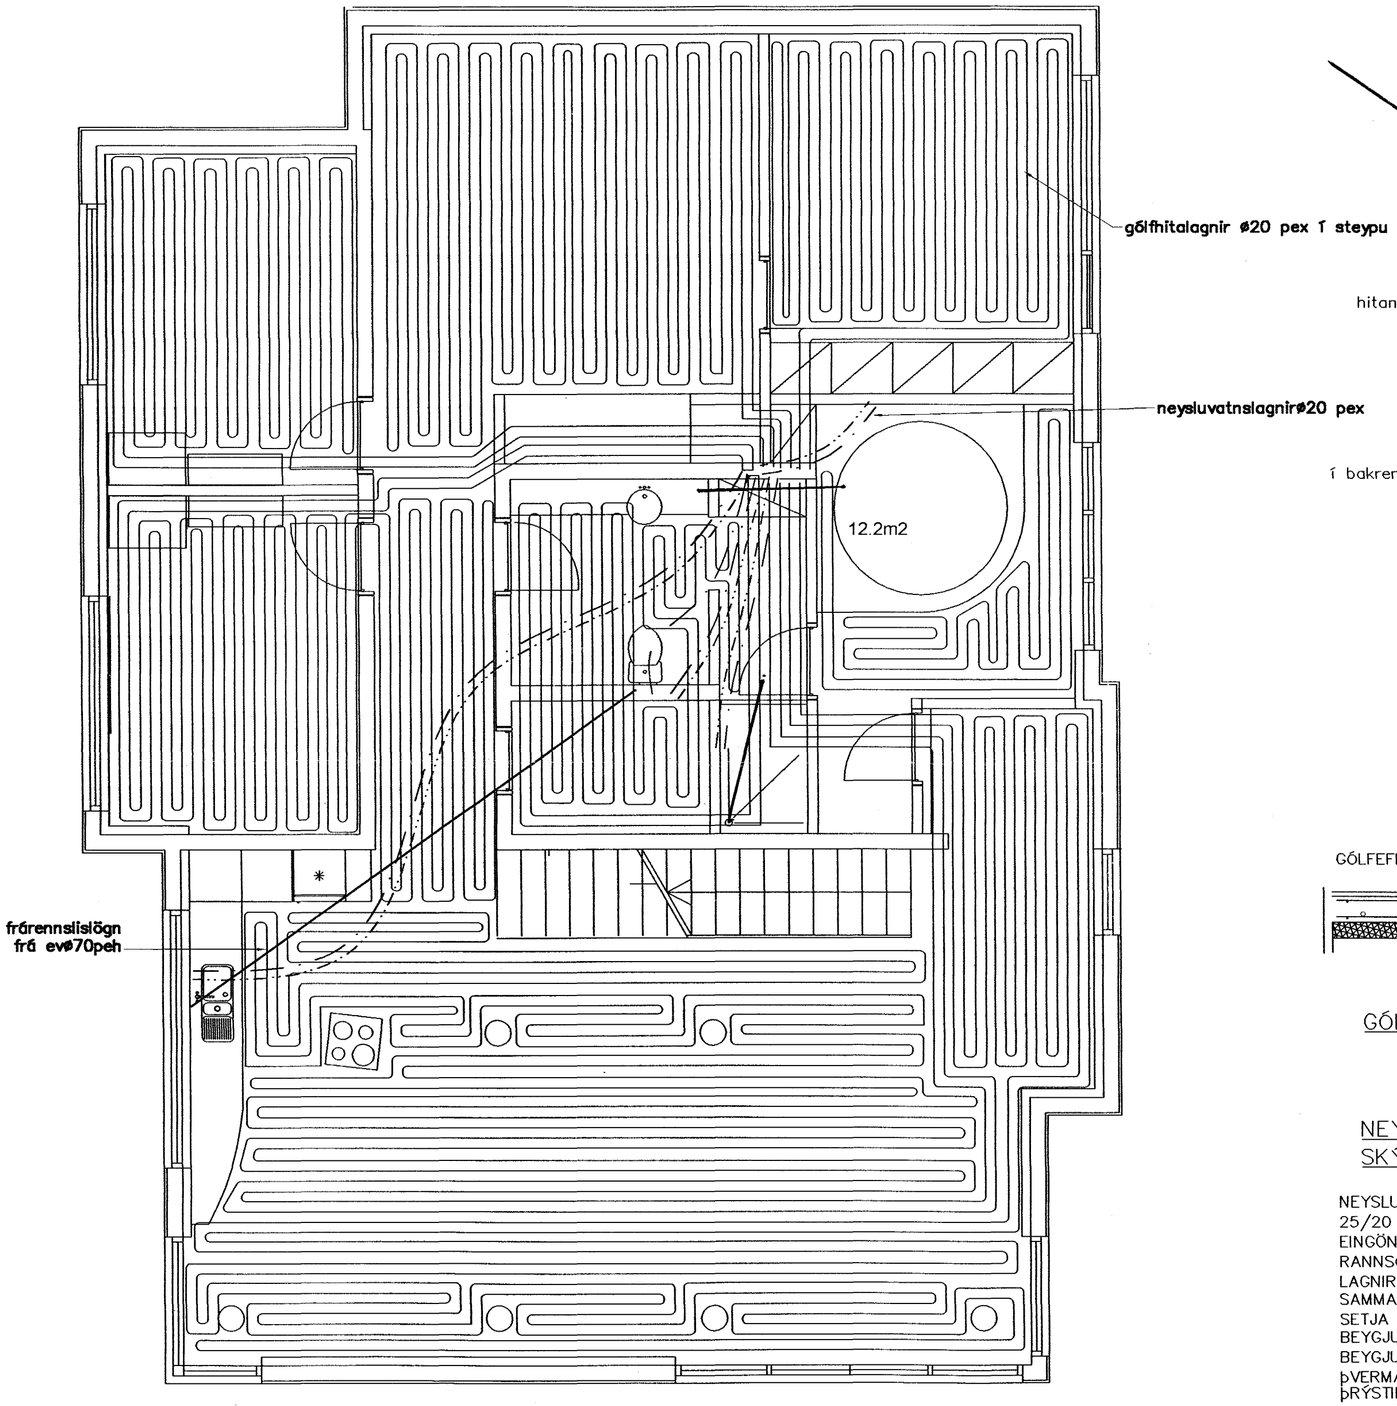

grunnmynd 1/50

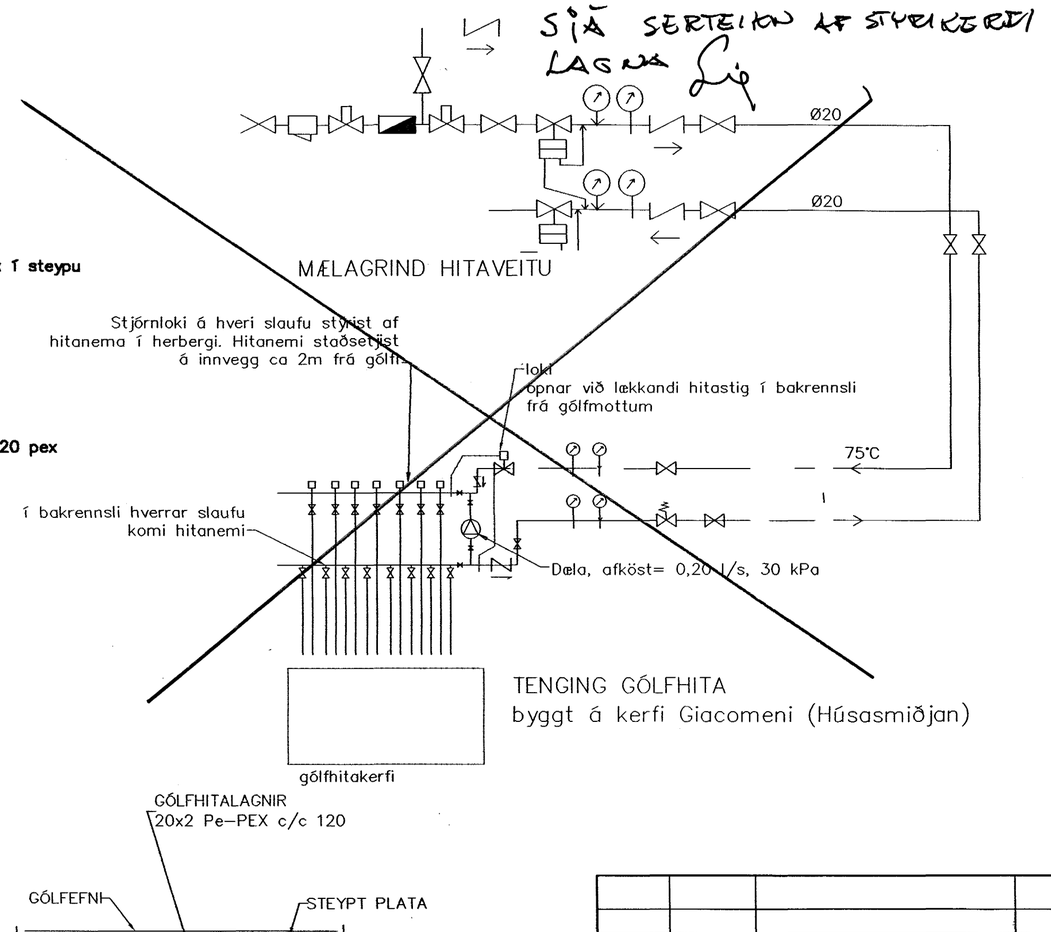

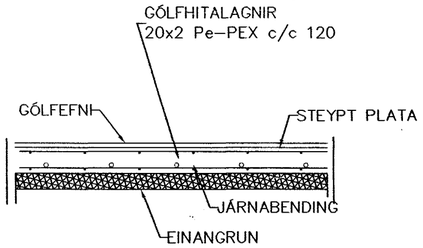

GÓLFHITI SNIÐ, 1:20

Byggingafulltrúi Hafnarfjarðar
Afgreitt þann
28 JUNI 2001
VG

NEYSLUVARNSLAGNIR
SKÝRINGAR

NEYSLUVATNSLAGNIR ERU PEX 15x2,5 Í ÍDRATTARRÖRUM 25/20
EINGÖNGU SKAL NOTA LAGNAEFNI VIÐURKENNT AF RANNSÓKNARSTOFNUN BYGGINGARIÐNAÐARINS.
LAGNIR, TENGIDÓSIR OG DEILIGRINDUR SKULU VERA FRÁ SAMMA FRAMLEIÐANDA OG PASSA SAMAN.
SETJA SKAL FESTINGAR Á LAGNIR c/c 150 cm, VIÐ BEYGJUR SKAL SETJA 3 FESTINGAR.
BEYGJURADÍUS SKAL ÁVALLT VERA STÆRRI EN 5 * YTRA ÞVERMÁL PÍPNA.
ÞRÝSTIPRÓFUN Á PLASTLÖGNUM SKIPTIST Í 2 LOTUR FYRRI LOTA ER FRAMKVÆMD Í 1 KLUKKUSTUND OG ER ÞRÝSTINGUR 15 BAR FYRIR NEYSLUVATN.
SEINNI LOTAN ER GERÐ Í BEINU FRAMHALDI AF FYRRI LOTU OG SAMI ÞRÝSTINGUR NOTAÐUR SEINNI LOTA SKAL STANDA Í 2 KLUKKUSTUNDIR.
FYLLA SKAL ÚT PRÓFUNARBLAÐ SEM SÝNIR NIÐURSTÖÐUR PRÓFUNAR.

SKÝRINGAR

INNSTEYPTAR GÓLFHITALAGNIR ERU 20x2 Pe-PEX 0,6 MPa, 60°C.
STEYPUHULA YFIR LÖGNUM MIN 30 MM

Br.	Dags.	Eðli breytinga	Sign

Klukkuberg 28 Hafnarfirði

gólfhitalagnir

mæliv: 1:50 of 1:20

S.C. 071070-5069

DAGS. júní 2001

VERK NR. 2110

TEIKN. NR. 02-02

HANNAÐ SIG. ÞORLEIFSS. KT. 241148-3009

TEIKNAÐ

YFIRFARIÐ

TÆKNIÞJÓNUSTA SIGURÐAR ÞORLEIFSSONAR ehf
STRANDGÖTU 11 220 HAFNARFIRÐI
SÍMI 555-4255 FAX 565-2875
E-mail taeknithjonusta@islandia.is
kt: 440693-2539