

**SKÝRINGAR:**

Mál og málsetningar

Stærðir lagna og brunna eru í millimetrum [mm] en hæðarkötur í metrum [m].  
Hæðarkötur lagna og brunna eru mældir við hæð í rennslisbotni.  
Hallir á lögnum er gefinn upp í prómillum [o/oo].

Efni

Frärennslislagnir undir botnplötu skulu vera PVC-plaströr ≥ 100 mm í þvermál. Frärennslislagnir í jörðu utan sökkuls skulu vera stein- eða PVC-plaströr ≥ 100 mm í þvermál.  
Frärennslislagnir ofan botnplötu skulu vera PP-plaströr.  
Niðurföll í lög og bílgeymslu séu með sandlås.

Frágangur lagna

Frágangur lagna skal vera skv. ÍST 65 og ÍST 68.  
Grafa skal fyrir lögnum og brunnum í fullþjappað fyllingarefni og fylla undir og yfir með a.m.k. 150 mm af finum sandi og þjappa vel en gætlega.  
Lagnirnar skulu liggja á belgnum en ekki á múlfum. Allar lagnir skulu vera beinar en beygjur og greinar gerðar með þar til gerðum beygju- og greinastykkjum.



A.T.H.

Eldri frärennslislögn að húsi er aftengd.

Staðsetning hreinlætistækja sjá grunnmynd arkitekta.

- Frärennslislögn
- - - - - Regnvatnislögn
- · - · - Jarðvatnislögn (Dren)
- · · · · Jarð og regnvatnislögn
- · · · · Affall hitaveitu

- VS Vatnssalerni
- HL Handlaug
- SB Steypibað
- GN Gólfniðurfall
- GNG Gegnumstreymisniðurfall
- ÞV Þvottavél
- UV Uppþvottavél
- EV Eldhúsvaskur
- SV Skolvaskur
- BR Holræsabrunnur
- BK Hæð & brunnsbotni (rennslisbotni)
- ÞN Þakniðurfall
- SN Svalaniðurföll
- GH Gólfhæð húss
- LV Lögn í vegg eða í einangrun
- ST Steinrör
- NF Niðurfall
- PEH Palströr (Polyetylen)
- PVC Plaströr (Polyvinilkloríð)
- PP Plaströr (Polypropylen)
- Vatnsheimæð Ø32 í Ø50 ídráttarröri

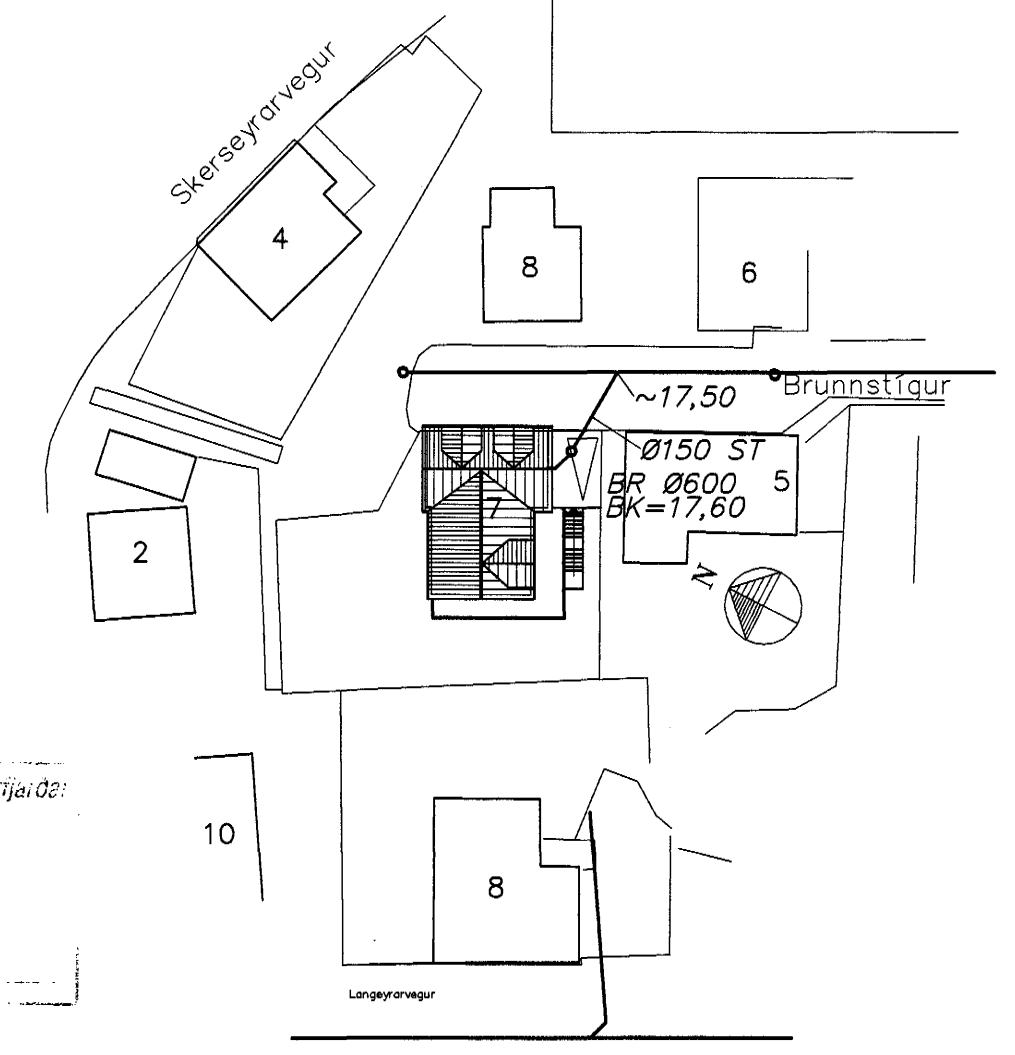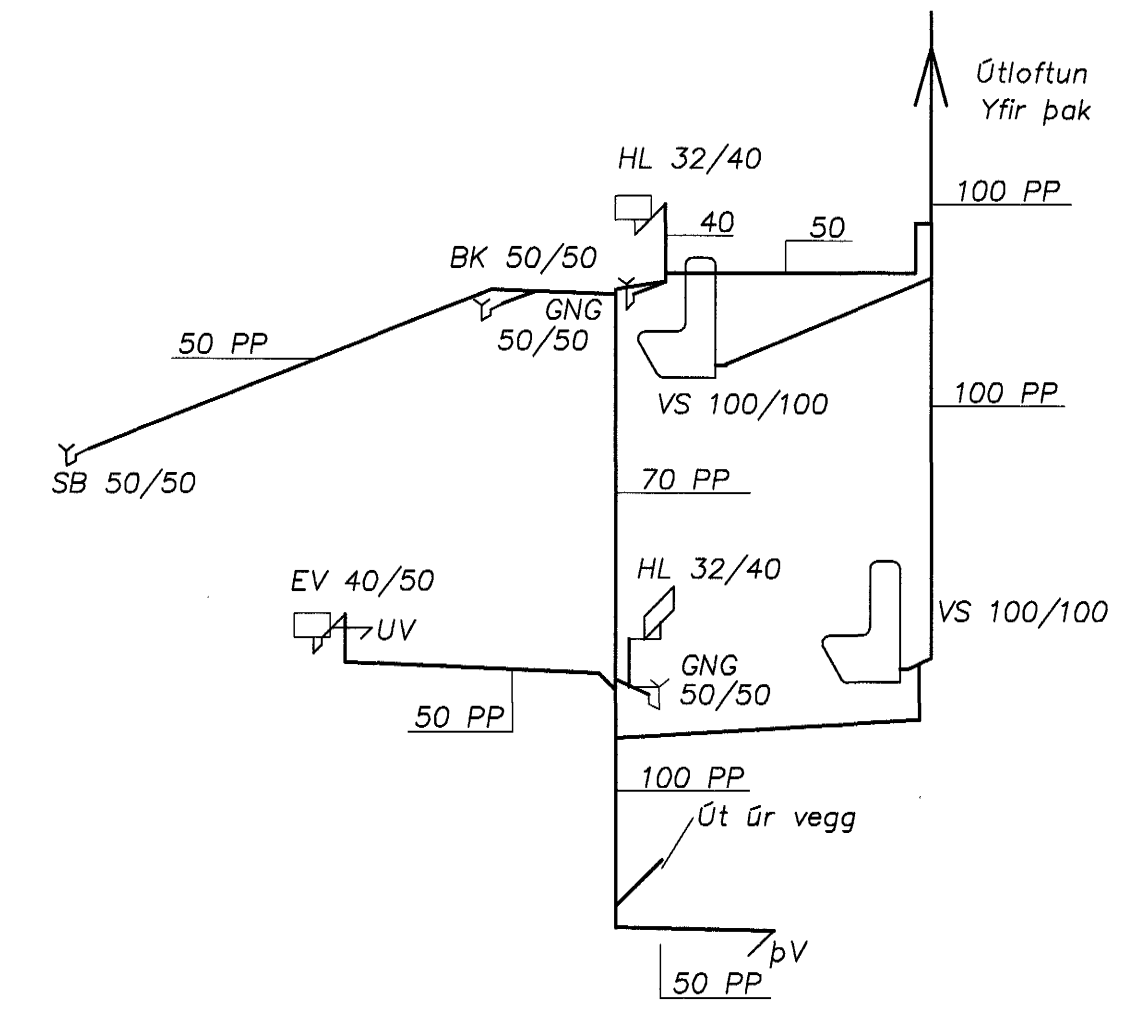

Byggingafræðingur  
Alfreidur Þani  
24 JULI 2001  
VG

*Páll Björnsson*  
dags 02.07.01  
Breyting Frärennslí frá húsi

Strendingur ehf.  
Verkfæðipjónusta  
Reykjavíkvegur 68 - 220 Hafnarfirður  
Sími 565 5646, Fax 565 5641  
hannað: PVG mál 2000  
teiknað: JH mál 2000  
Hafnarfirði 2/2-01  
Pétur Vilberg Guðnason kt.051163-2739

Brunnstigur 7, Hafnarfirði  
Frärennslislögn  
Grunnmyndir, rúmmynd og afstaða  
dagsetning: feb. 2001  
telkn. nr: 201  
málkvæði: 1:50, 1:500 A1