


ATH!
UM NÁKVÆMA STAÐSETNINGU
Á GÖTUNIÐURFÖLLUM, SJÁ NÁNAR
Á LÓDATEIKNINGU ADALHÖNNUDAR.

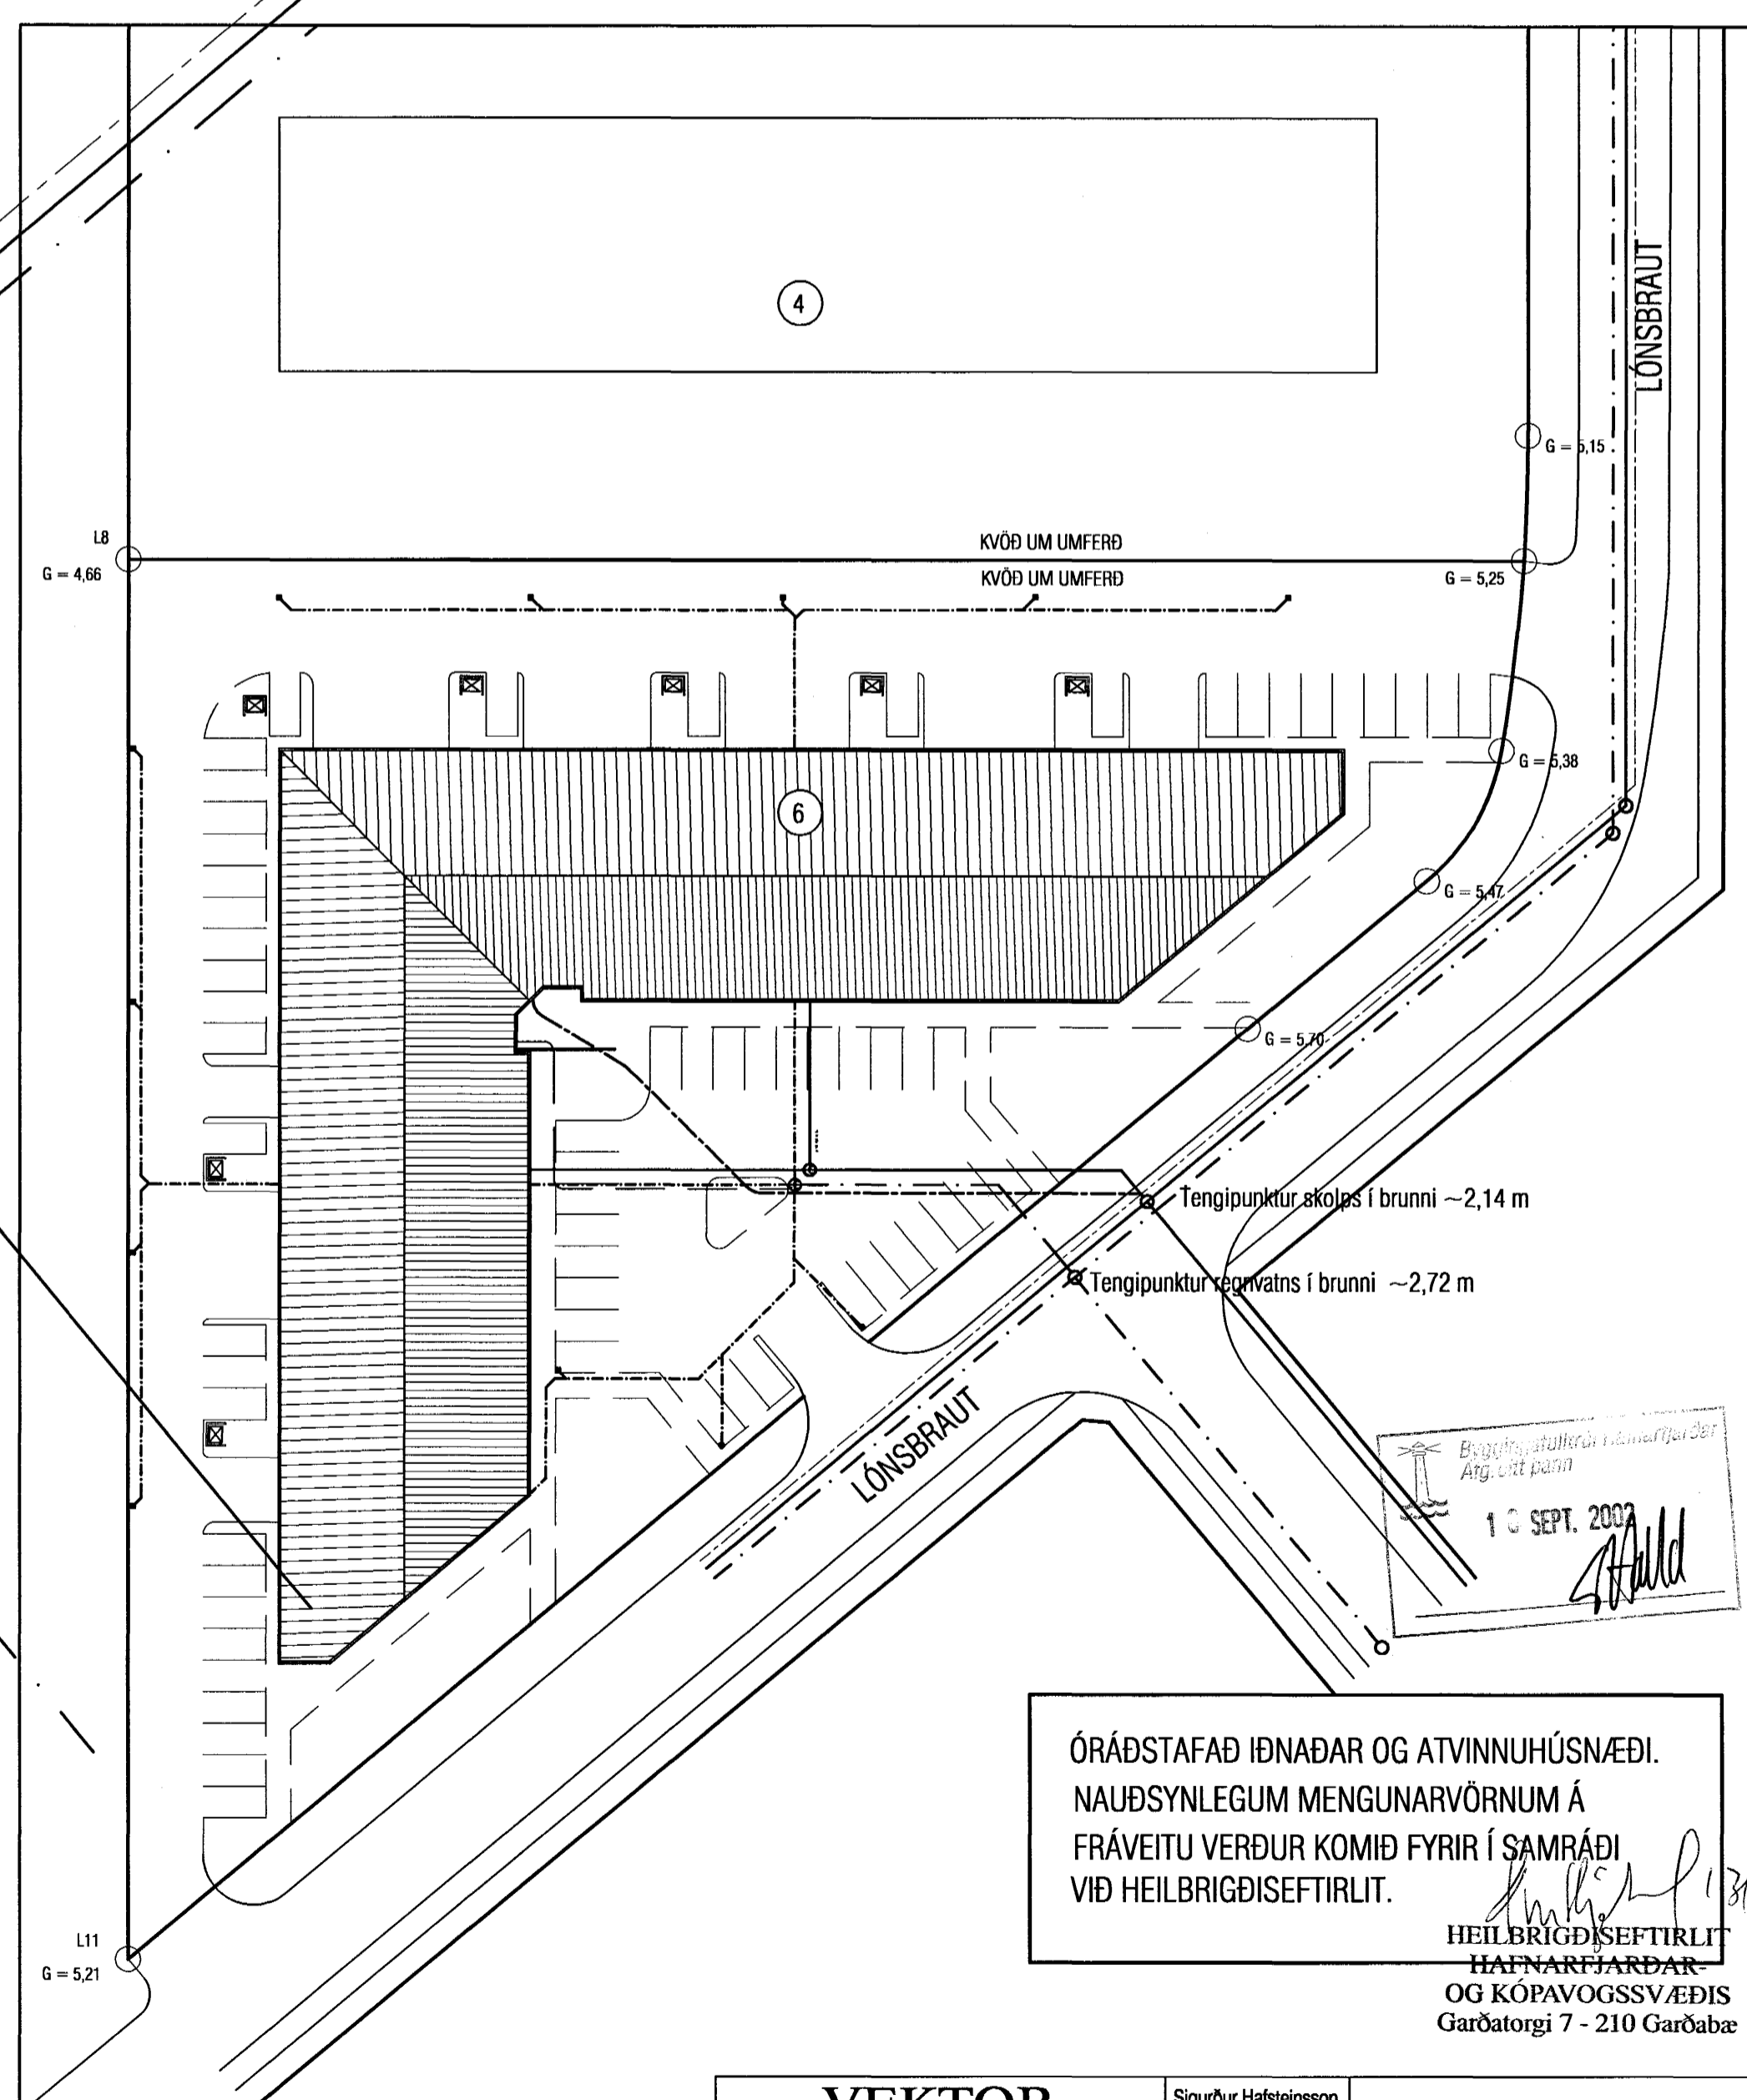

ÓRÁDSTAFAD IBNAÐAR OG ATVINNUHÚSNÆÐI.
NAUBSÝNLEGUM MENGNARVÖRNUM Á
FRÁVEITU VERÐUR KOMIÐ FYRIR Í SAMRÁÐI
VIÐ HEILBRIGÐISEFTIRLIT.

HEILBRIGÐISEFTIRLIT
HAFNARFIRÐI
OG KÓPAVOGSSVÆÐIS
Garðatogi 7 - 210 Garðabæ

VEKTOR - hönnun og ráðgjöf - Nýbýlavegji 6, 200 Kópavogi.		Sigurður Halsteinnsson Byggingstækniráðgjafi Sími: 554-6650 Fax: 554-6669
Lega inntakskil og tenging í götu		1. 5.09.2002
Tel.nr. / Símanúmer	Teikn. nr. / Samþykkt	Dags.
Hannað VB		Teiknað VB/FSK
Dagsetning 13.05.02	Verk nr. B-01-05-18	Málbúmeri 1:200/1:500

LÖNSBRAUT 6, HAFNARFIRÐI
FYRIRLITSMYND OG AFSTÖÐUMYND