
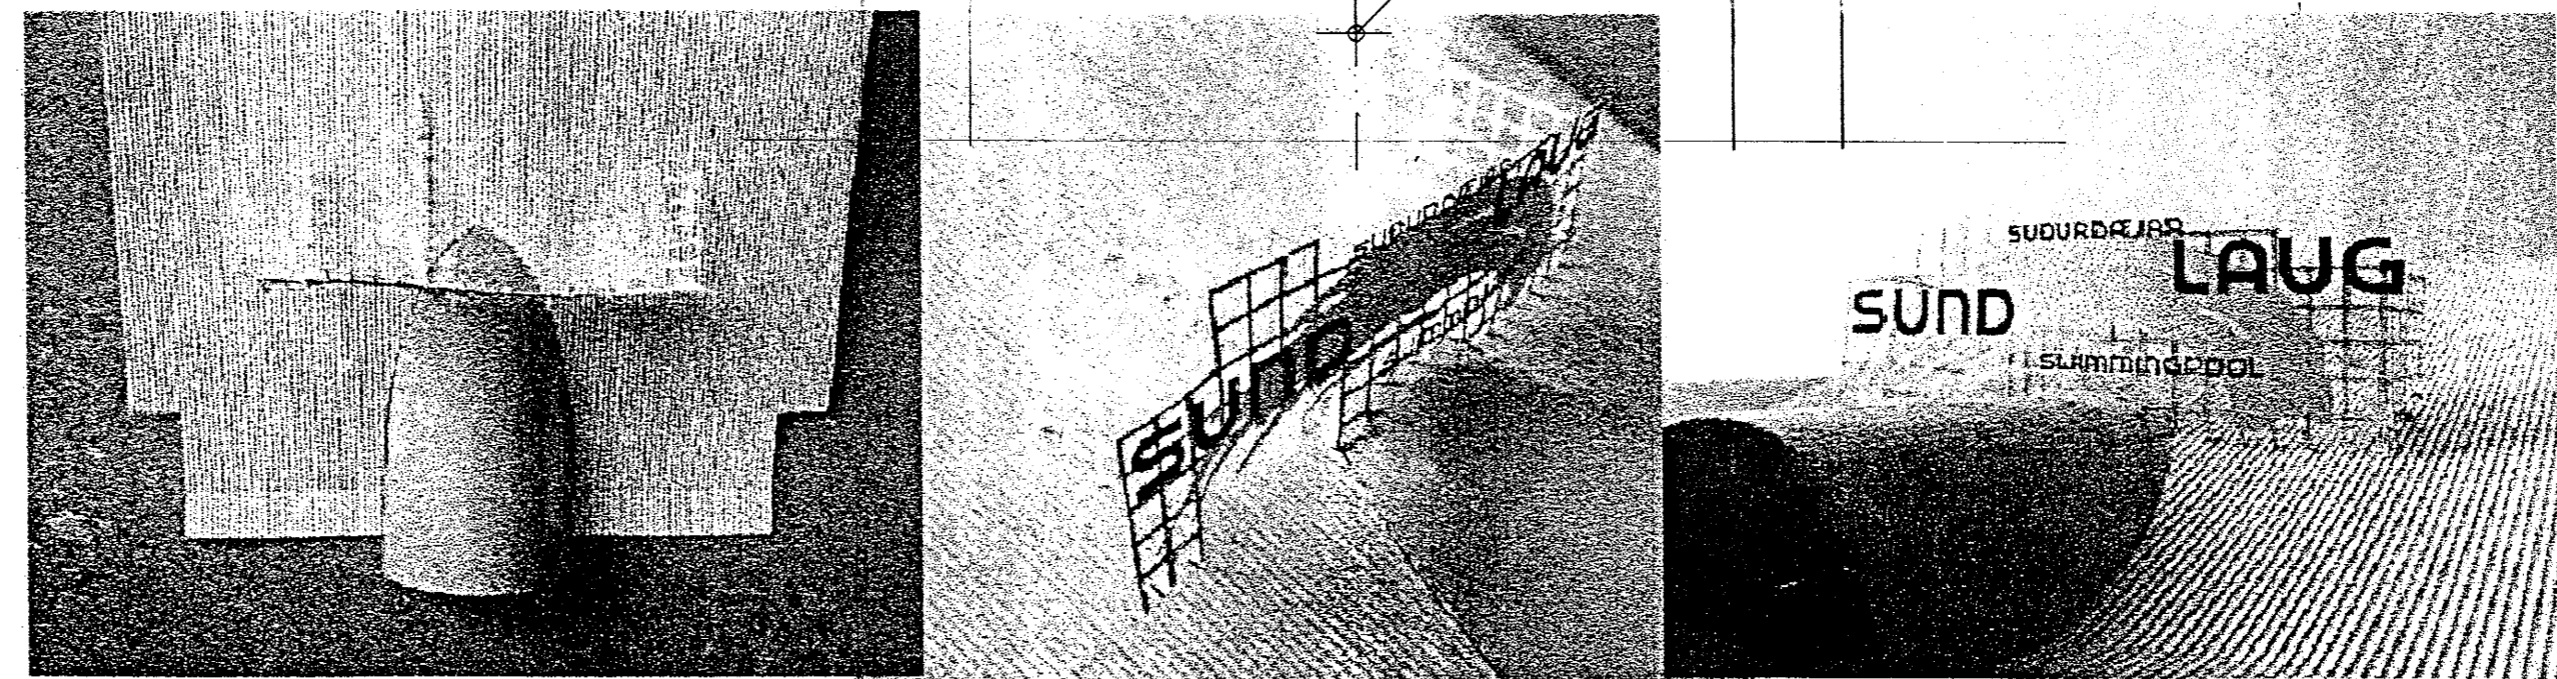
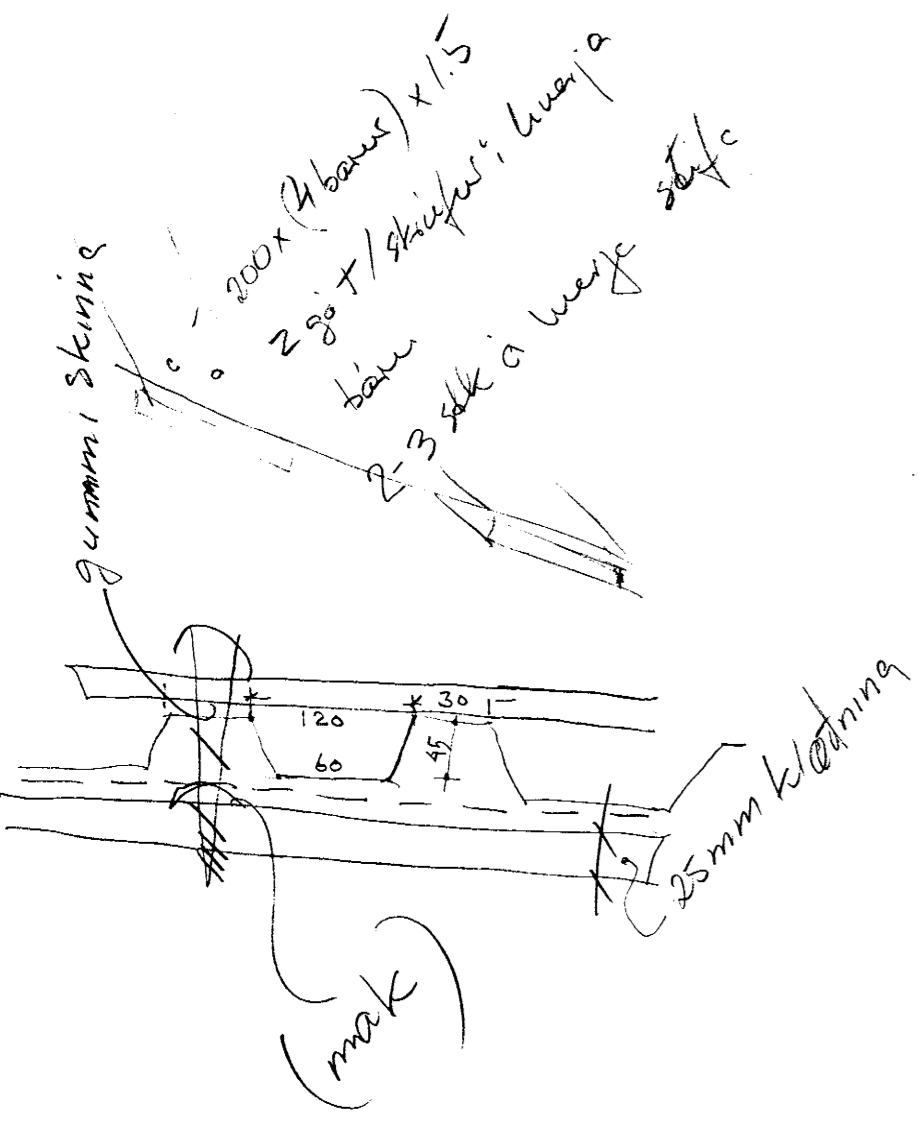


3/8 2002
 INNFRRT
 skild.

Mitt.
 3/8 2002
 skild.

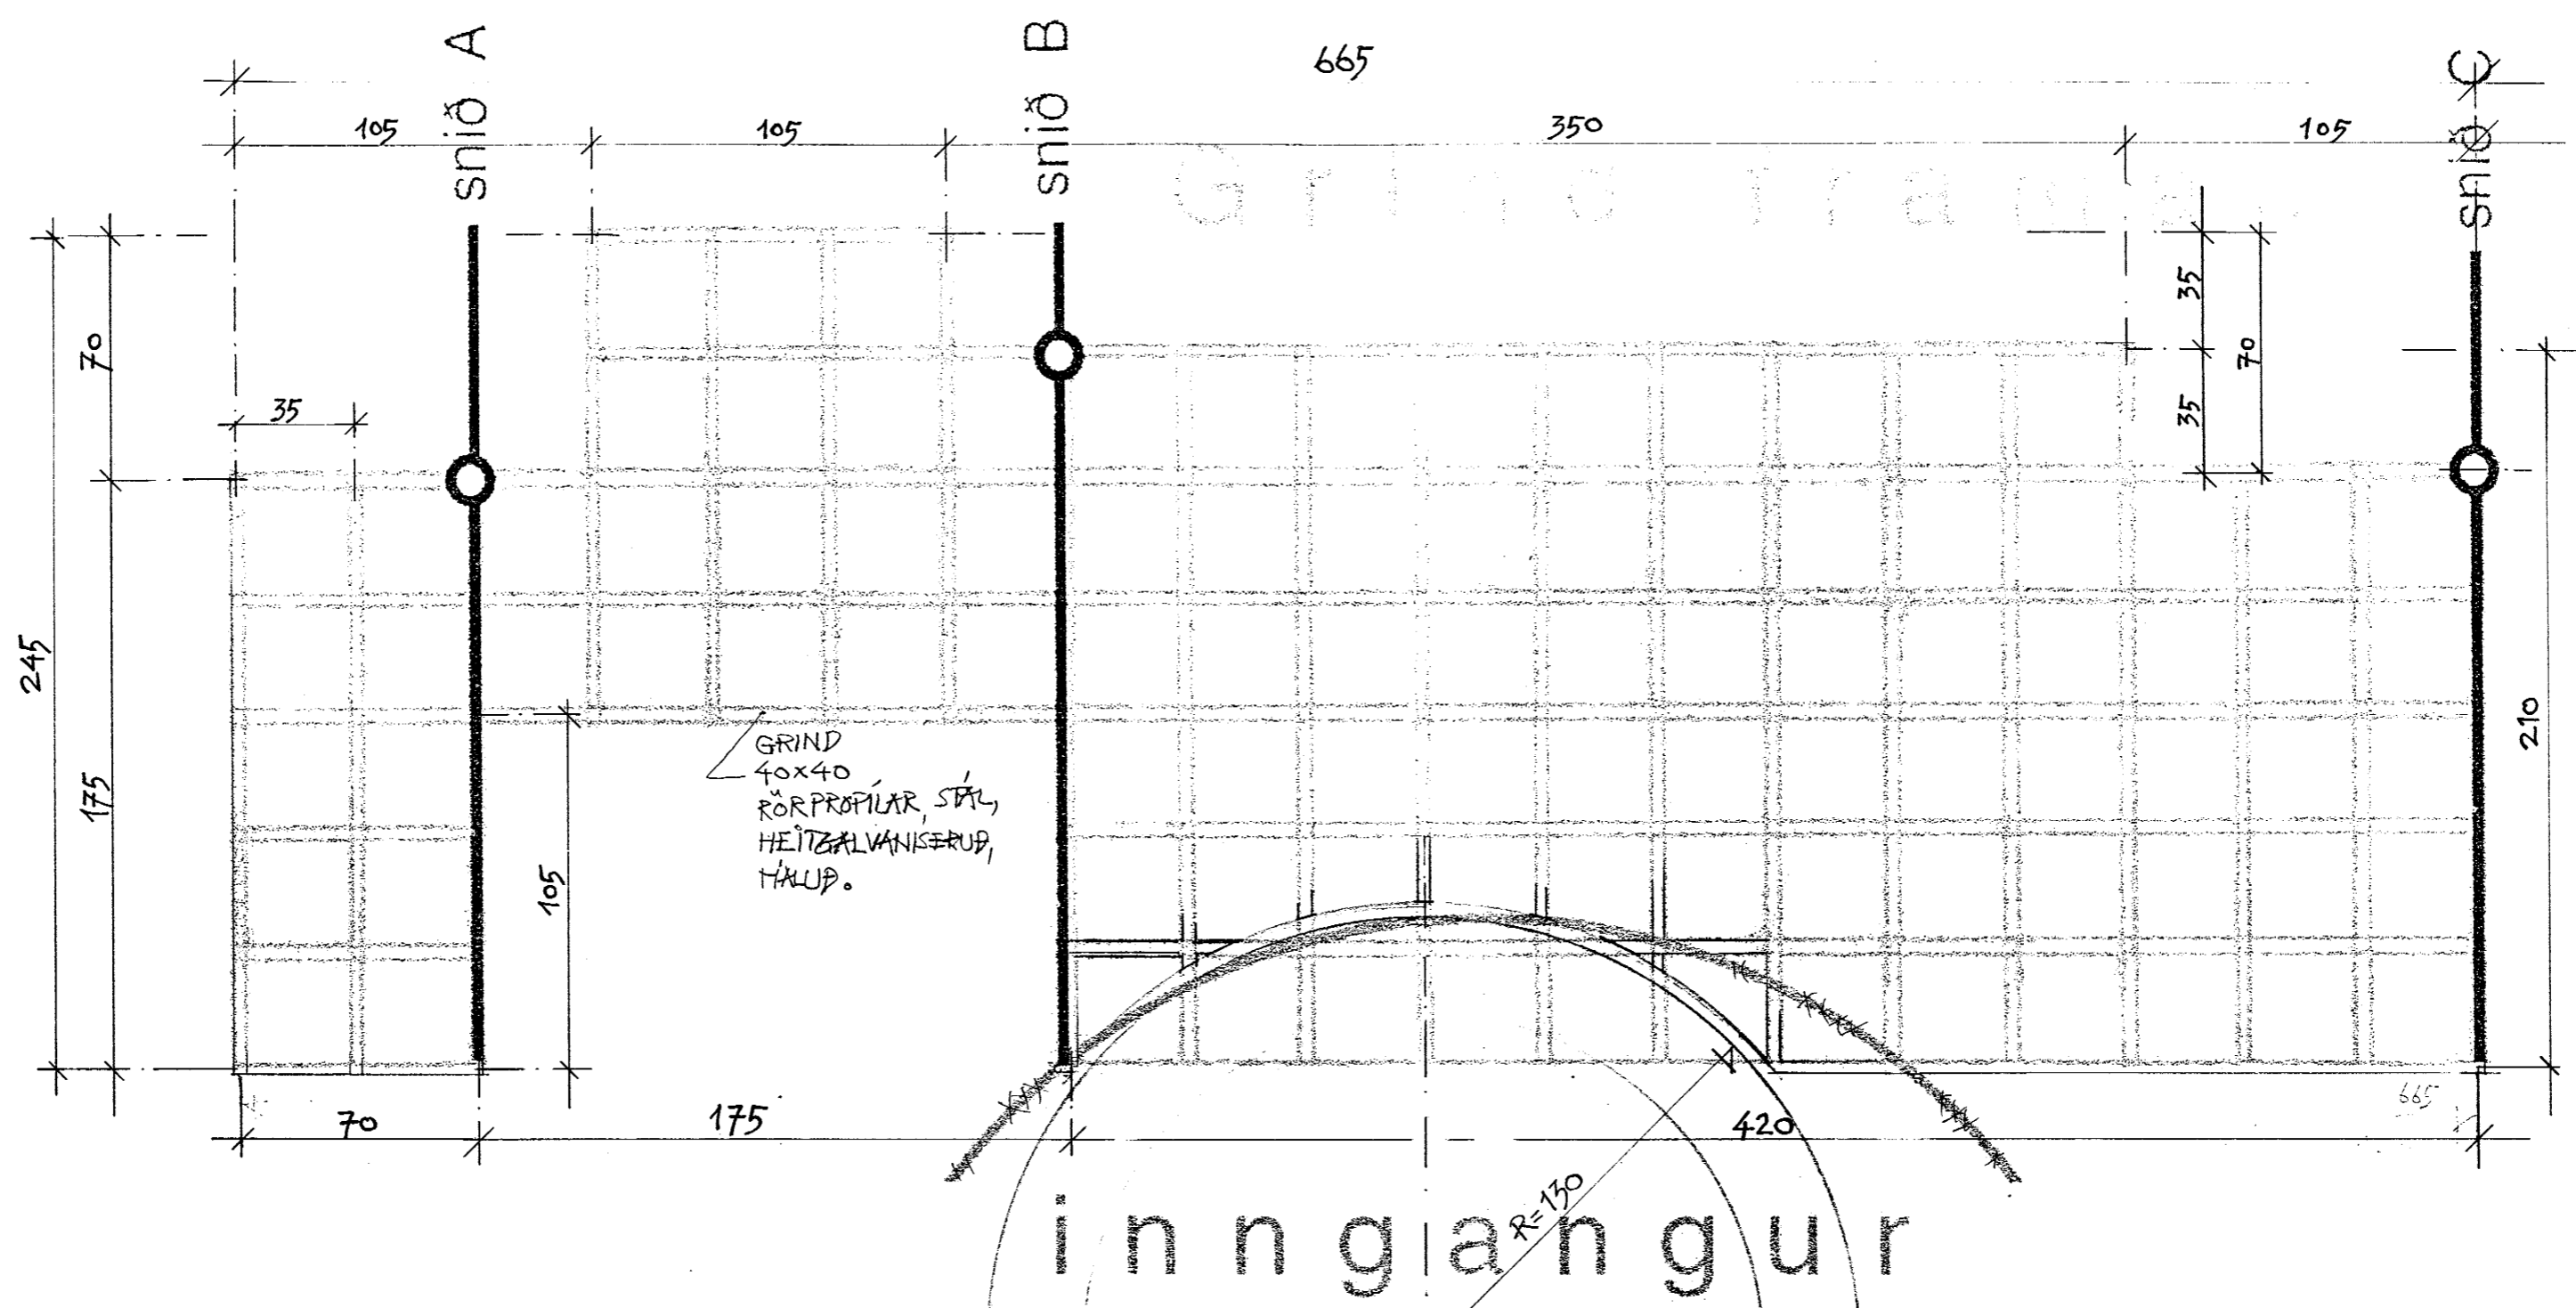

HRINGBRAUT 77, HAFNARFIRÐI
 SUDURBÆJARLAUG

SKILTÍ YFIR AÐALINNGANGI
 SKÝRINGARMYND 2 (MKV) 1:20