




SNID A-A MKV. 1:100.

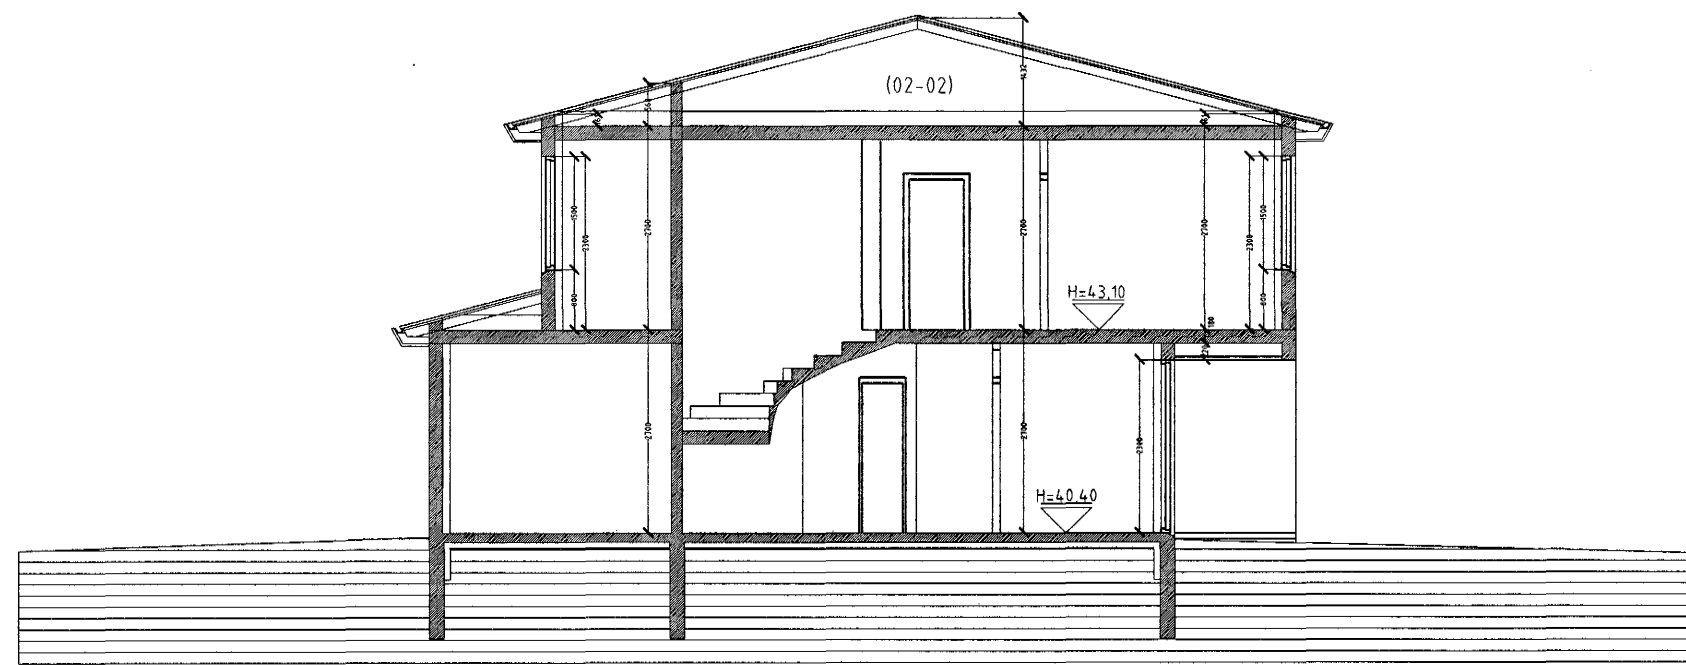

SNID B-B MKV. 1:100.

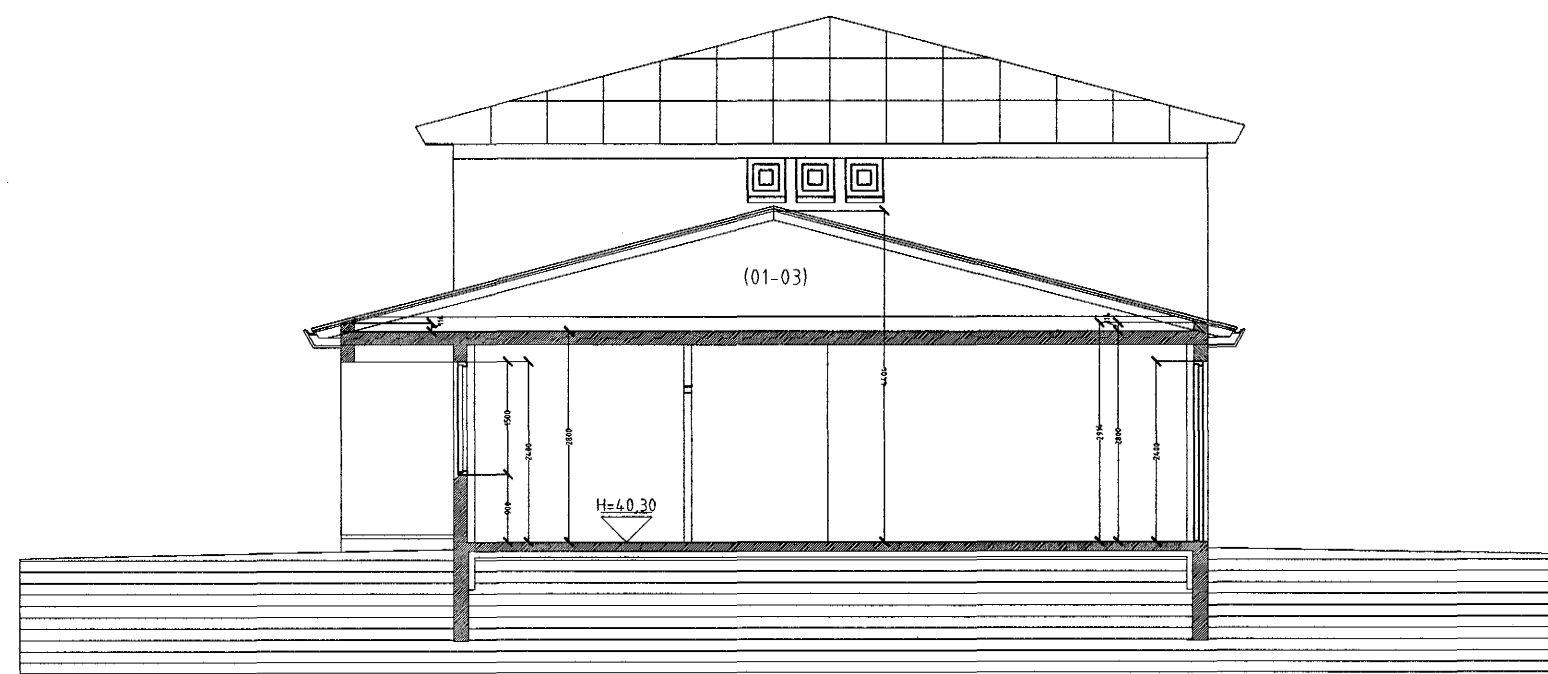

SNID C-C MKV. 1:100.

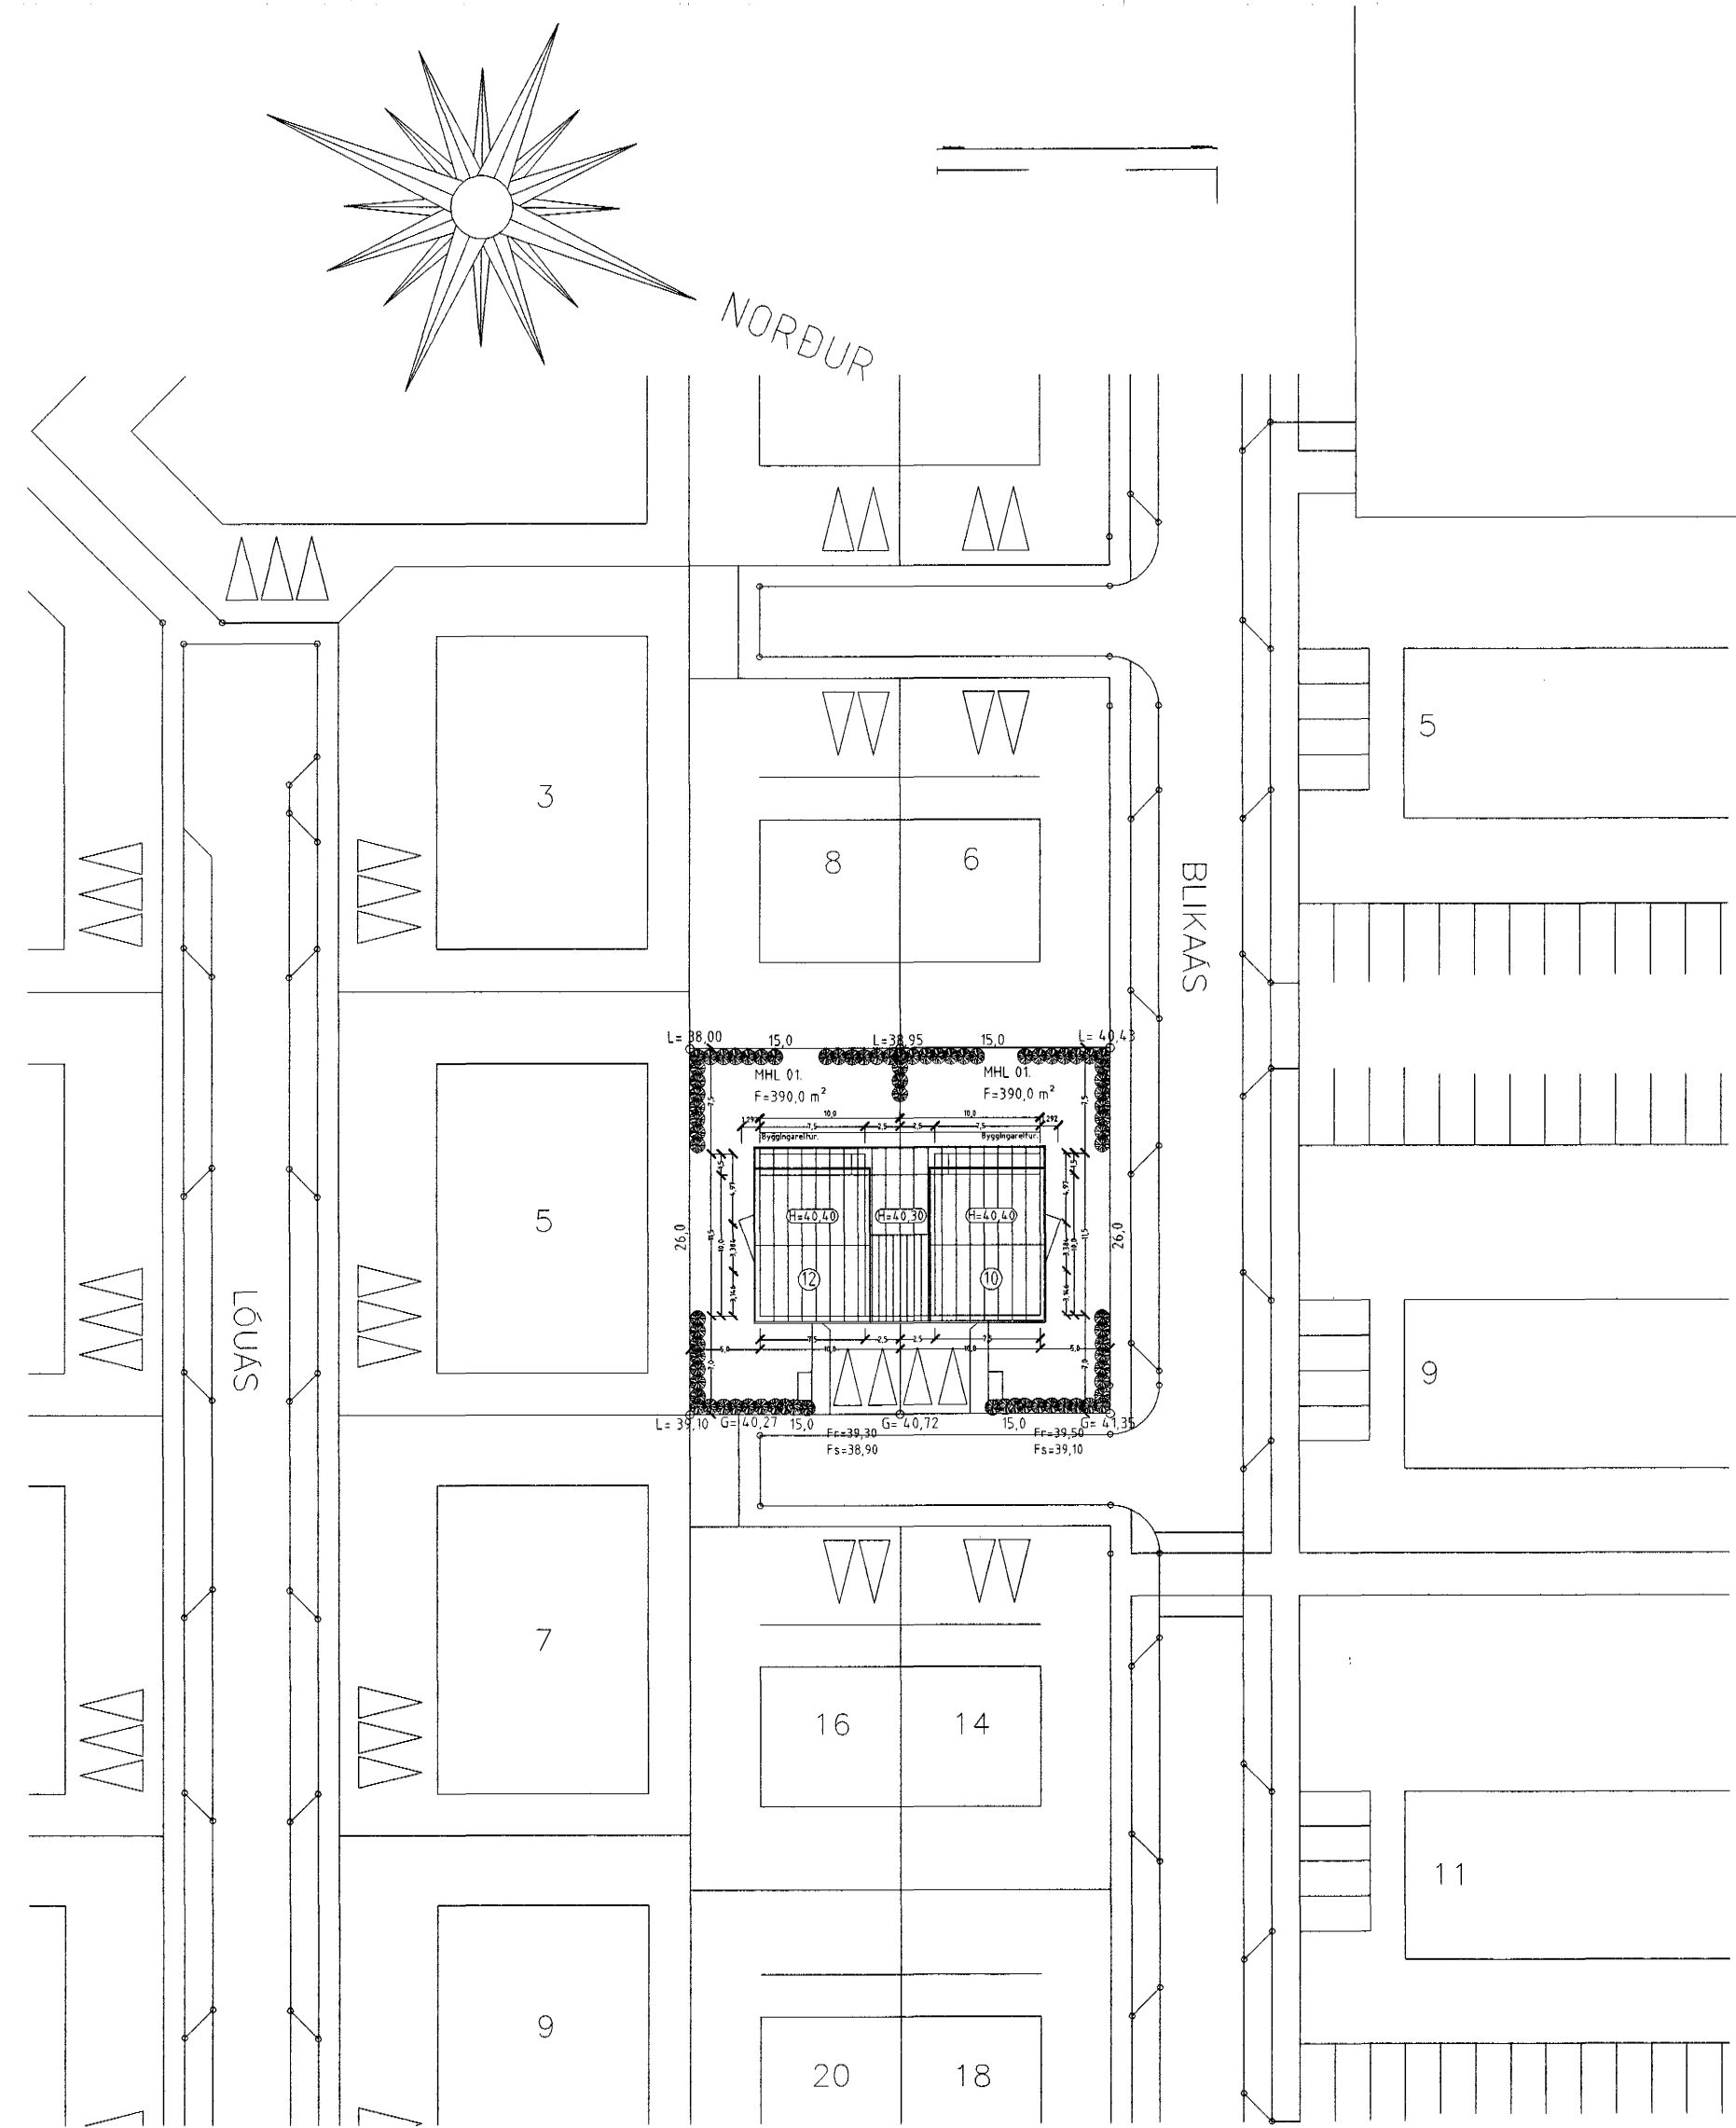

AFSTÖÐUMYND MKV. 1:500.

Blikaás 10 og 12 Hafnarfirði.

Sigurður Þorvarðarson byggingafræðingur bfi  
Teiknistofan Strandgötu 11 220 Hafnarfirði.  
STH teiknistofan ehf. kt. 510298-2769. Kt. aðalhönnuðar: 141250-4189.  
Sími: 5651510. Fax: 5651299. Netfang: teiknistofan@islandia.is

Byggingafultrúi Hafnarfjarðar  
Afgreitt bann  
05 JULI 2002  
VG

Skýringar:	Aðaluppdráttur.
Teikning:	Sníðmyndir og afstöðumynd.
Mælikvarði:	1:100. og 1:500.
Undirskrift:	<i>4/702 SGP</i>
Blað nr: 3 / 5	Dagsetning: 22 nóvember 1999.
Breytt:	reyndarteikning