



ÚTLIT AUSTUR MKV. 1:100.

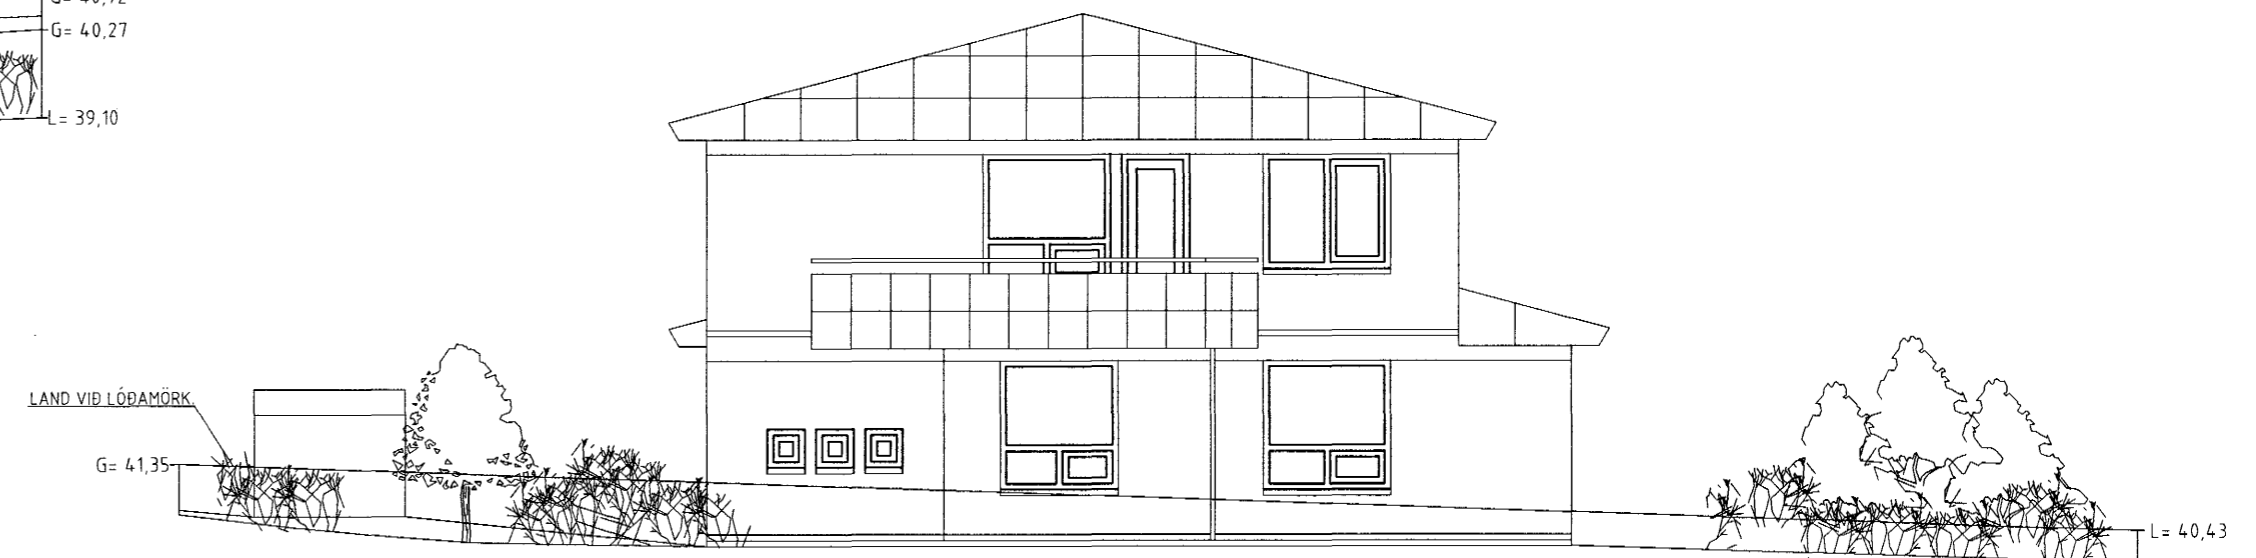


ÚTLIT VESTUR MKV. 1:100.

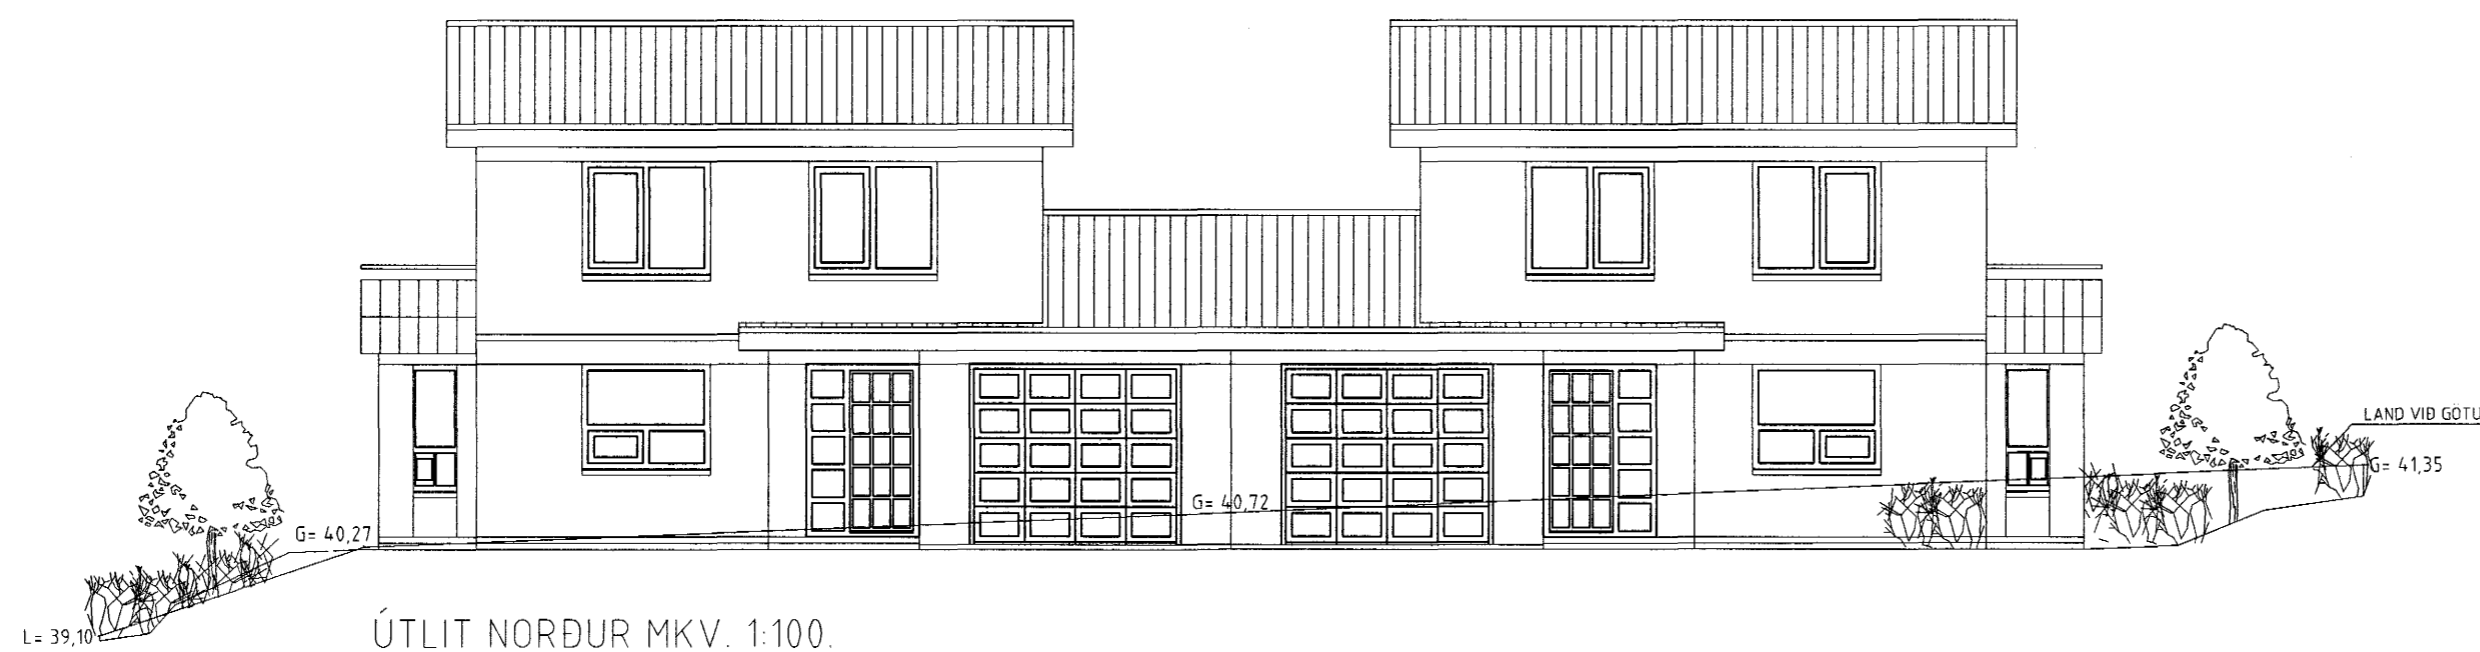

ÚTLIT NORÐUR MKV. 1:100.



ÚTLIT SUÐUR MKV. 1:100.

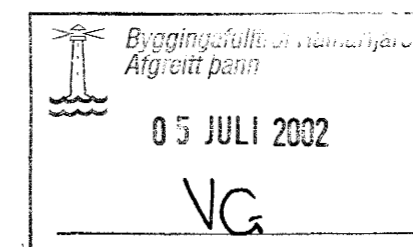

Blikaás 10 og 12 Hafnarfirði.

Sigurður Þorvarðarson byggingafræðingur b.fí.  
Teiknistofan Strandgötu 11 220 Hafnarfirði.  
STH. teiknistofan ehf. kt. 510298-2769. Kt. aðalhönnuðar: 141250-4189.  
Sími: 5651510. Fax: 5651299. Netfang: teiknistofan@islandia.is

Skýringar:	Aðaluppdráttur.
Teikning:	Útlitsmyndir.
Mælikvarði:	1:100.
Undirskrift:	<i>[Handwritten signature]</i>
Blað nr.:	4 / 5. Dagsetning: 22 nóvember 1999
Breytt:	reyndarteikning