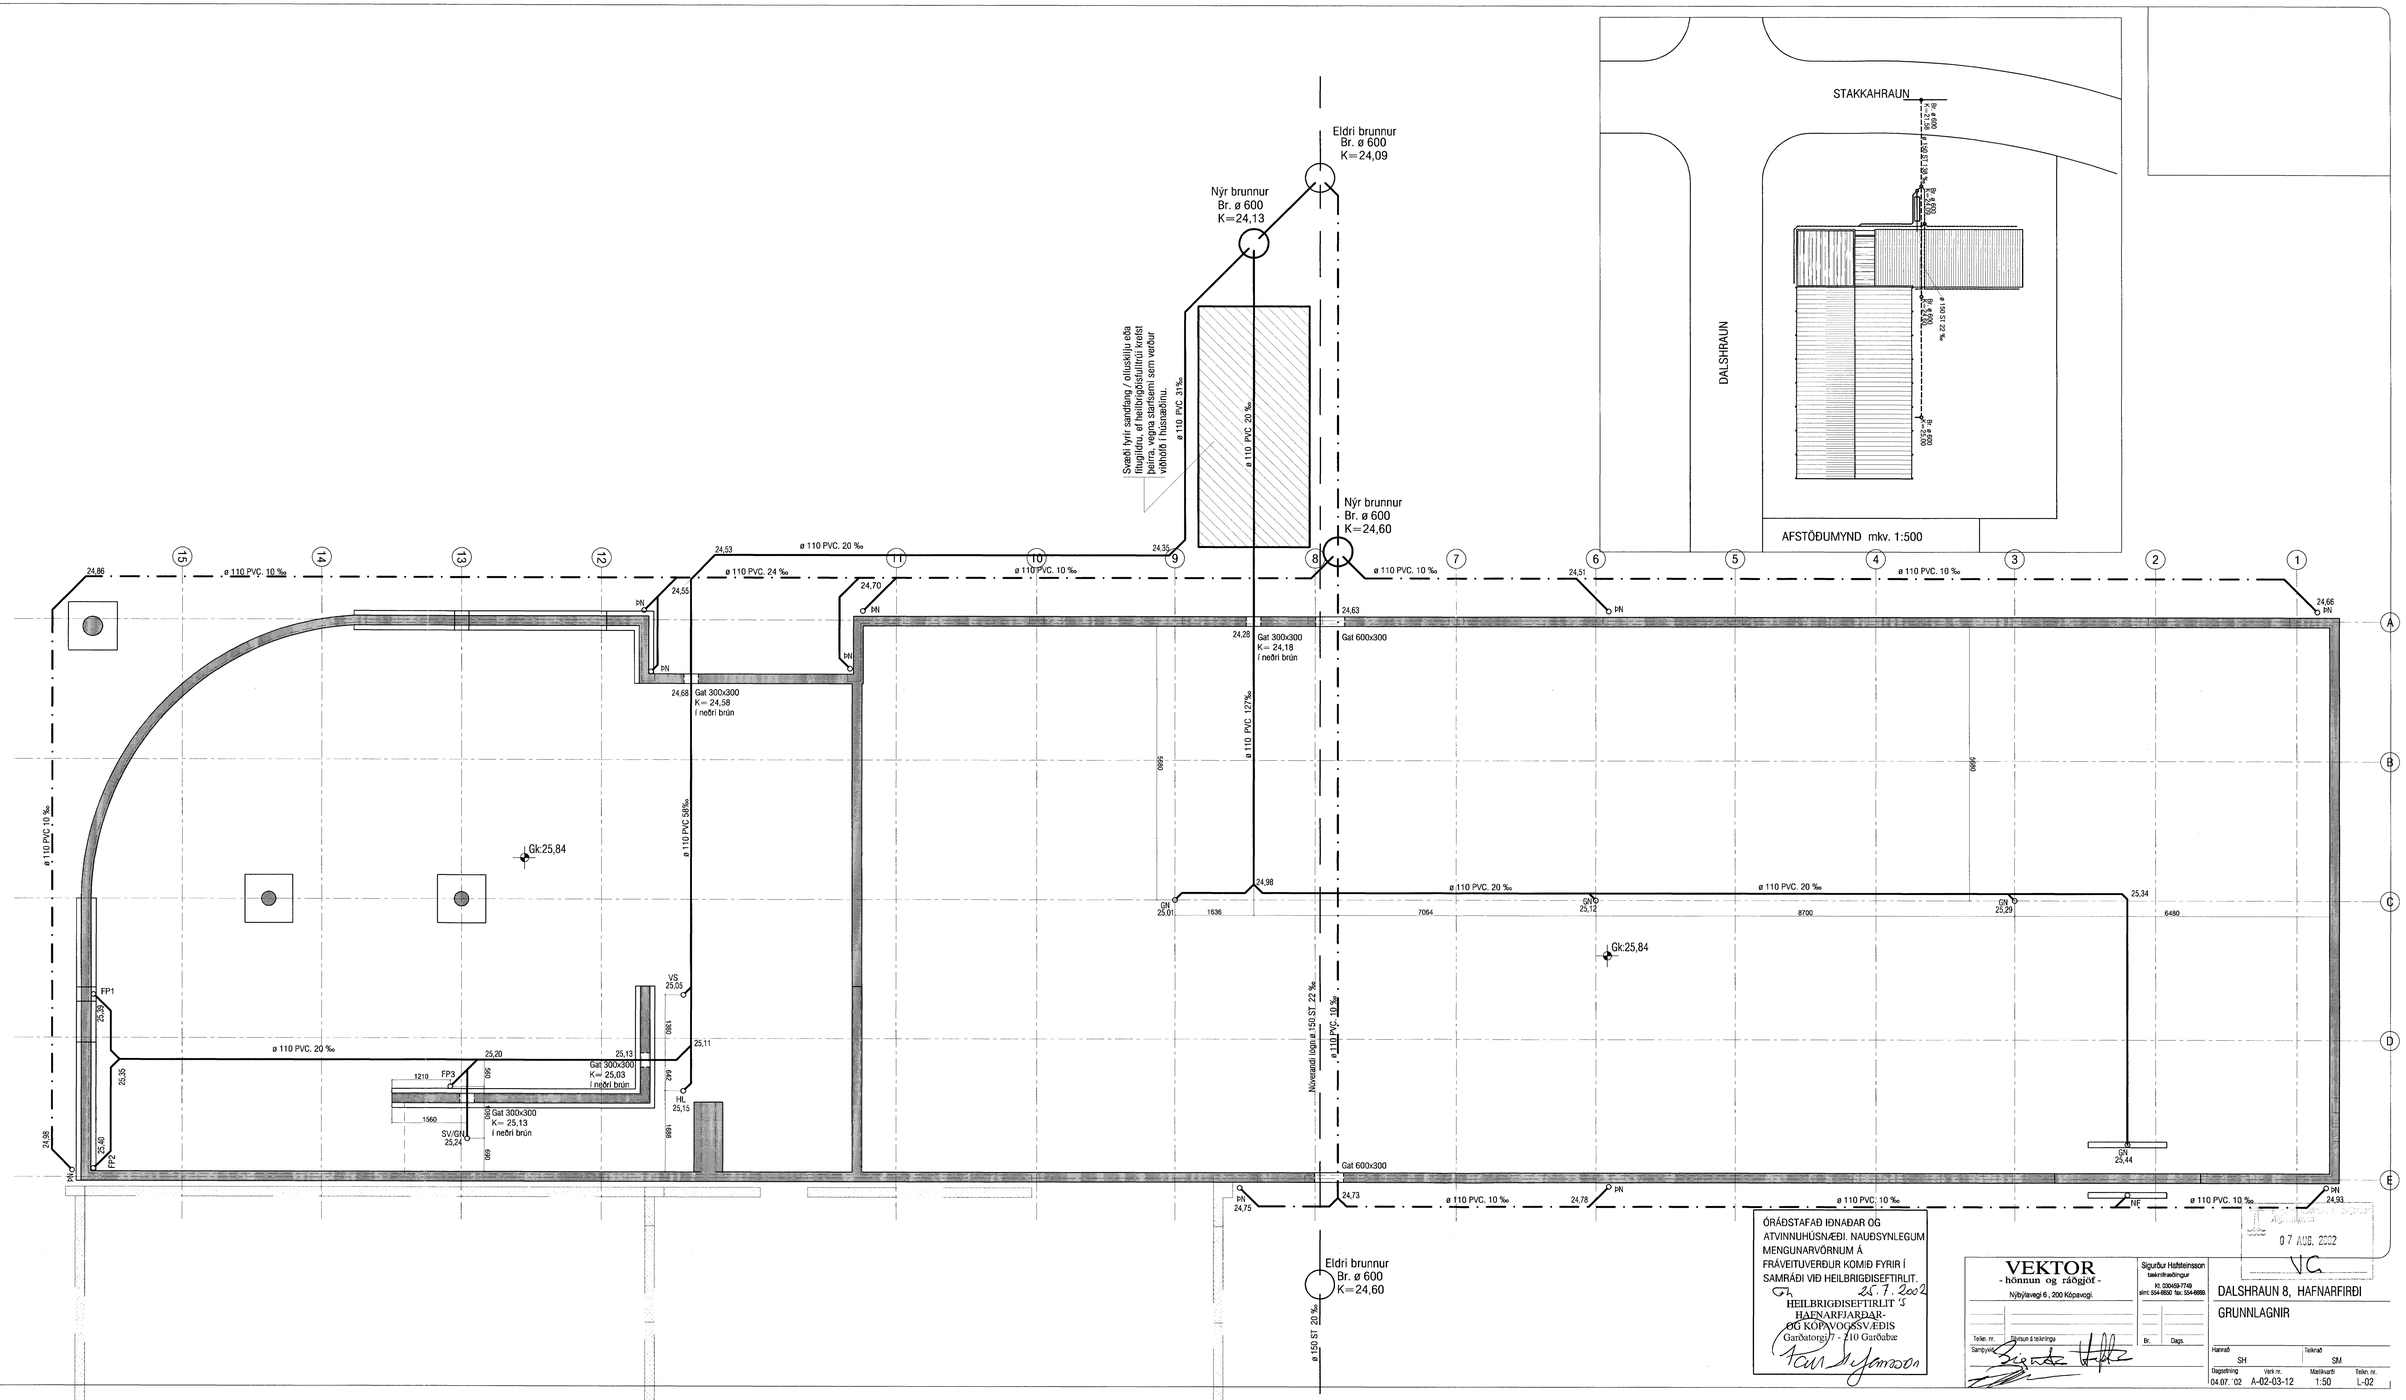

ÓRÁÐSTAFAÐ IÐNAÐAR OG ATVINNUHÚSNÆÐI. NAUÐSYNLEGUM MENGUNARVÖRNUM Á FRÁVEITUVERÐUR KOMIÐ FYRIR Í SAMRÆÐI VIÐ HEILBRIGÐISEFTIRLIT.

24. 7. 2002

HEILBRIGÐISEFTIRLIT Í HAFNARFJARÐAR- OG KÓPAVOGSSVÆÐIS
Garðatorgi 7 - 210 Garðabæ

07 AUG. 2002

VEKTOR
- hönnun og ráðgjöf -
Nýbýlavegi 6 , 200 Kópavogi

Sigurður Hafsteinsson
tæknifræðingur
Kt. 030459-7749
sími: 554-6600 fax: 554-6688

Teikn. nr. | Útdrátt á teikningu | Br. | Dags.

Samþykkt

DALSHRAUN 8, HAFNARFIRÐI

GRUNNLAGNIR

Hannað		Teiknað	
SH		SM	
Dagsetning	Verk nr.	Mælikvarði	Teikn. nr.
04.07. '02	A-02-03-12	1:50	L-02