


GRUNNMYND RYÐFRÍ STÁLBRÚ -STIGI STOFU mkv.1.10

3.1. JULI 2002
VG

Öll máli staðfest áður en framkvæmdir hefjast.
Ósamræmi í teikningum tilkynnist arkitekt strax,
öli vafatröð skal bera undir arkitekt.

ATELIER ARKITEKTA
Björn Skaptason, arkitekt FAI
Suðurlandsbraut 6, sími/fax 5686680
kt.270561-2259 gsm 6968977
neffang. atelier@mmmedia.is

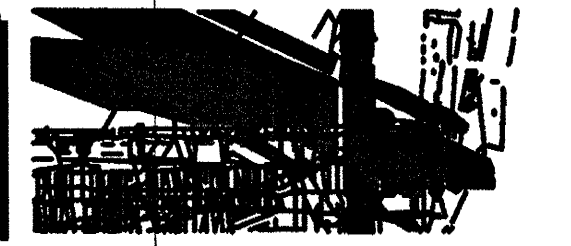

EYRARHOLT 6.	HAFNARFIRDI.
RYÐFRÍ-STÁLBRÚ	INNRA SKIPLÚTLITSBREYTING
mkv.1.10	tnr.S.32
dags.JÚNÍ. 2002.	<i>[Signature]</i>