


ATH!
UM NÁKVÆMA STAÐSETNINGU
Á GÖTUNÍÐURFÖLLUM, SJÁ NÁNAR
Á LÓÐATEIKNINGU AÐALHÖNNUÐAR.

AFSTÖÐUMYND mkv.1:500

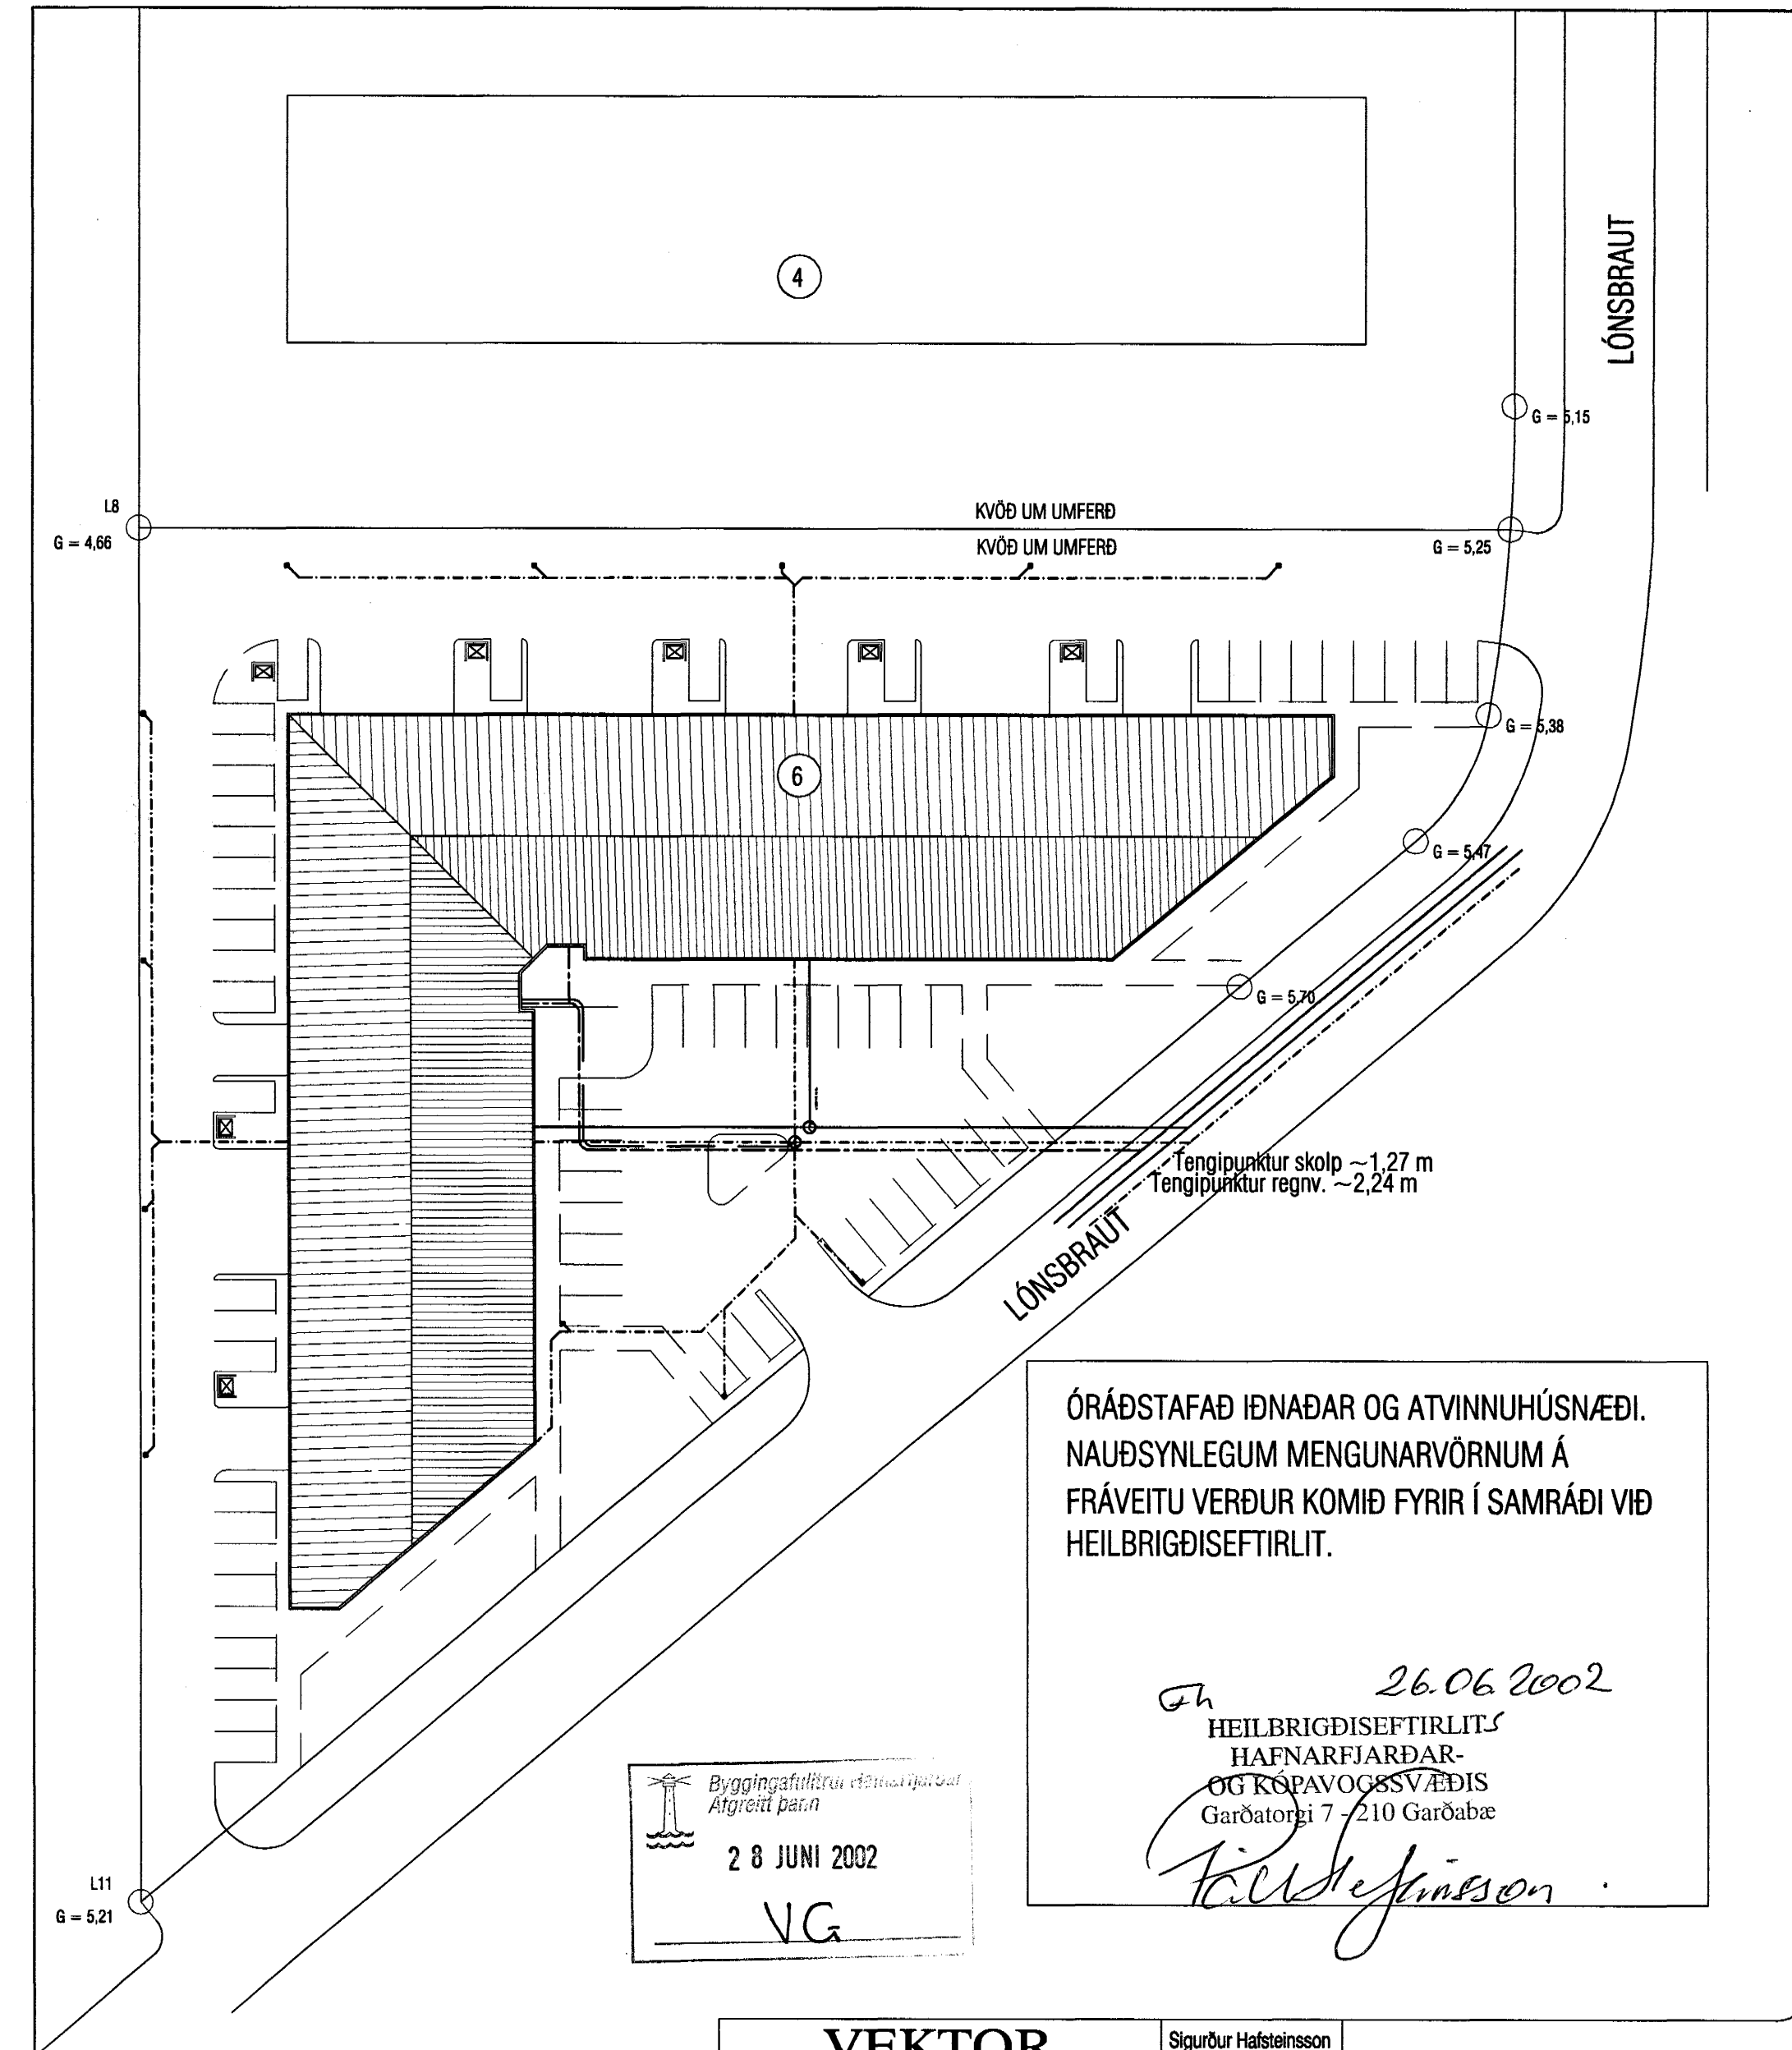

ÓRÁÐSTAFAB IDNADAR OG ATVINNUHÚSNÆÐI.
NAUÐSYNLEGUM MENNGUNARVÖRNUM Á
FRÁVEITU VERÐUR KOMIÐ FYRIR Í SAMRÁÐI VÍÐ
HEILBRIGÐISEFTIRLIT.

26.06.2002
HEILBRIGÐISEFTIRLIT
HAFNARFIJARDAR-
OG RÓPAVOGSSVÆÐIS
Garðatorgi 7 - 210 Garðabæ
Tólfeldjónsson

Byggingafræðingur
Atgætt þarinn
28 JUNI 2002
VG

VEKTOR - hönnun og ráðgjöf - Nýbýlavegi 6, 200 Kópavogi.		Sigurður Hafsteinsson byggingafræðingur Kl. 030829-7749 síni: 554-8850 fax: 554-8858.	LÖNSBRAUT 6, HAFNARFIRÐI YFIRLITSMYND OG AFSTÖÐUMYND
Tel. nr. _____	Tilvisun á teikningu _____	Br. _____	Dags. _____
Samþykkt _____	_____	Harvað _____	Telmað _____
Dagsetning 13.05.'02	Verk nr. B-01-05-18	Mallikvarði _____	Telmað _____
		VB/FSK	L-02