


Frárennslislagnir í grunni
Grunnmynd 1:50

Lóðarmörk

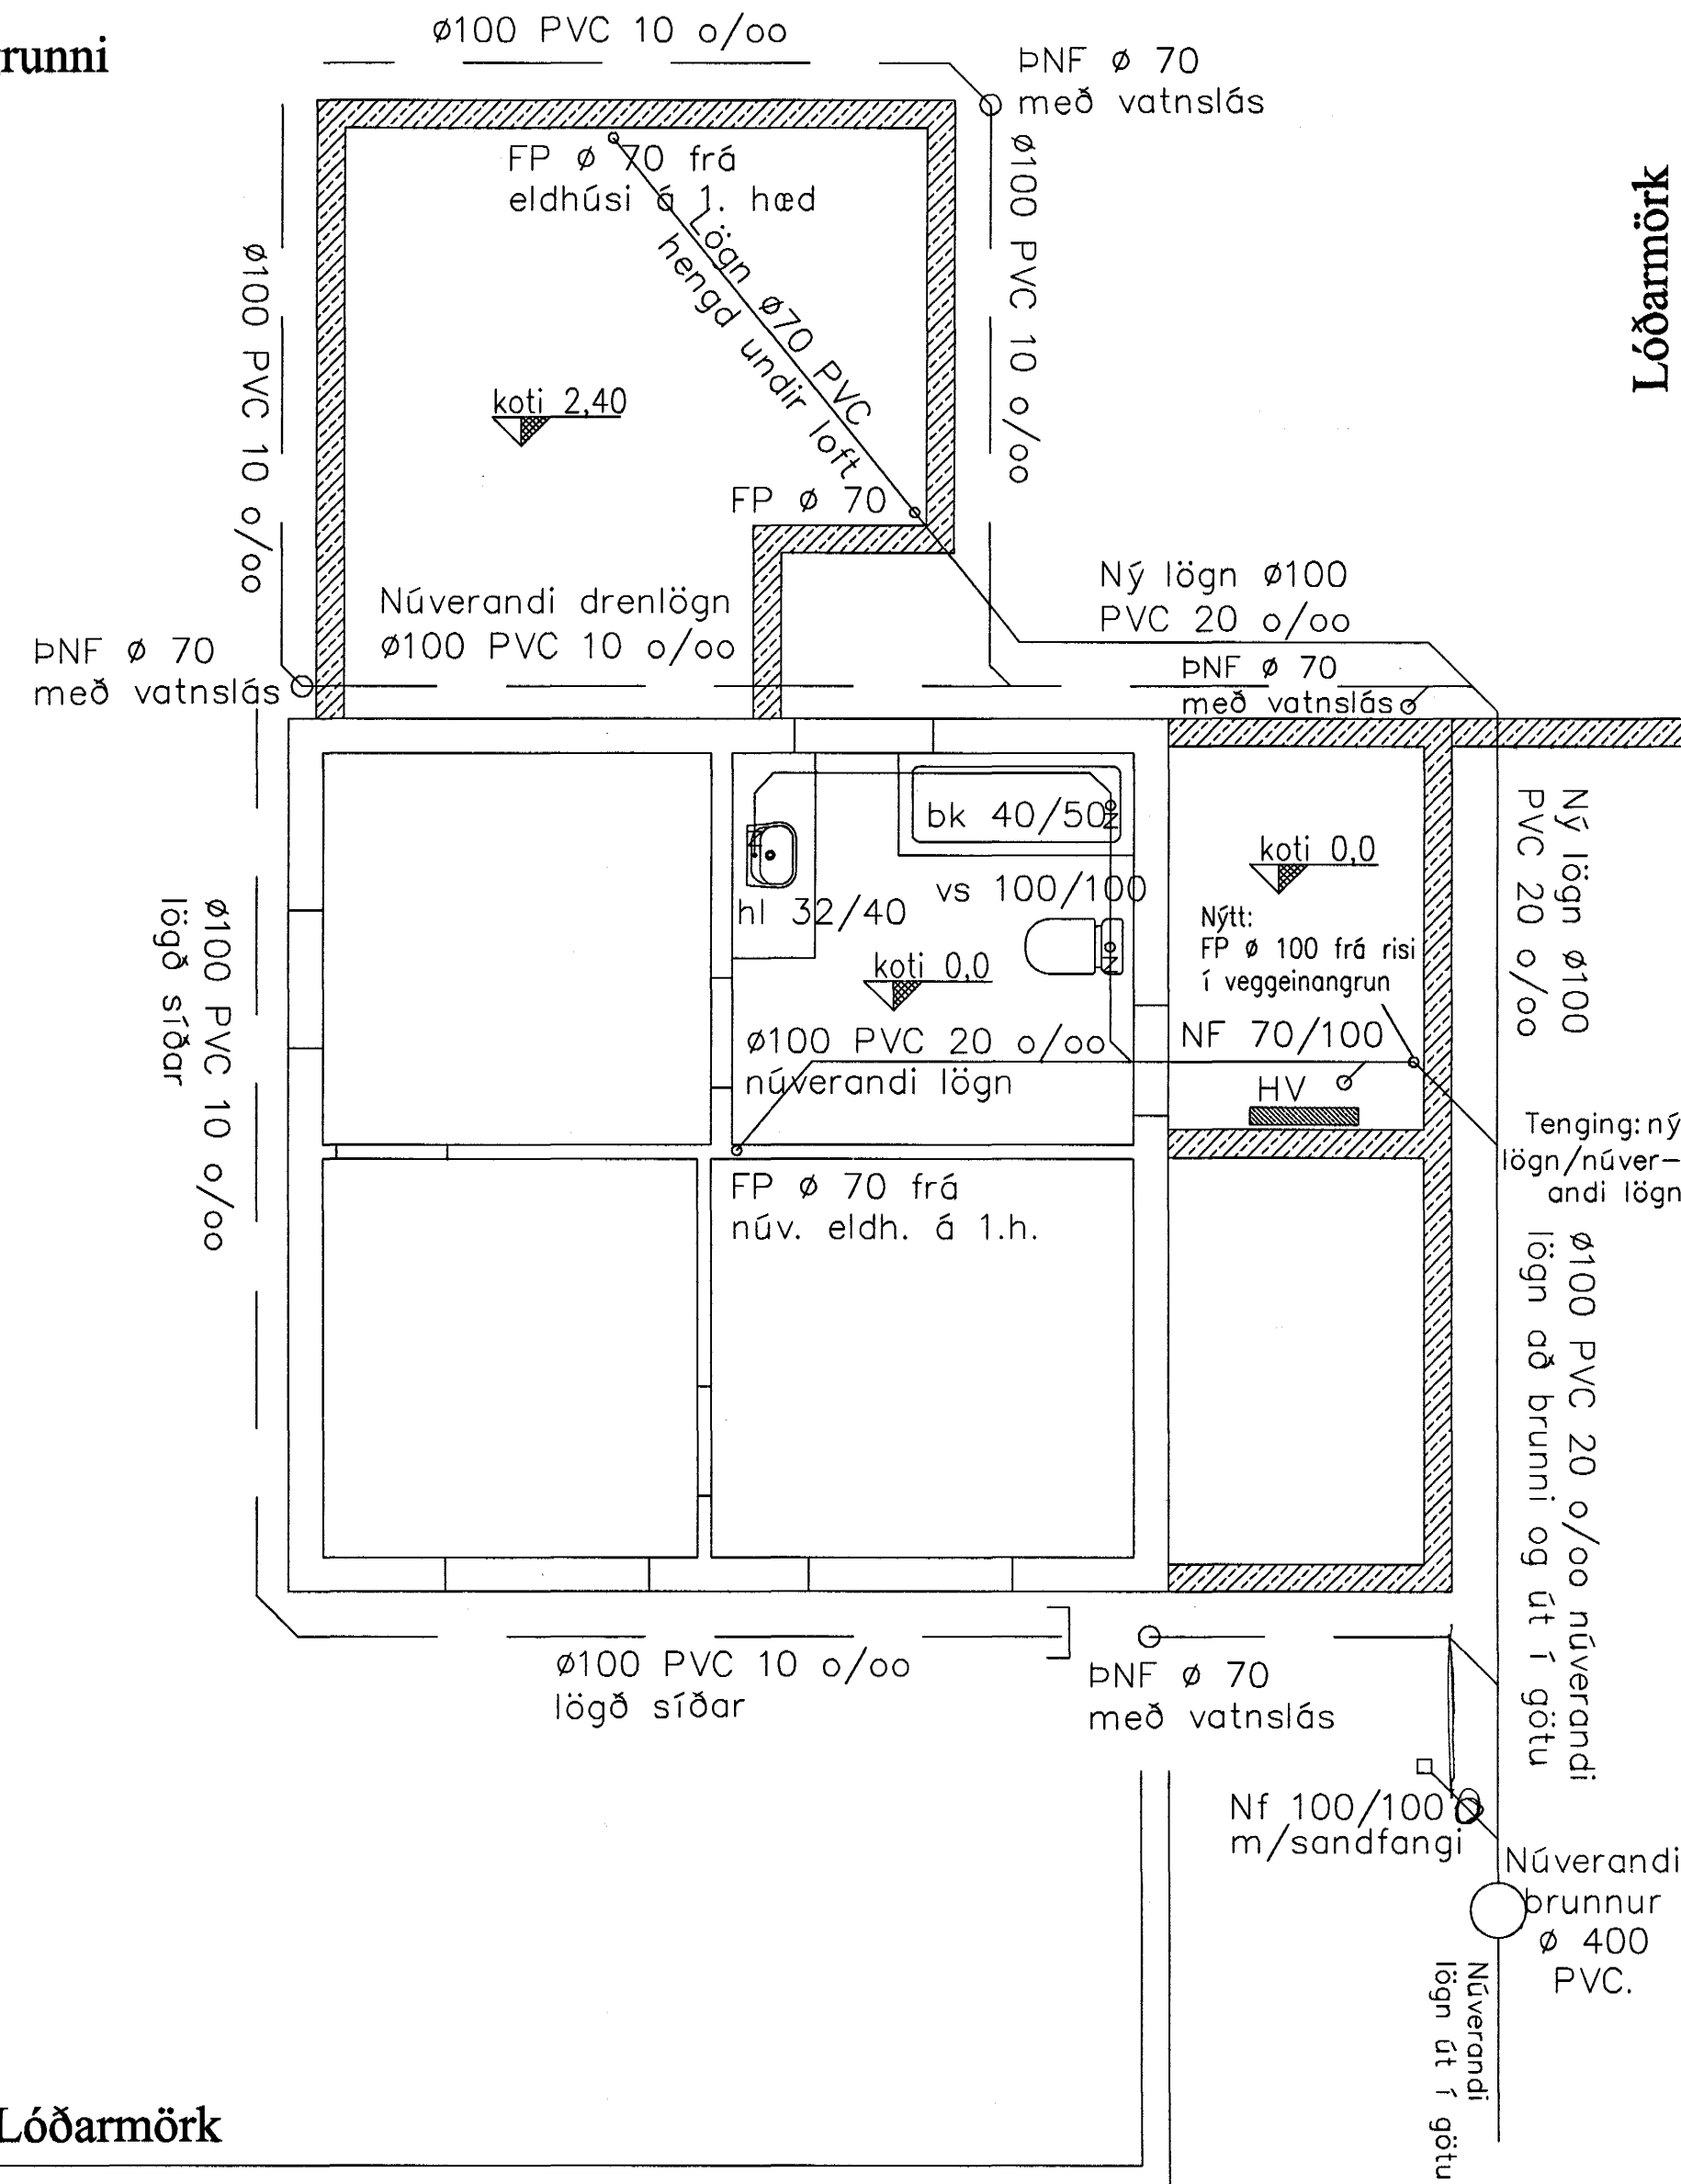

Lóðarmörk

12

8

Lóðarmörk

öldugata

Kemur í staðinn fyrir teikn. 2.1

17/10/02
Halldór Hannesson

Samþykkt þann
17 JAN. 2002
Byggingafulltrúinn í Hafnarfirði
F.h. Sigurbjartur Halldórsson

VERKFRÆDISTOFA HALLDÓRS HANNESSONAR S.5654355
GUNNARSSUNDI 10 HAFNARFIRÐI

ÖLDUGATA 10, HAFNARFIRÐI
Frárennslislagnir í grunni
Grunnmynd

Mkv. 1 : 50
Reiknað: H H
Teiknað: H H
Kt. hönnuðar: 141139-2159
Breytt:

Verki: öldugata 10 Blaðnr.: 2.1.1 Dags: 16. jan. 2002