

SKÝRINGAR


Fráveitulagnir undir botnplötu og utan með húsi skulu vera úr PVC.
 Áður en byrjað er á lagningu röra skal jafna undirlagið vandlega en undir og umhverfis rörin skal vera minnst 150 mm sandlag. Leggja skal rör með vandvirkni á sandlagið þannig að engar skemmdir verði á rörinu og það fái jafnan stuðning.
 Skeyta skal rör með þar til gerðum þéttihring. Þess skal gætt að rör geti þanist eðlilega.
 regnvatnslagnir verði lagðar í sértilbúna grjótsveigi

Grunnmynd 1/50

Frärennslí tengist í 150 mm plastiögn
 bakrennslí hitaveitu tengist 100 mm steiniögn sem liggur samhliða plastiögninni gegnum brunnninn

TÁKN FYRIR LAGNIR

SKOPLÖGN
REGNVATSLÖGN
JAFNVATNSLÖGN
JARÐVATNS + REGNVATNSL.
NEYSUVATN
BAKRENNSLI HITAVEITU

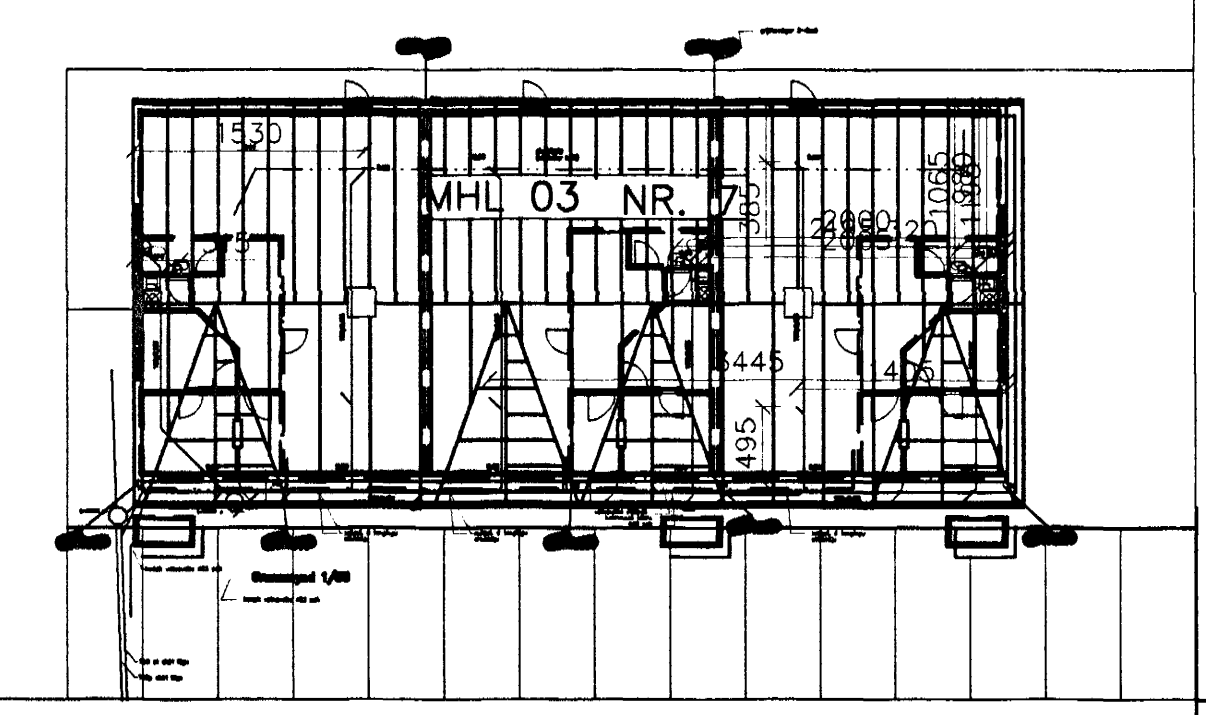

TRÖNUHRAUN
 Afstöðumynd 1/500

1	02/10/01	tenging við stofna breytt	sig
Br.	Dags.	Eðli breytinga	Sign
Trönuhraun 7 HAFNARFIRÐI			
grunnm. grunnlaginn		Samþykkt þann	
MKV.	1:50	1:20	22. OKT. 2001
DAGS.	sept 2001	Byggingaútlitunir í HAFNARFIRÐI	Efn. Sigurbjartur Hallgrímsson
VERK NR.	2121		
TEIKN. NR.	02-01		
HANNAÐ	SIG ÞORLEIFSS. KT. 241148-3009		
TEIKNAD	G.H.		
YFIRFARID			
TEIKNIJONUSTA SIGURDAR ÞORLEIFSSONAR ehf STRANDGÖTU 11 220 HAFNARFIRÐI Sími 555-4255 FAX 565-2875 E-mail taeknihjonusta@istlandia.is kt: 440693-2539			

AM 5/1007
 lrb