


**SKÝRINGAR**

Fráveitulagnir undir botnplötu og utan með húsi skulu vera úr PVC.  
 Áður en byrjað er á lagningu röra skal jafna undirlagið vandlega en undir og umhverfis rörin skal vera minnst 150 mm sandlag. Leggja skal rör með vandvirgni & sandlagið þannig að engar skemmdir verði á rörinu og það fái jafnan stuðning.  
 Skeyta skal rör með þar til gerðum þéttihring. Þess skal gætt að rör geti þanist eðlilega.  
 regnvatnslagnir verði lagðar í sértilbúna grjótsveigi

Grunnmynd 1/50

Frärennsli tengist í 150 mm plastiögn  
 bakrennsli hitaveitu tengist 100 mm steiniögn sem liggur samhliða plastiögninni gegnum brunnninn

TÁKN FYRIR LAGNIR	
SKOLPLÖGN	---
REGNVATSLÖGN	---
JAFÐVATNSLÖGN	---
JARÐVATNS + REGNVATNSL.	---
NEYSUVATN	---
BAKRENNSLI HITAVEITU	---

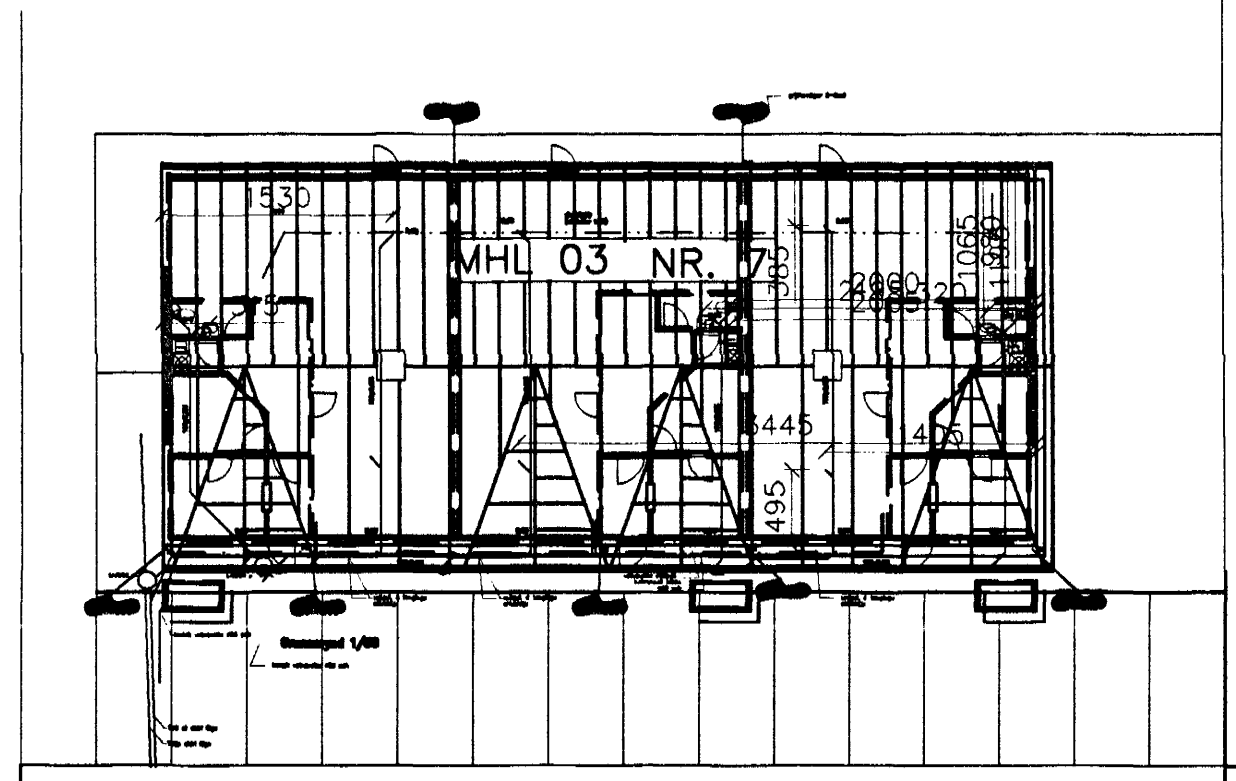

TRÖNUHRAUN  
 Afstöðumynd 1/500

1	02/10/01	tenging við stofna breytt	sig
Br.	Dags.	Eðli breytinga	Sign
<b>Trönuhraun 7</b> <b>HAFNARFIRÐI</b>			
grunnm. grunnlaggnir Samþykkt þann			
MKV.	1:50	1:20	22. OKT. 2001
DAGS.	sept 2001	regnaforstjóri	Fr. Sigurðarson
VERK NR.	2121		
TEIKN. NR.	02-01		
HANNAD	SIG ÞORLEIFSS. KT. 241148-3009		
TEIKNAD	G.H.		
TRÖNUHRAUN			
TÆKNIJÖNUSTA SIGURDAR ÞORLEIFSSONAR ehf			
STRANDGÖTU 11 220 HAFNARFIRÐI			
SÍMI 555-4255 FAX 555-2875			
E-mail taeknihjonusta@islandia.is			
kt: 440693-2539			

AN 57100  
 Qub