grjótsvelgur 2–3m3

Þn

7660

9,60

gk=10,00
(afstaður kóti)

1930

5320

4905

5965

9990

10970

10020

9,60

100þ5,5%

100þ7,5%

17215

7035

2485

9,00

Þn

100þ2,0%

8,66

8,82

brØ600 pJ

8,54

vatnsveita Ø63peh
bakrennsli hitav.
Ø40 peh

mögul. á tengingu
olíuskilju

150 sf. mrk 2,0% tengist í brunn
handan götumar

inntak vatnsveitu Ø63 peh

Grunnmynd 1/50

TÁKN FYRIR LAGNIR

- SKOLPLÖGN
- REGNVATSLÖGN
- JARÐVATNSLÖGN
- JARÐVATNS + REGNVATNSL.
- NEYSLUVATN
- BAKRENNSLI HITAVEITU

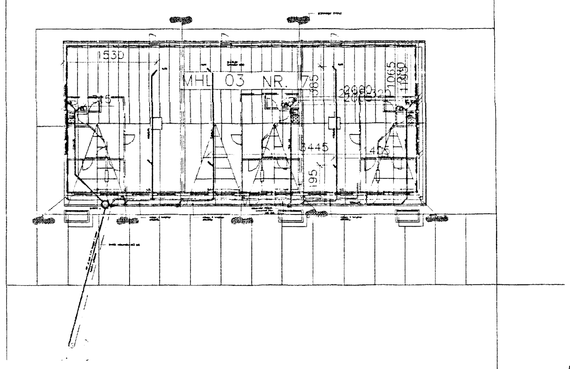

TRÖNUHRAUN

SKÝRINGAR

Fráveitulagnir undir botnplötu og utan með húsi skulu vera úr PVC.
Áður en byrjað er á lagningu röra skal jafna undirlagið vandlega en undir og umhverfis rörin skal vera minnst 150 mm sandlag. Leggja skal rör með vandvirkni á sandlagið þannig að engar skemmdir verði á rörinu og það fái jafnan stuðning.
Skeyta skal rör með þar til gerðum þéttihring.
Þess skal gætt að rör geti þanist eðlilega.

regnvatnslagnir verði lagðar í sértilbúna grjótsvelgi

Samþykkt sem óraðskipt
Umhverfissvið, Mengunarvörnum
á fráveitu skal komið fyrir
í samráði við heilbrigðiseftirlit.
25.9.2001

HEILBRIGÐISEFTIRLIT
HAFNARFJARÐAR-
OG KÓPAVOGSSVÆÐIS
Garðatorgi 7 / 210 Garðabæ

Br.	Dags.	Eðli breytinga	Sign

Trönuhraun 7
HAFNARFIRÐI

grunnm. grunnlagnir

Samþykkt þann 28. SEPT. 2001
Byggingafulltrúinn í Hafnarfirði

MKV.	1:50 1:20
DAGS.	sept 2001
VERK NR.	2121
TEIKN. NR.	02–01
HANNAÐ	SIG ÞORLEIFSS. KT. 241148–3009
TEIKNAÐ	G.H.
YFIRFARIÐ	

TÆKNIÞJÓNUSTA SIGURÐAR ÞORLEIFSSONAR ehf
STRANDGÖTU 11 220 HAFNARFIRÐI
SÍMI 555-4255 FAX 565-2875
E-mail taeknithjonusta@islandia.is
kt: 440693-2539