


Útlit vøstur

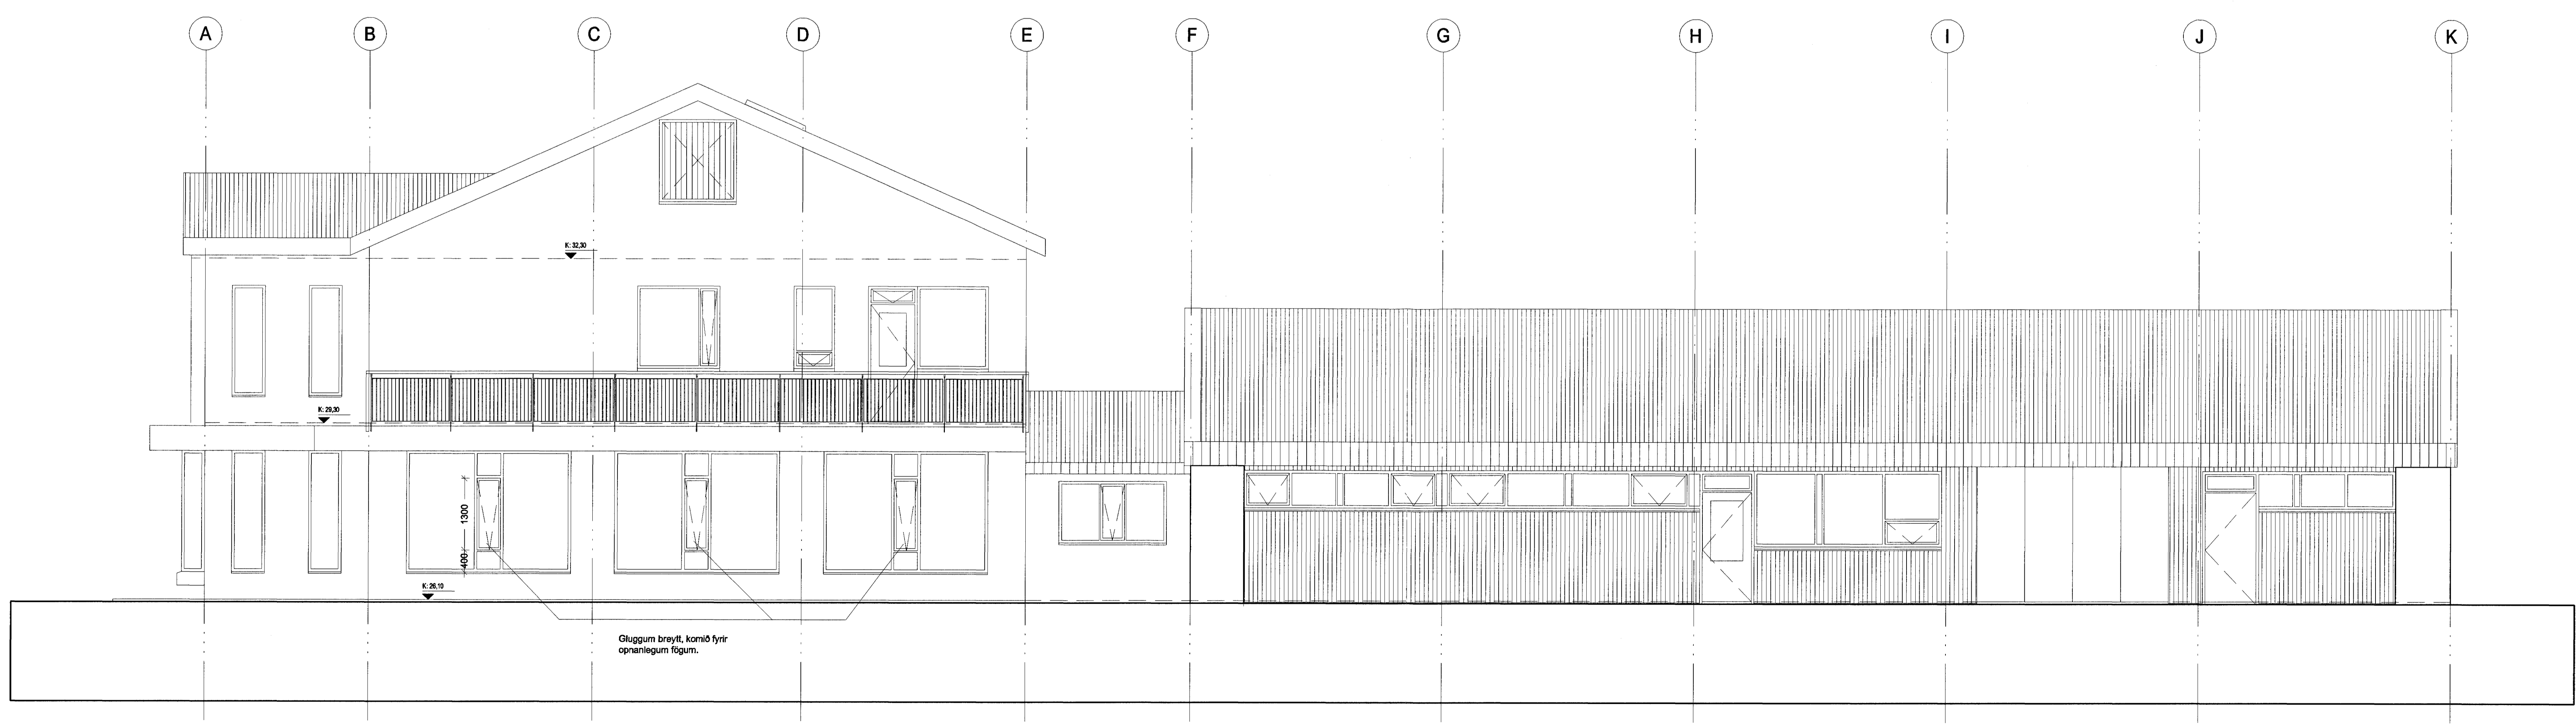

Útlit suður

Upprunalegur Áundur: Sigurður Þorleifsson

Samþykkt þann
09. OKT. 2003
Byggingarfulltrúi í Hafnarfróli
F.H. Sigurðjónsson Halldórsson

A / 22.09.2003 / ASK / YMASAR BREYTINGAR
Úgata / Dagsetning / Tekni / Breyting

Hítavelta Suðurnesja
Svæðisstöð í Hafnarfróli
Bæjarhraun 14 0246
Vertelningar
Úti vøstur og suður (39)3.04
MNV: 1:50
DAGS: 10.12.2001
TEKNAÐ: AS
DWG: 0246-38-304.dwg

BATTERIÐ
BYGGINGARFRÓLA
Jón Ólafur Ólafsson FAL
K: 2203549-03
Sigurður Einarsson FAL
K: 110407-0789
Sigurður Halldórsson FAL
K: 020445-5909
K: 0212291-1209
Trúframtal 1
220 HÍLFRÓL
S: 54 54 700 F: 54 54 701
Netfang: batteri@arkitekt.is
Húsnúmer: www.arkitekt.is