



GRUNNMYND 1.HÆÐ 1:50

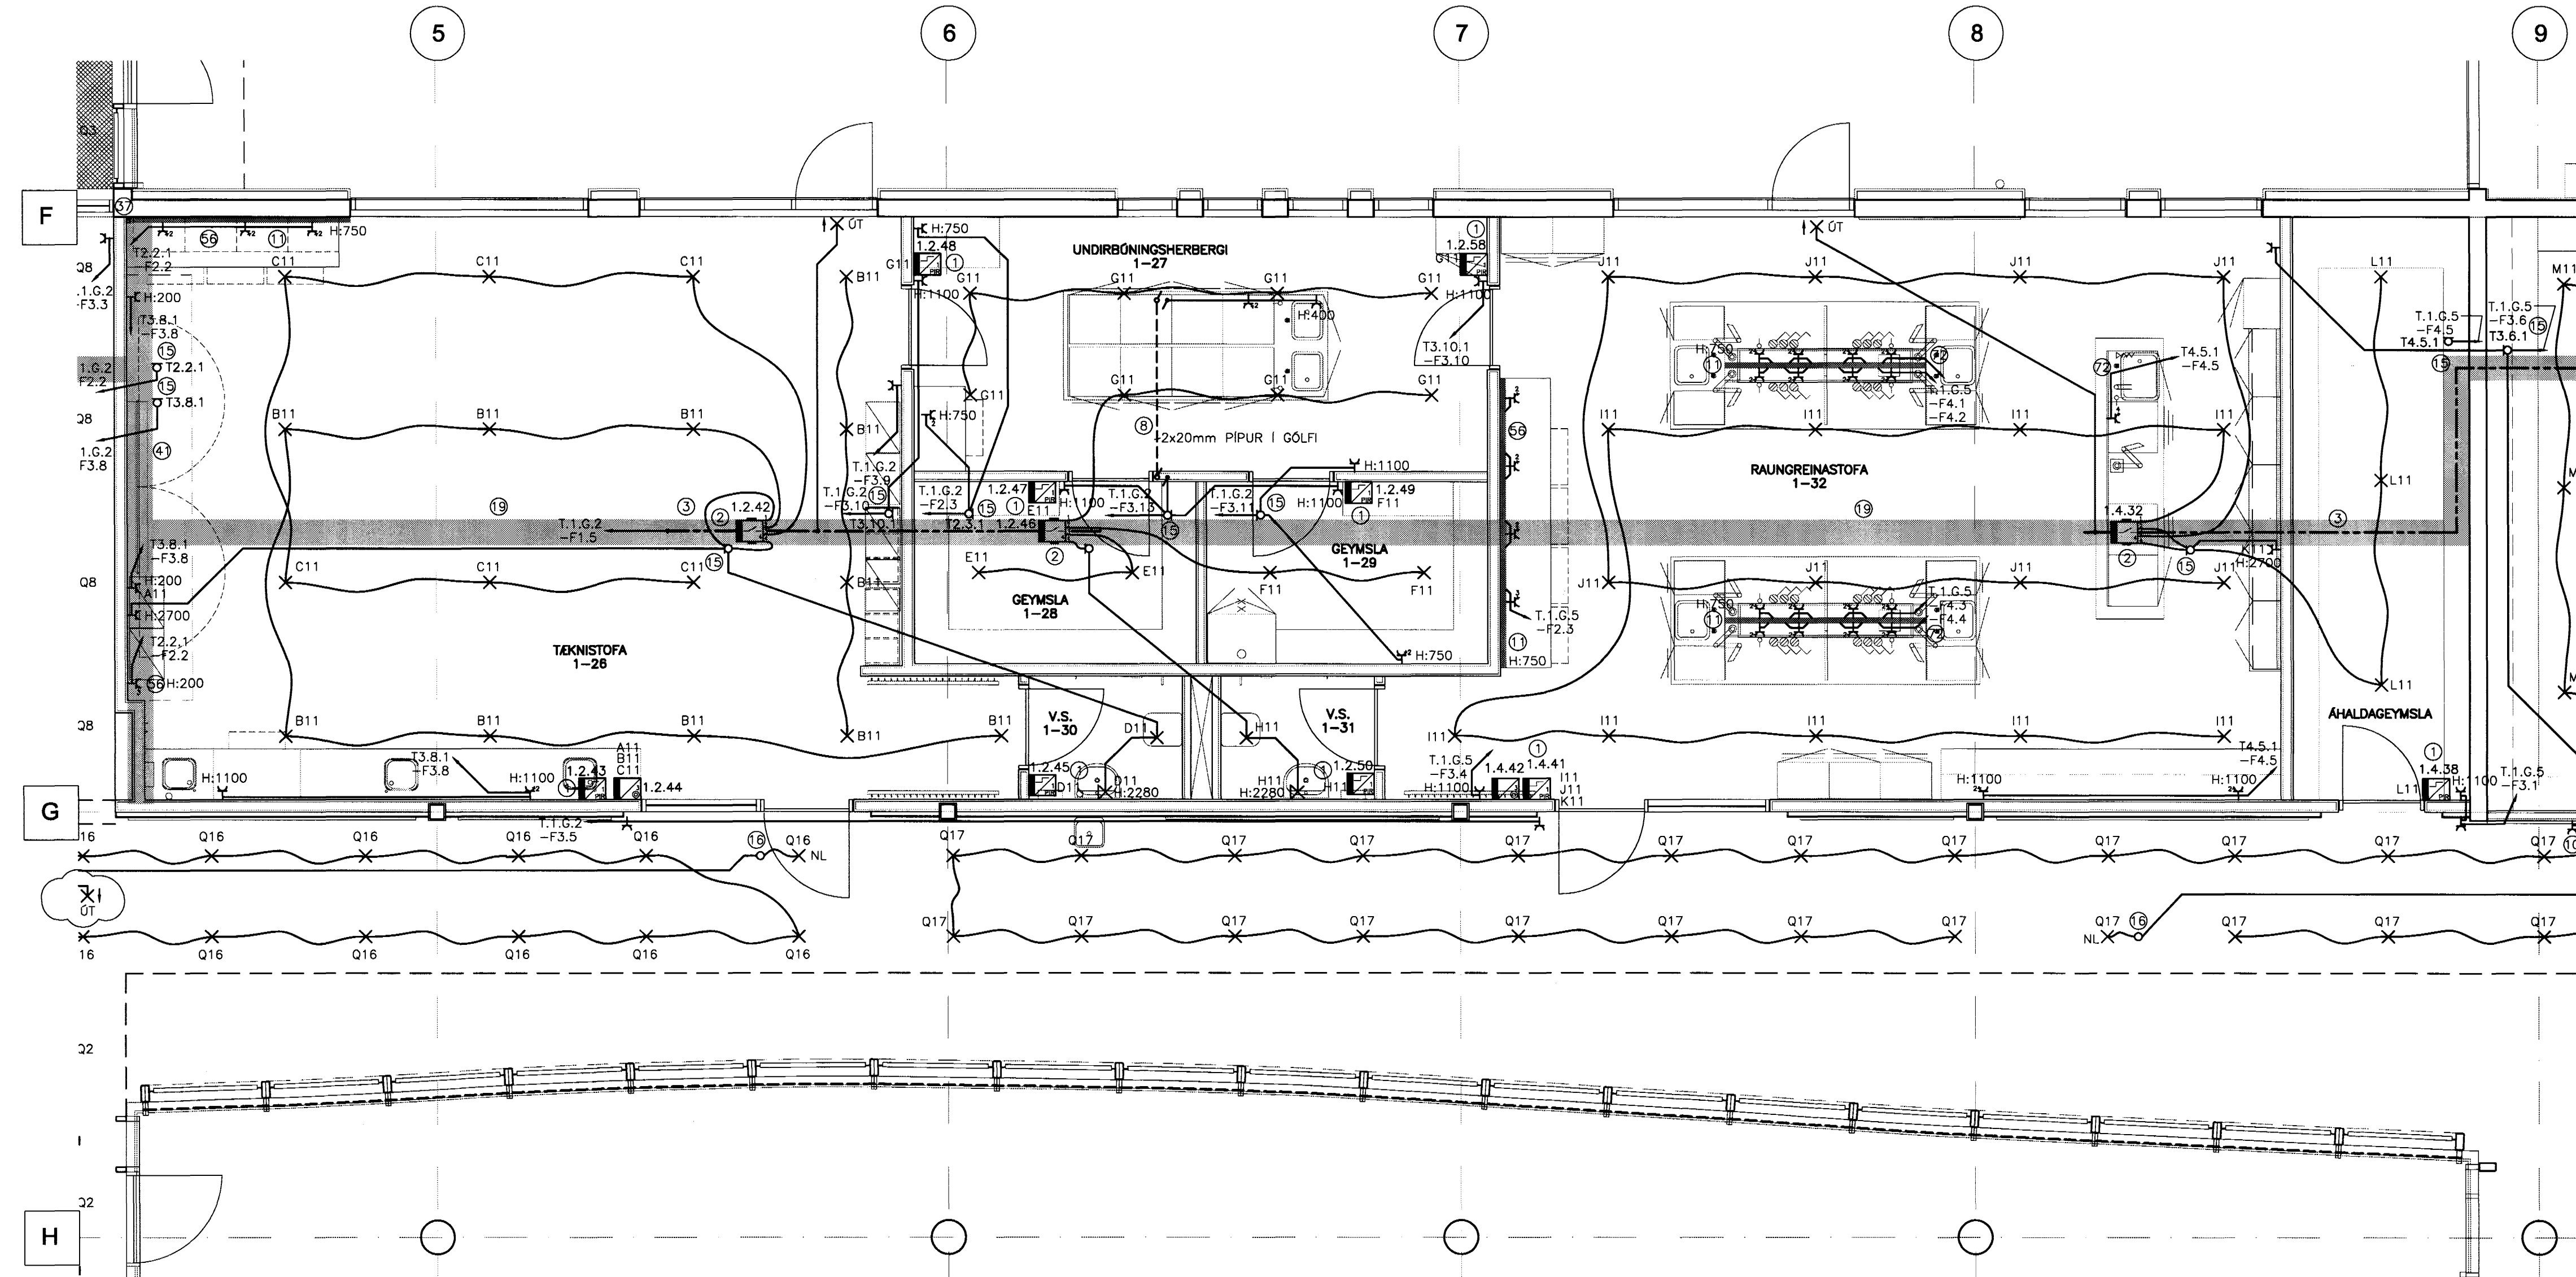

ATHUGASEMDIR OG SKÝRINGAR SJÁ TEIKNINGU B2-R0-VA-001  
13/8/03 SG 071070-5069

C	07.08.03	ÓT-LJÓŠ	JJ	LL
B	07.07.03		JJ	LL
A	28.03.03	ÞUSAR BREYTINGAR	JJ	LL
BR.	DAGS.	BREYTING	REIKN.	TEIKN.

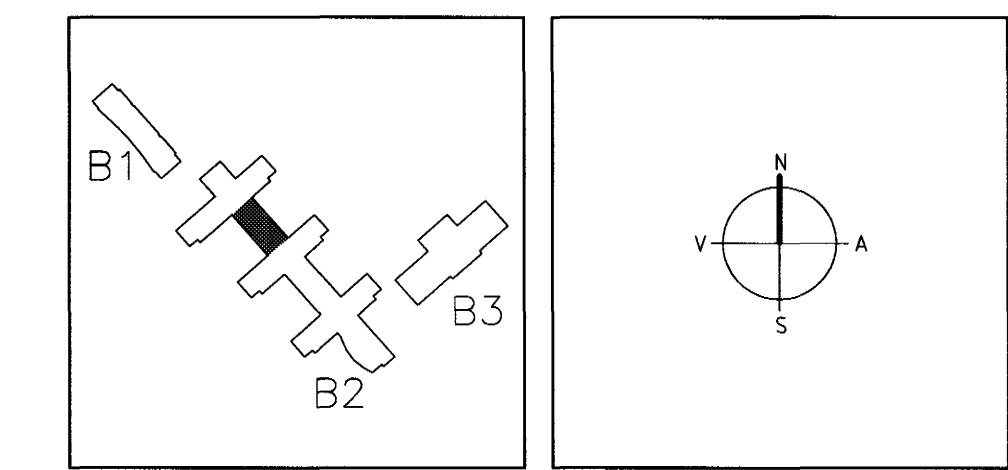

**ARKITEKTAR**  
BERGSTADASTRÆTI 10, RVK  
Sími: 551-1460, netfang: arkitekt@ishof.is

**FINNUR BJÖRGVINSSON**  
**HILMAR ÞÓR BJÖRNSSON**  
**SIGRÍÐUR ÓLAFSDÓTTIR**

**LANDMÖTUN.** HAFNARVEGUR 8 - 200 KÖPAVOGUR - Sími: 554 8300  
EINAR E. SÆMUNDSEN  
INGIBJÖRG KRISTJÁNSDÓTTIR  
MARGRÉT SIGURDÁRSDÓTTIR  

**VSÓ RÁÐGJÖF**  
BORGARTÚN 20, 105 REYKJAVÍK, Sími: 585-9000, Sími: 585-9010, NETFANG: vs@vs.is

**SÓLVANGSVEGUR 4**  
**LÆKJARSKÓLI**

RAFORKUMRKI	HANNA/TEIKN.	JJ/LL
LÁGGPENNA	ATH.	
GRUNNMYND 1. HÆÐ	SAMÞYKKT	
	KT.	11089-7789
SKAÐI 1:50	REYKJAVÍK	18.05.2002
VERKFR.	TEIKN. NR.	BR.
00258	B2-R1-VG1-004	C